


GRUNNMYND 1:125

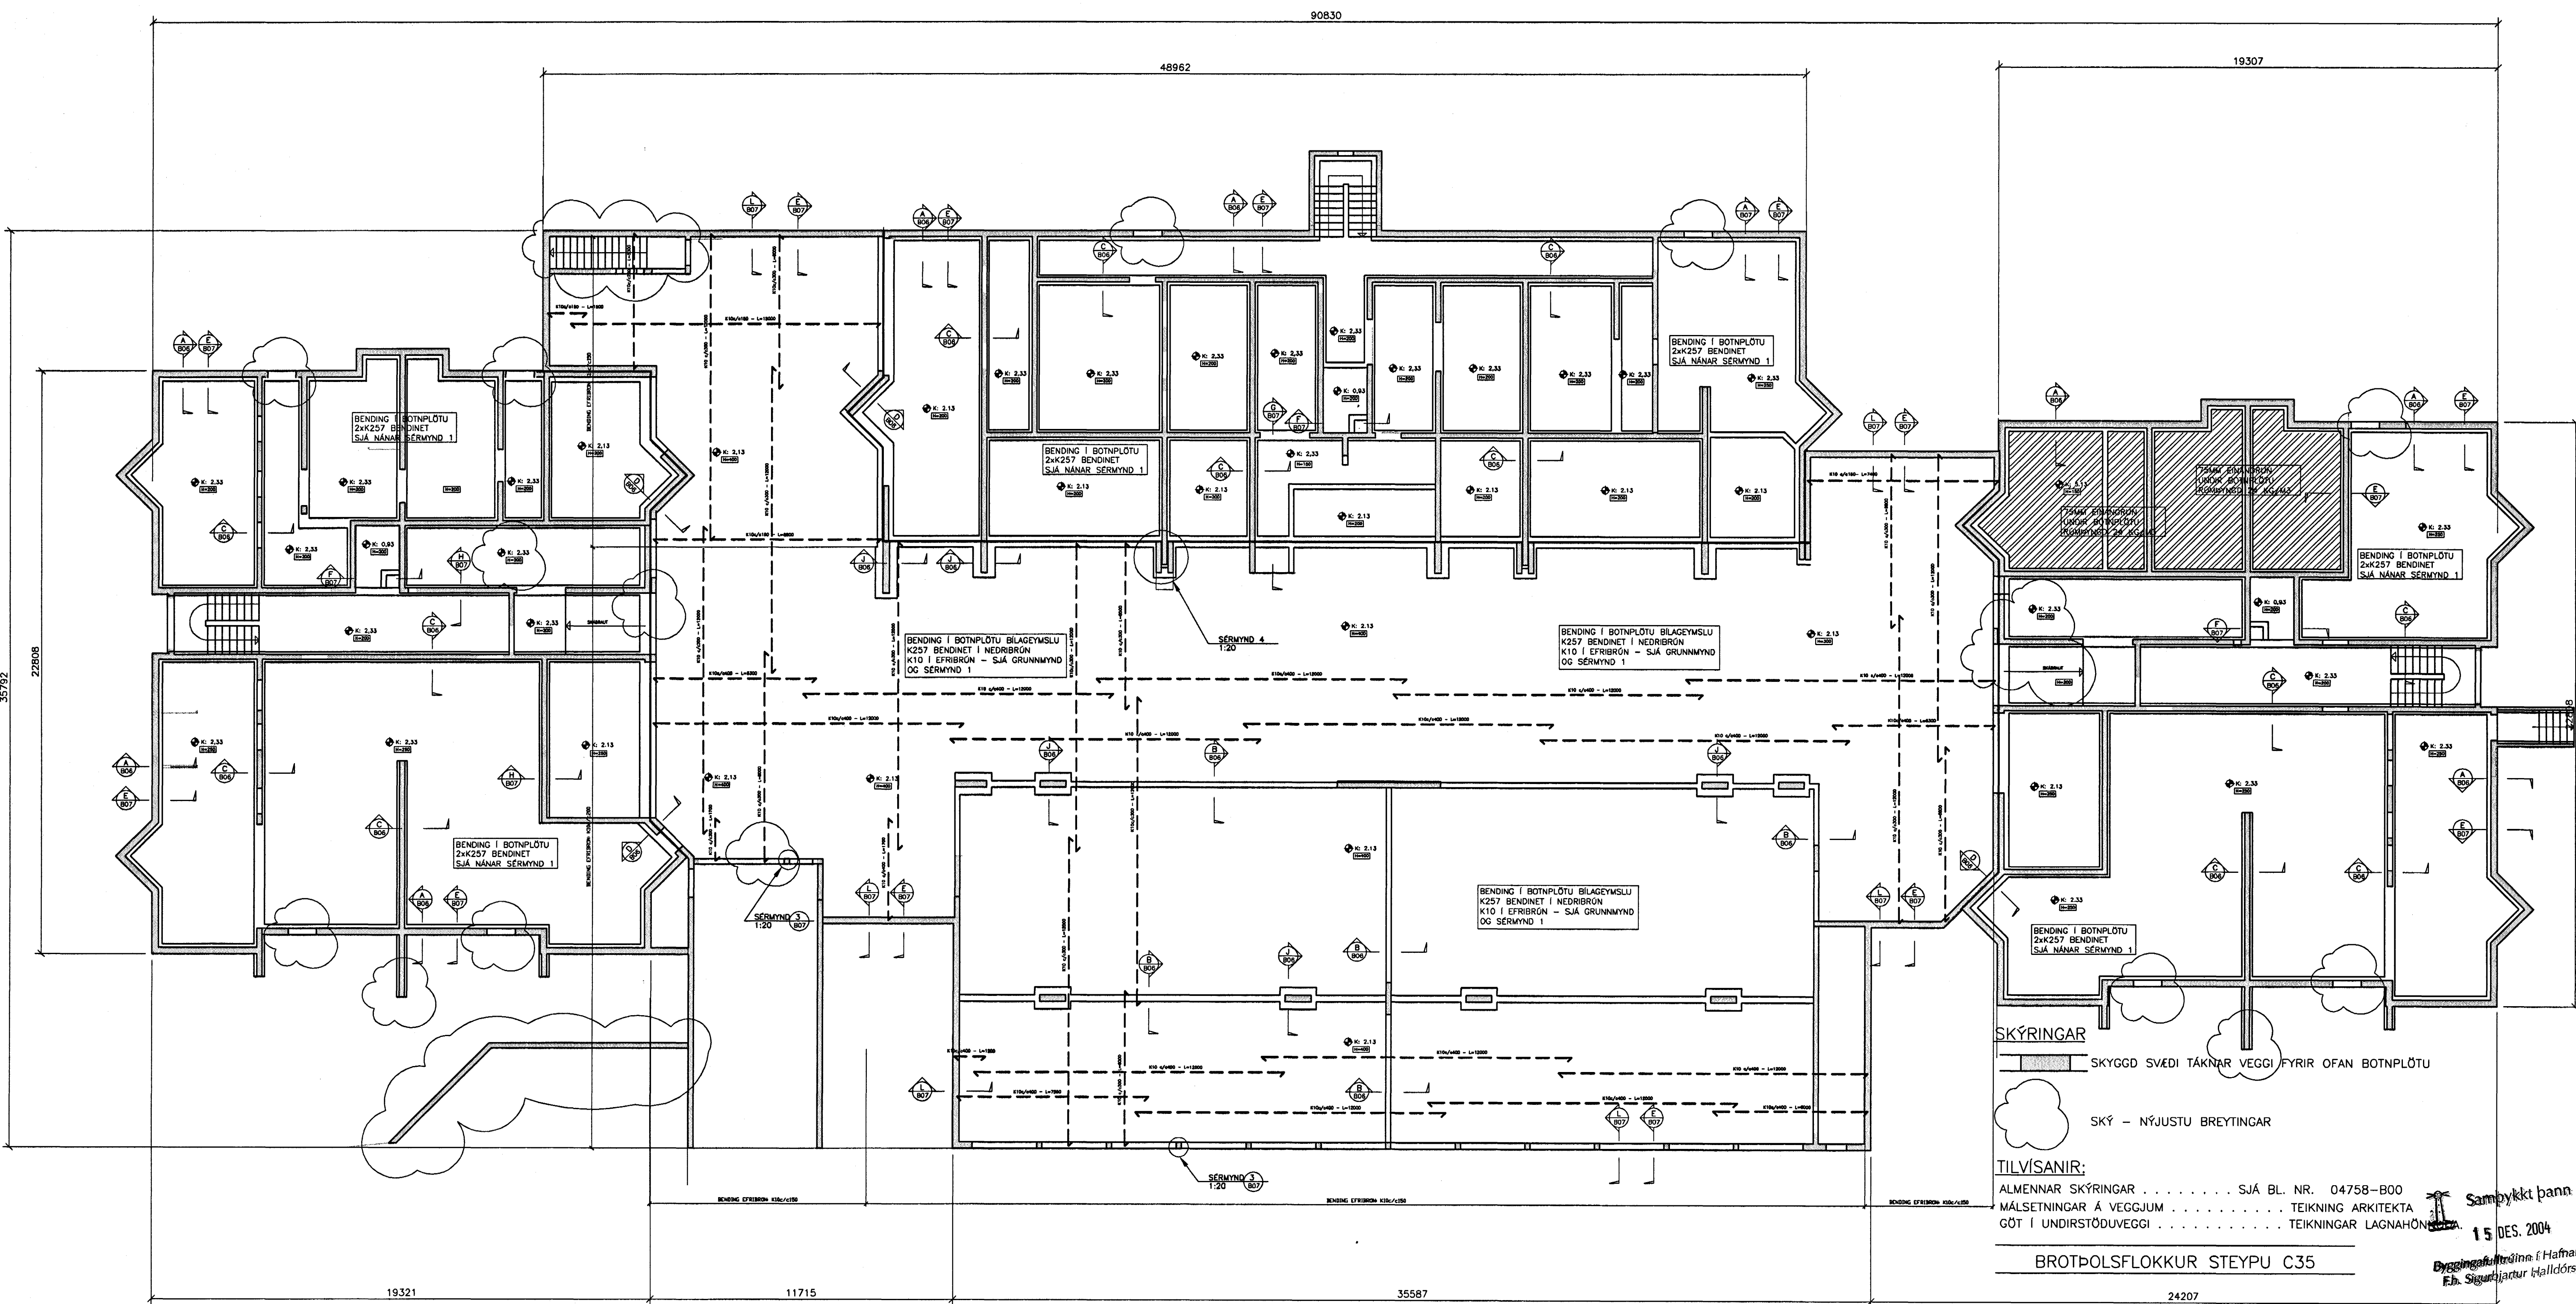

SKÝRINGAR
 SKYGGD SVÆÐI TÁKNAR VEGGI FYRIR OFAN BOTNPLÖTU
 SKÝ - NÝJUSTU BREYTINGAR

TILVÍSANIR:
 ALMENNAR SKÝRINGAR SJÁ BL. NR. 04758-B00
 MÁLSETNINGAR Á VEGGJUM TEIKNING ARKITEKTA
 GÓT Í UNDIRSTÖÐUVEGGI TEIKNINGAR LAGNAHÖNDU

BROTPOLSFLOKKUR STEYPU C35
 24207

D	14.12.04	KÓTAR OG VEGGIR Í SORPGEYMSLU	HJ
C	07.12.04	UNDIRSTÖÐUVEGGJUM BETT VIÐ OG BENDING YFIRFARIN	HJ
B	27.10.04	BREYTING Á PLÖTUPYKKTUM OG FREKARI MÁLSETNING	HJ
A	01.10.04	BREYTING Á KÓTUM OG KJALLARVEGGJUM	HJ
ÓTG.	DAGS.	BREYTING:	HANNAÐ SAMP.

HERJÓLFSGATA 36, 38 OG 40
 LANGEYRARMÖLUM
 HAFNARFIRDI

VSB VERKFRÆÐISTOFA

BEJARHRAUNI 20•220 HAFNARFJÖRDUR
 Heimasíða: www.vsb.is • Netfang: vsb@vsb.is
 Sími: 585-8600 Fax: 585-8610 KÍ: 710796-2899

BURDARVIRKI
 UNDIRSTÖÐUR-YFIRLIT
 GRUNNMYND

Áritun lögg. hönnuða: *[Signature]*
 Björn Gústafsson Kt.: 180550-4889

Hönnuð: HJ Teiknuð: HJ
 Mót: 1:125 Yfirfarið: BG
 Dags: 23.09.04 Nr: 04758-B01-B

15 DES. 2004
 Byggingafræðingur í Hafnarfirði
 E.h. Sigurðarjónsson