




ÞAK, GRUNNMYND. 1:50

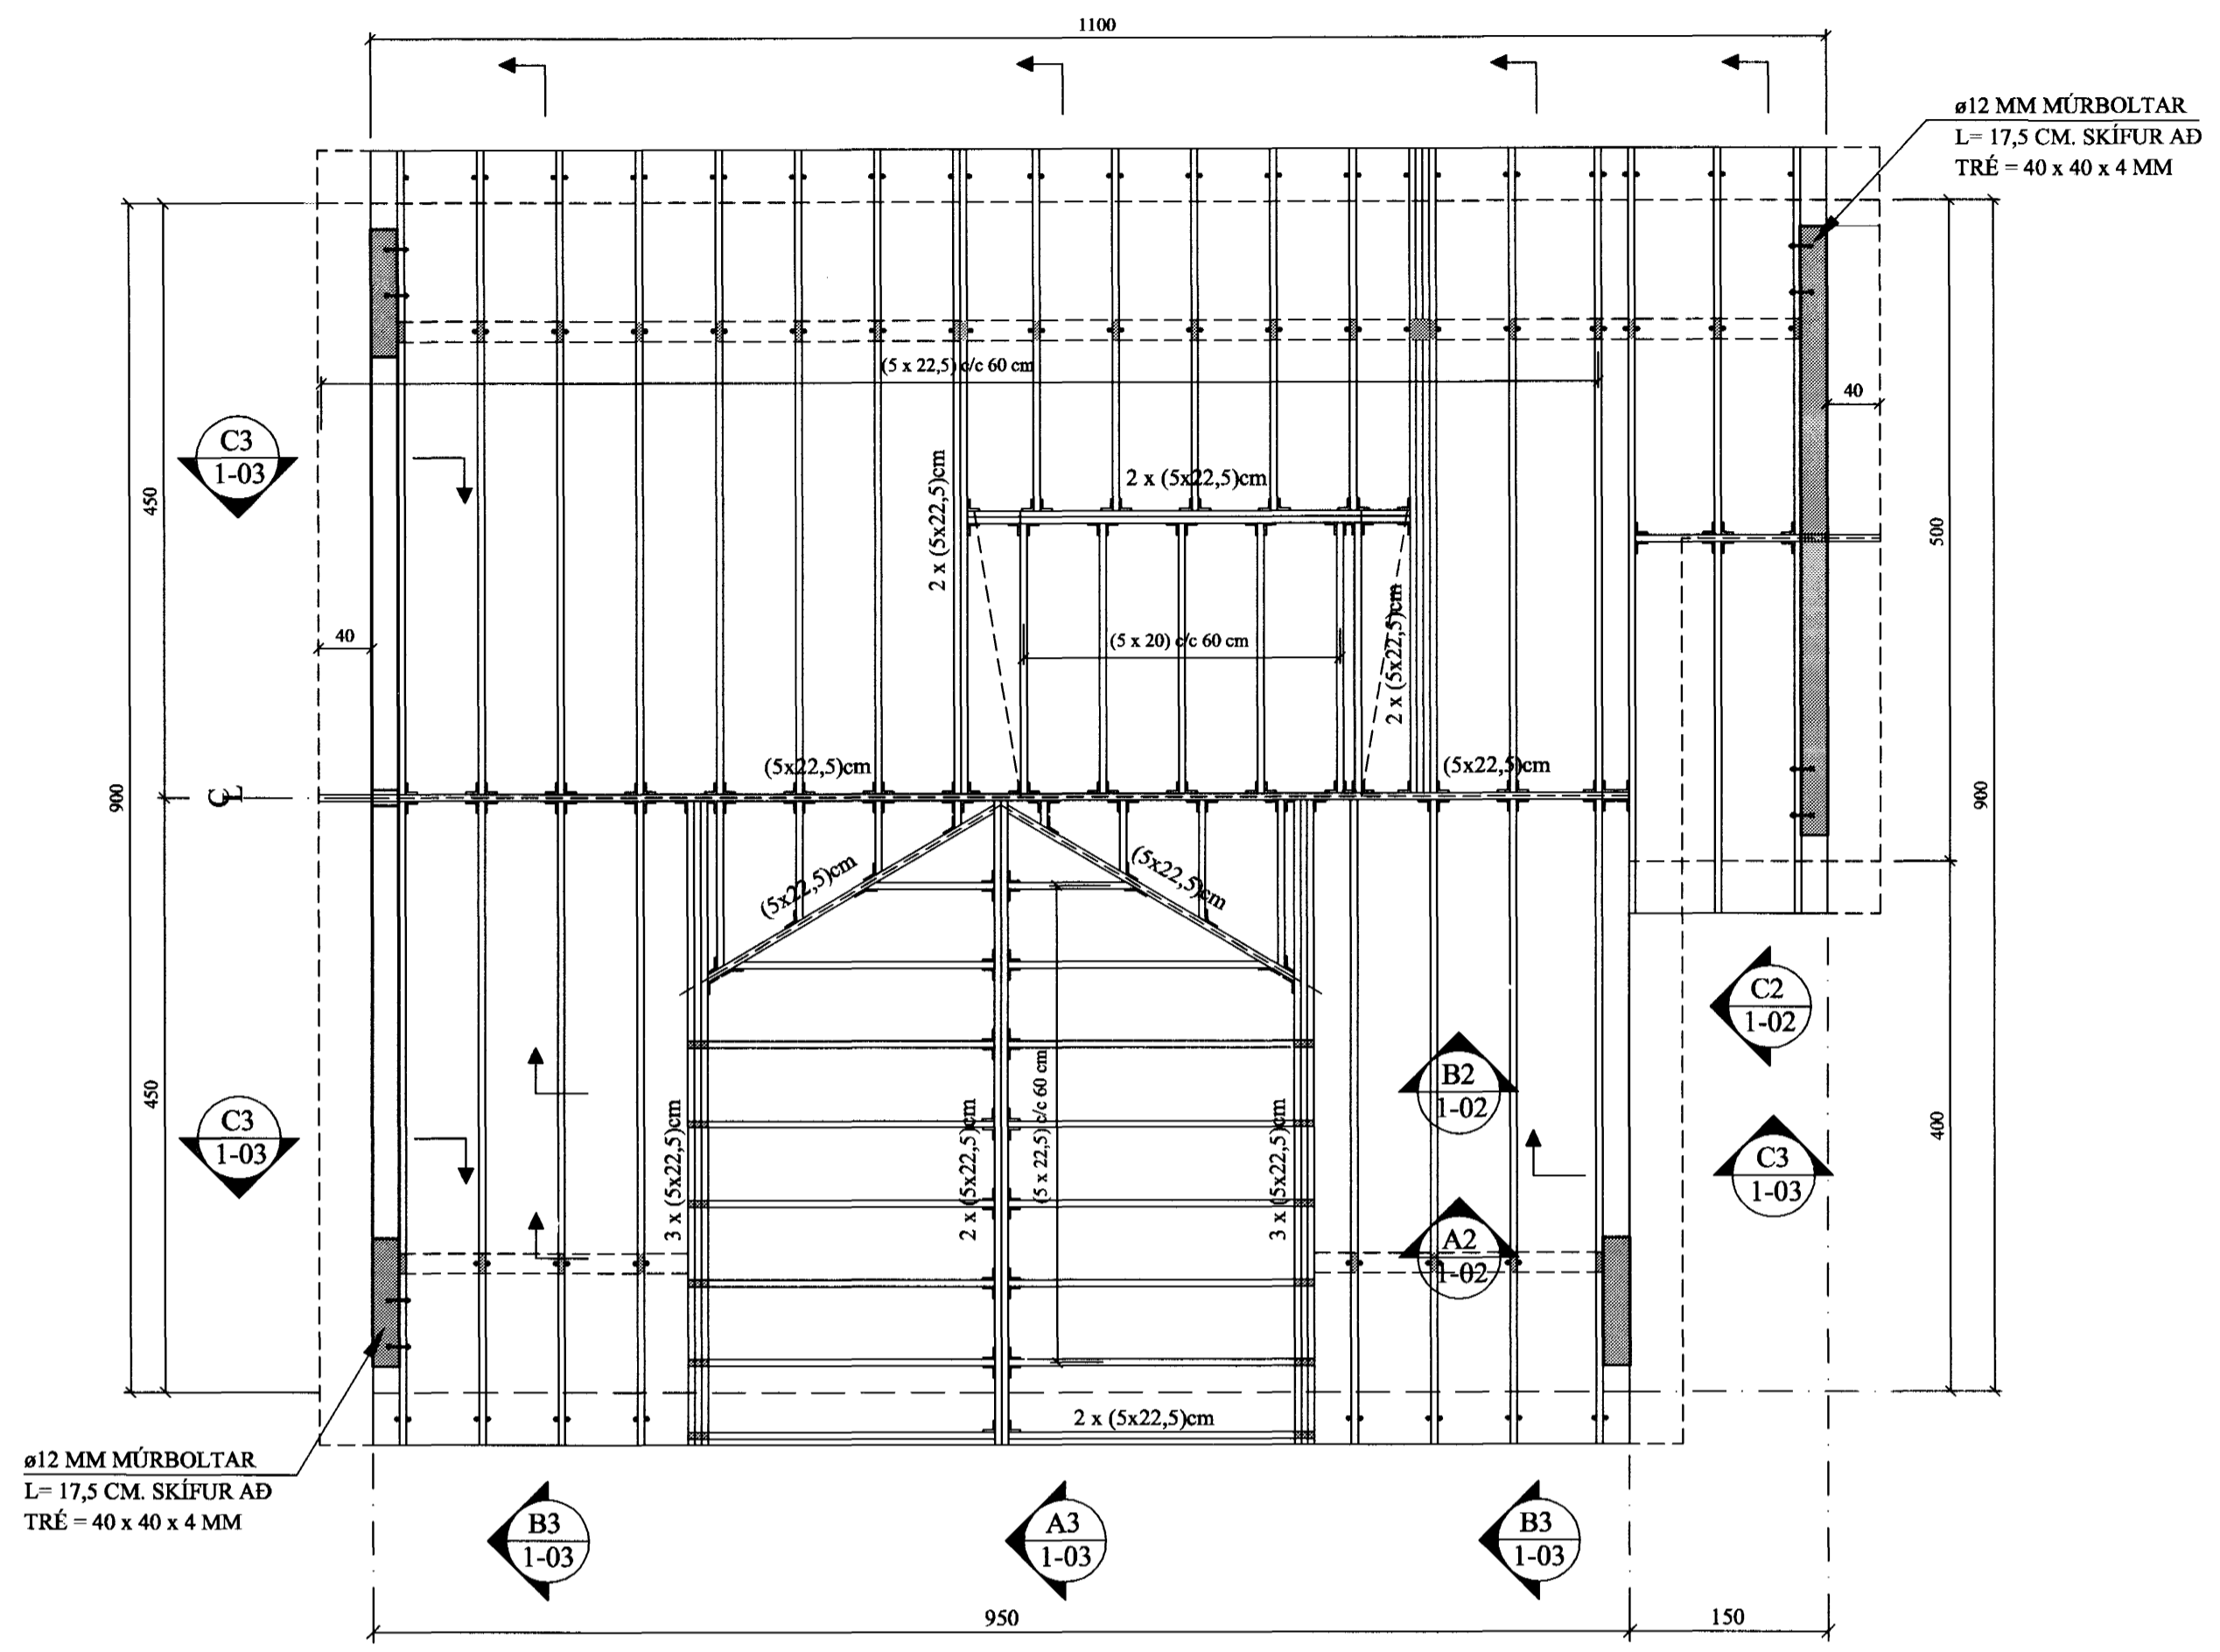

A2 SNID. 1:20
1-02 SVALIR

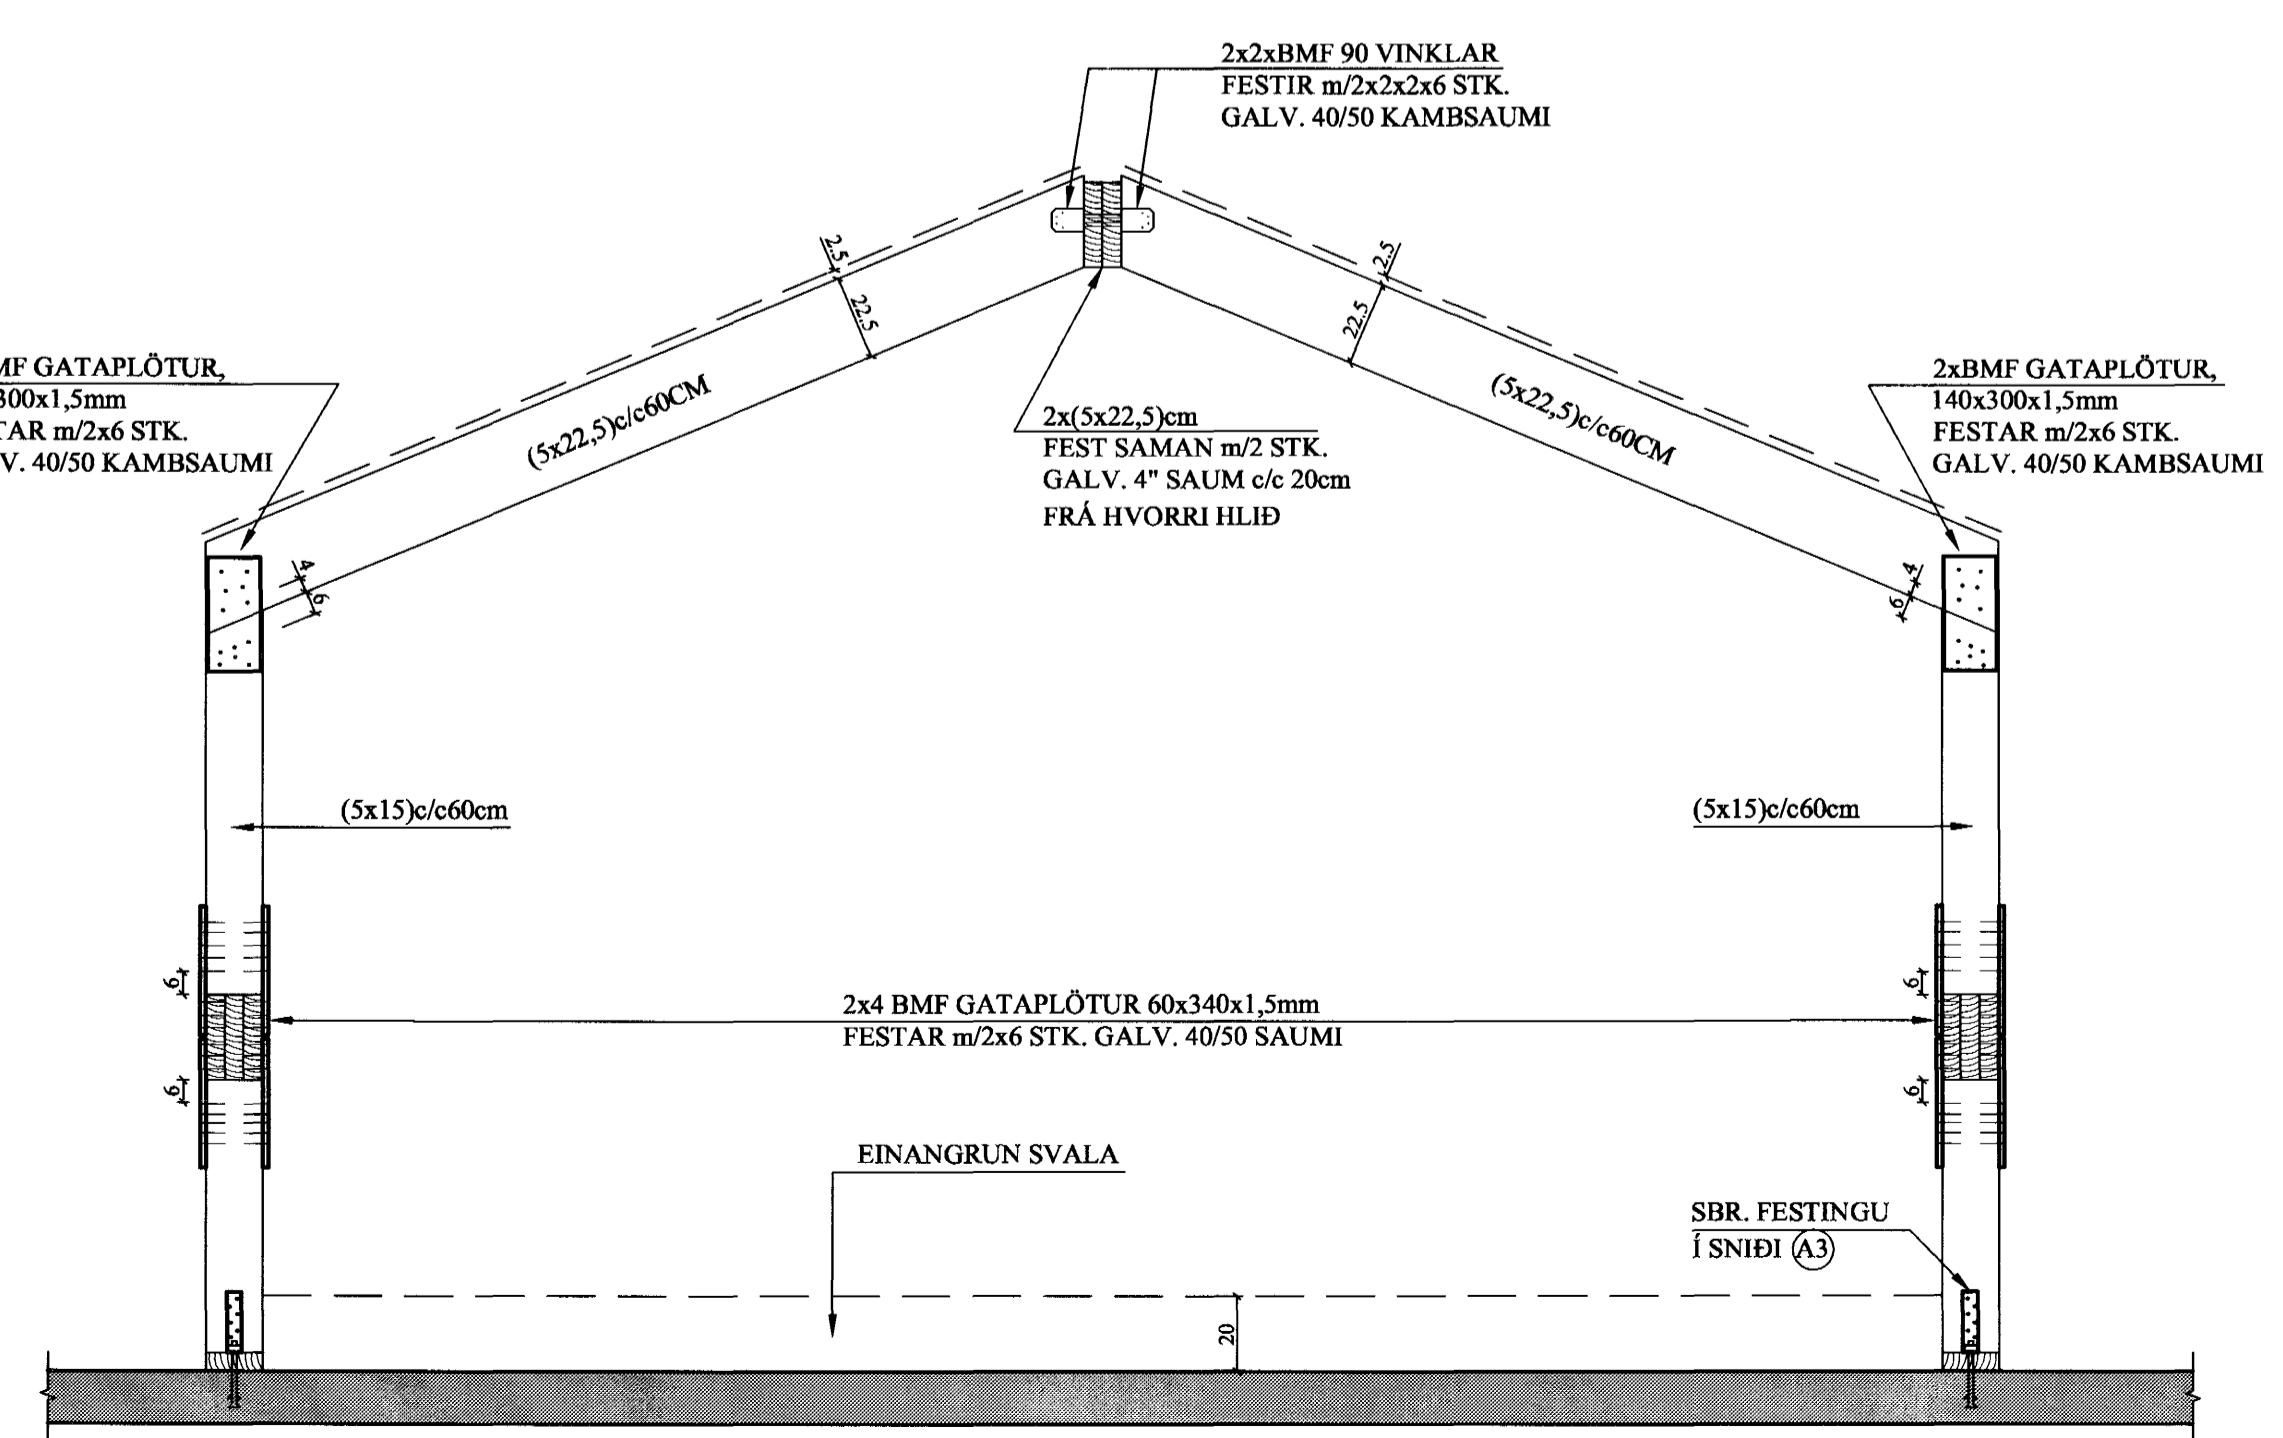

C2 SNID. 1:20
1-02

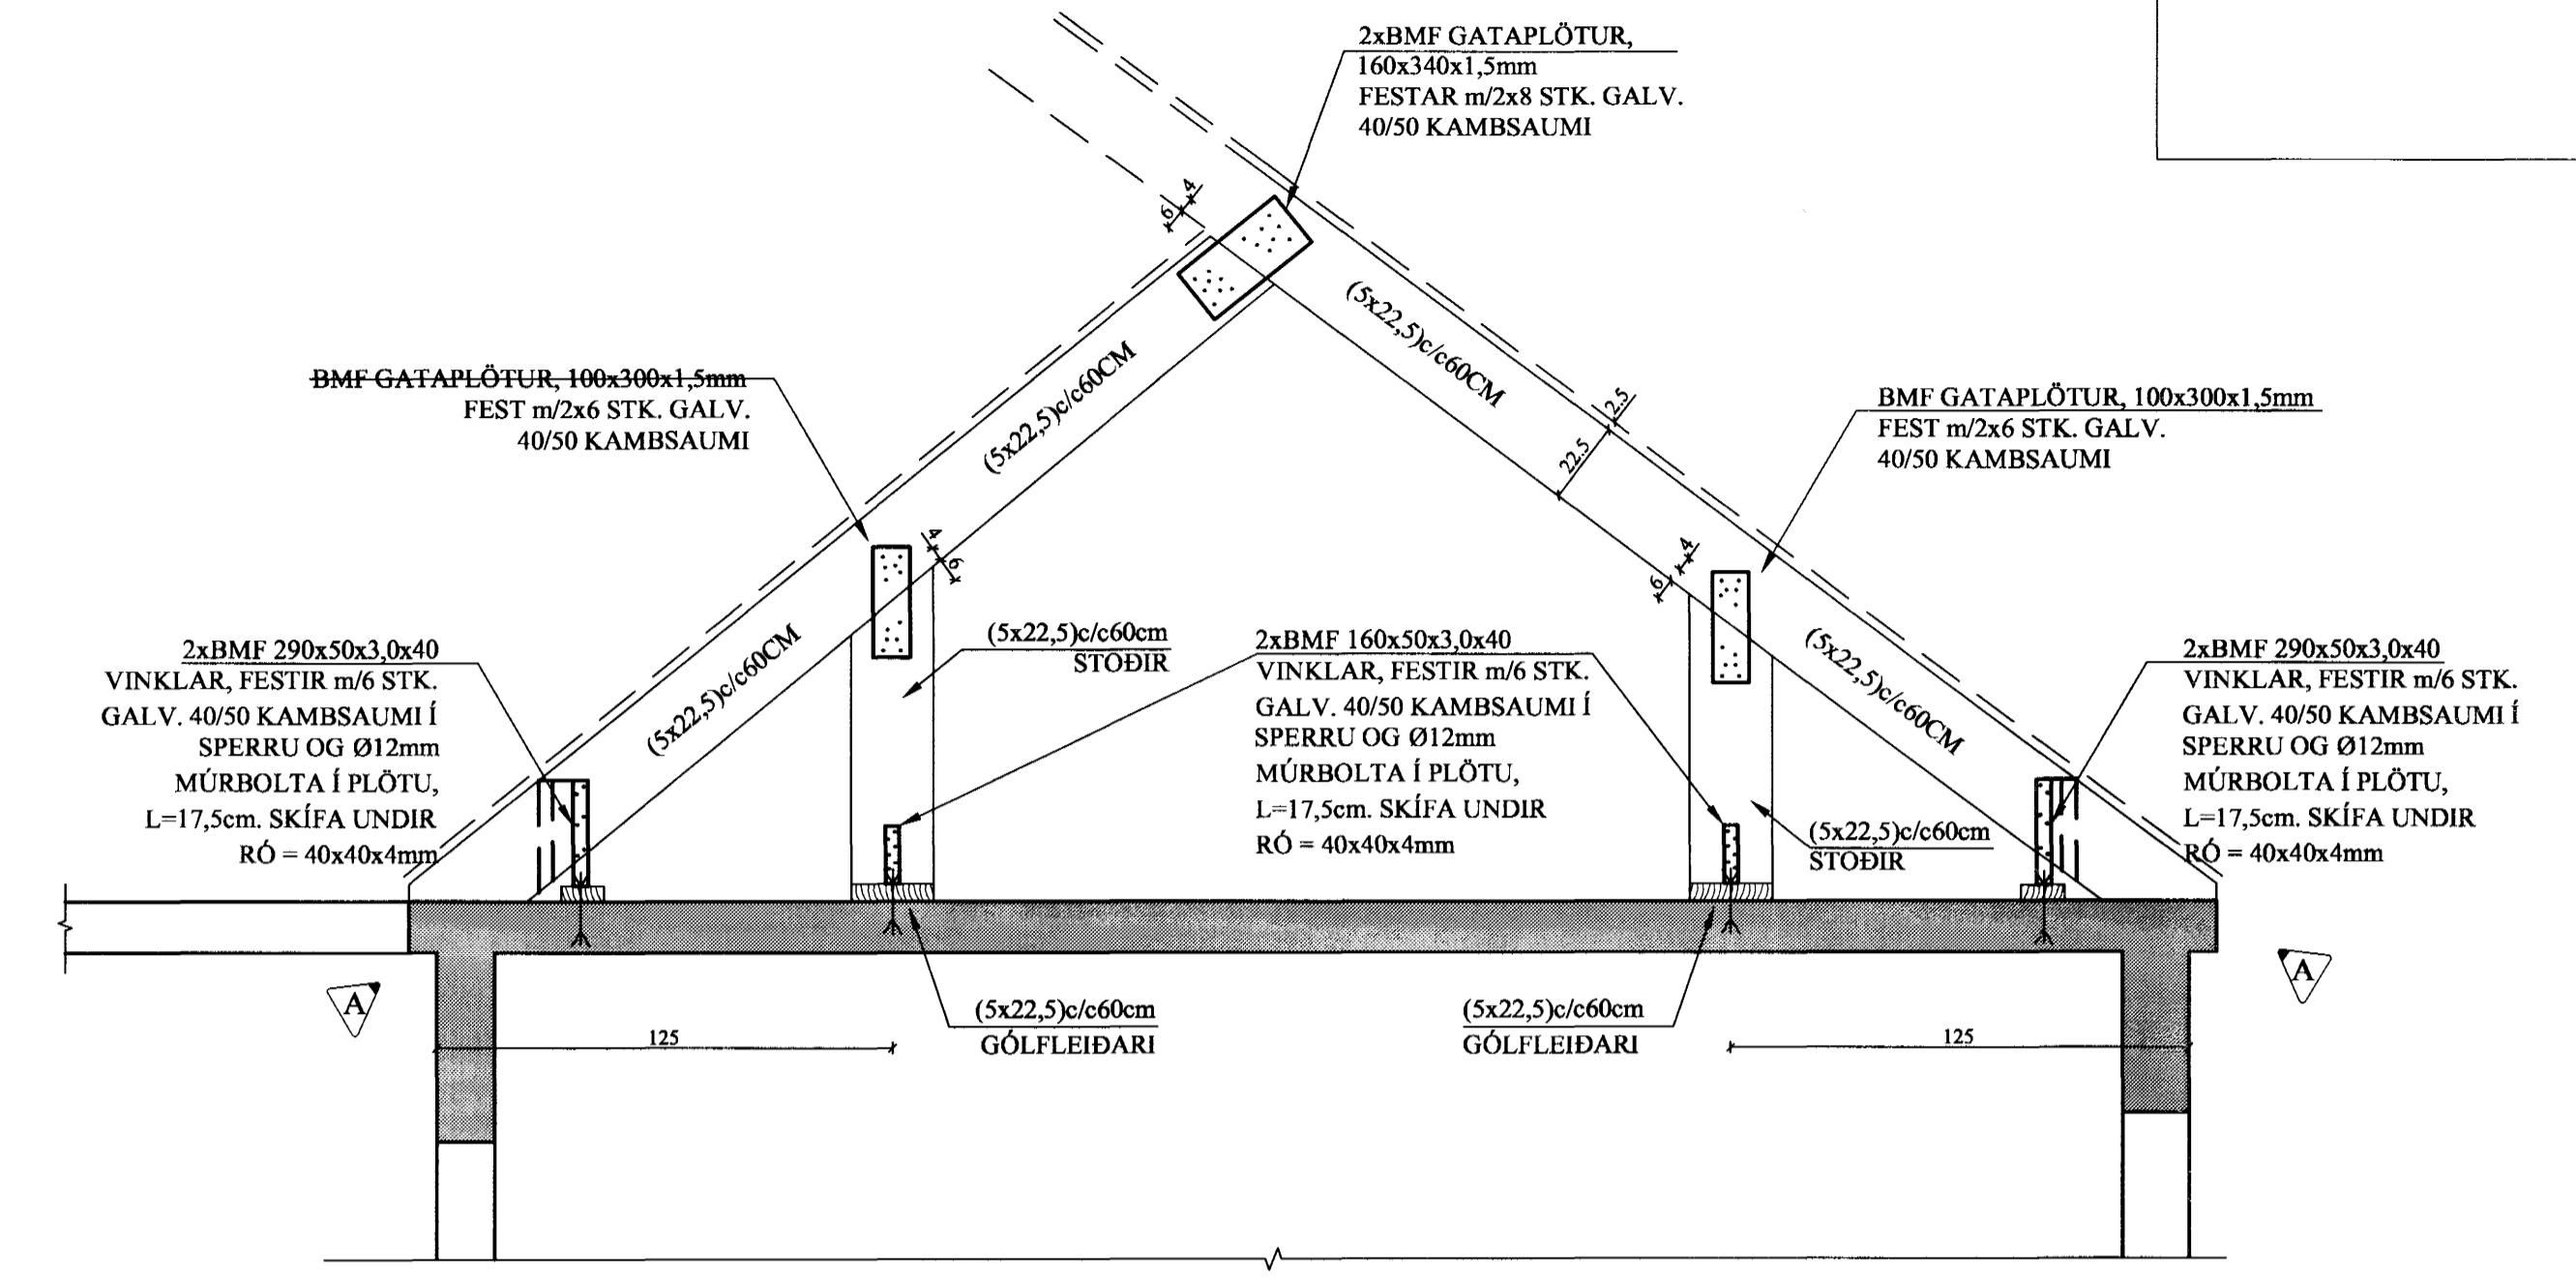


NEGLING ÞAKKLÆÐNINGAR:

Þak skal þéttklætt með borðaklæðningu 25 * 150 mm.
 Timbríð skal vera K18 eða betra, rakaflokkur IU.
 Hvert borð skal neglt í hverja sperru með 3 stk. galv. 3,1 * 75 mm saum (eða 40/75 galv. kamsaumi), nema á 1 m kafla frá kanti skal negla með 3 stk. 40 / 75 galv. kamsaumi. Borð skulu sett saman yfir sperrum og mega aldrei vera tver eða fleiri samsetningar í röð á sömu sperru. Borð skulu ná yfir a.m.k. 2 bil.

NEGLING ÞAKJÁRNS:

Þakjárn skal negla með galv. kamsaumi 40 / 75 m / neopren þéttiskinnu. Negla skal í aðra hverja hábáru, nema á 1 m kafla við kanta og á plötusamskeytum, þar skal negla í hverja hábáru.
 Í langátt skal vera 60 cm bil milli nagla, nema á þakbrúnum, þar sem koma 5 naglar í hverja hábáru með 30 cm millibili.
 Kjölur skal negldur við plötur í hverja hábáru.
 Á langsamskeytum skulu plötur skarast um eina og hálfu báru. Skörun skal ávallt vera undan verstu veðuráttinni, þ.e. suð-austan.

B2 SNID. 1:20
1-02 TÓMSTUNDA- OG FJÓLSKYLDURÝMI

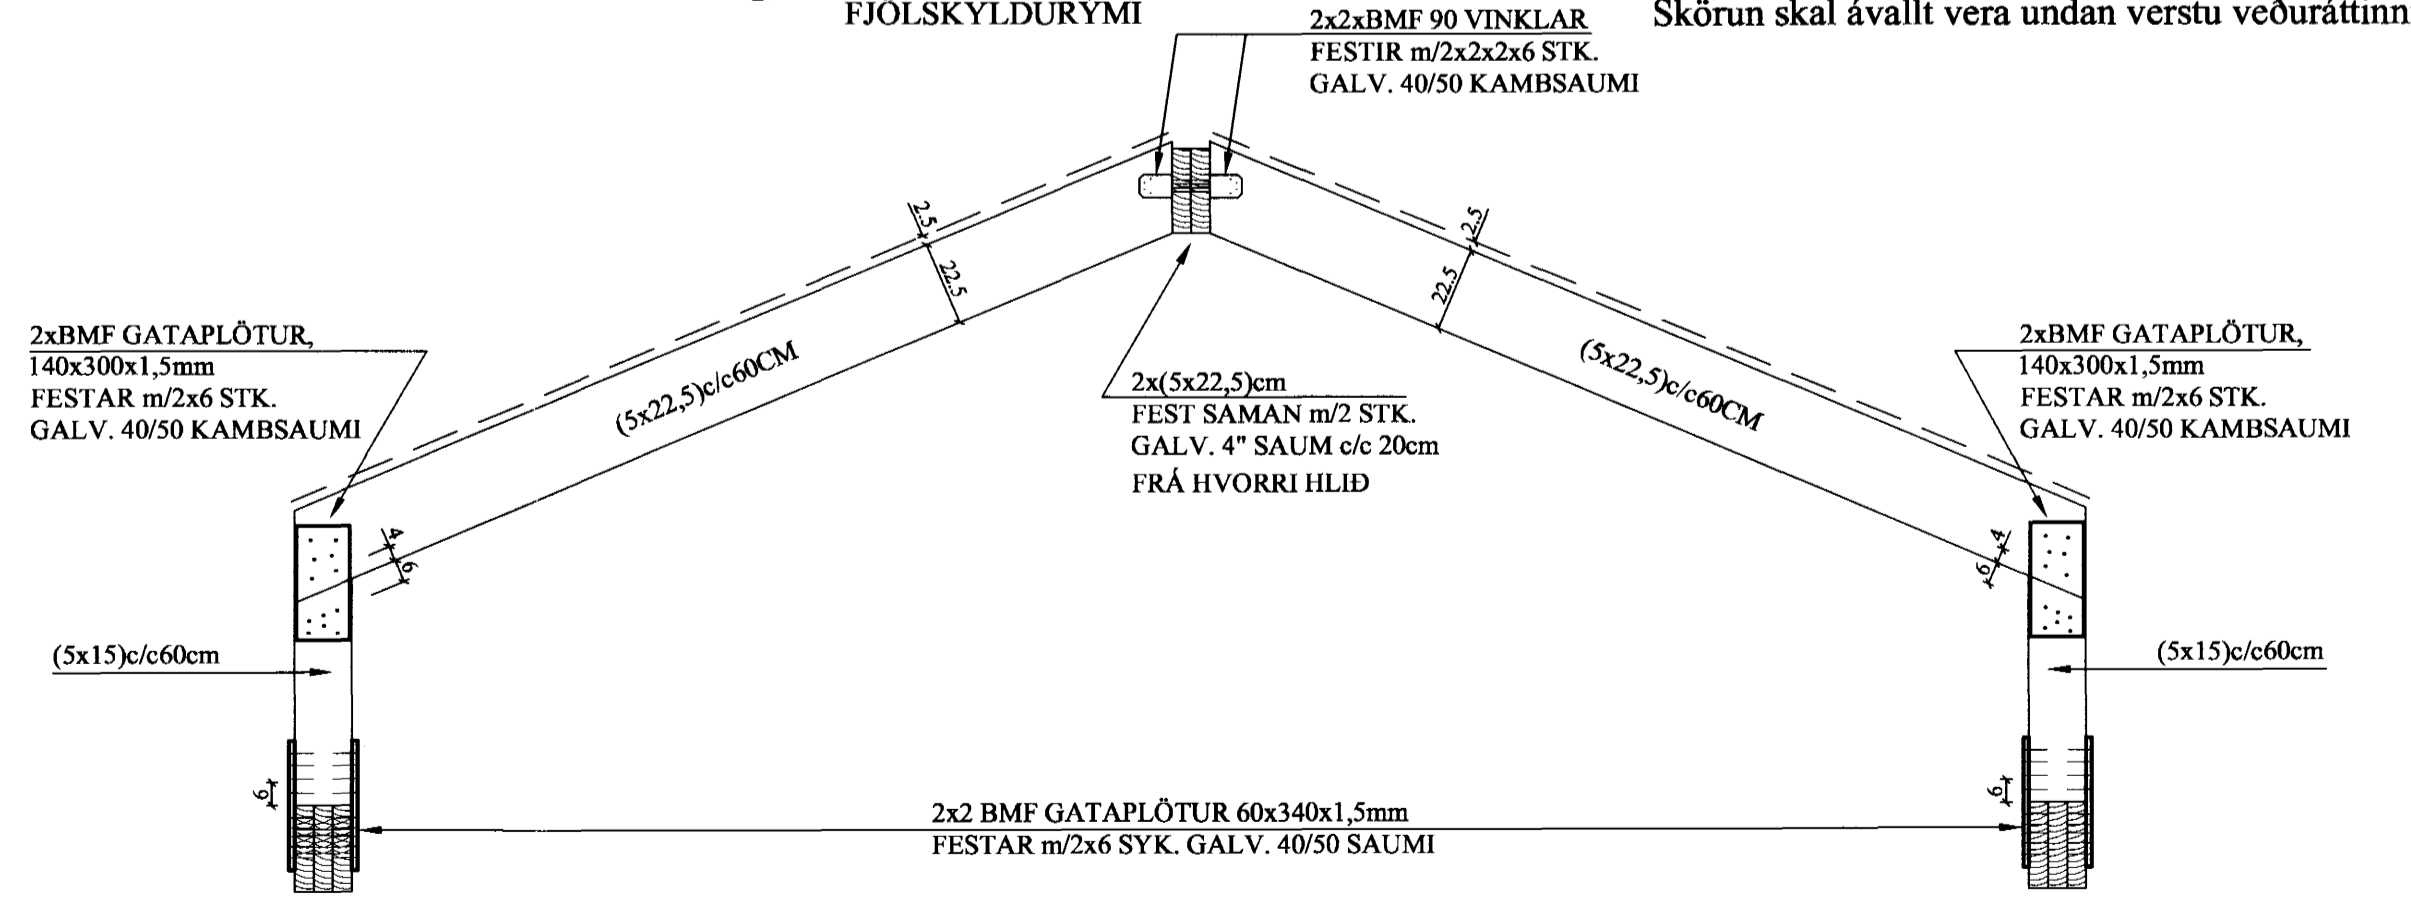

A	06.12.04	STEYPTUR ÞAKKANTUR BROTTINN BURT	Jón Kr.
BREYTINGAR			

TILVÍSANIR:
 SKÝRINGAR..... SJÁ TEIKN. NR. 1-01

Sampykkt þann
 14 DES. 2004
 Byggingafulltrúinn í Hafnarfirði
 F.h. Sigurbjartur Halldórsson

Sigurbjartur Halldórsson

Reikn.	JKR	Júlí '04	Útgefið:	10.07.2004
Teikn.	JHG	Júlí '04	Kvarti:	1:50, 1:20
Ath.				
Samp.				
KROSSEYRARVEGUR 5B				Nr. 1-02
Verkhúti ÞAK, GRUNNMYND, SKÝRINGAR OG SNID.		Jón Kristjánsson Byggingaverkefndingur PVFI Skúlagata 19 101 Reykjavík Sími: 551-9820 Gam: 983-2154 Kt: 210754-4820 Netfang: jkra@semnet.is http://www.VJK.is		