


**VATNS OG HITLAGNIR**  
 RÖR OG TENGIENNI SKULU VERA VIBURKEND AF LÖGGILTUM ADILUM.  
 FARA SKAL EFTIR FYRIRMELUM FRAMLÉBANDA VARDANDI  
 NIDURLOGN, TENGINGAR OG MEDFERÐ ERNIS.  
 ALLAR LAGNIR SKULU VERA MEÐ SÜREFNISKÁPU, RÖR SKULU DREGIN Í PLASTBARKA,  
 UNÐANSKIDAR ERU LAGNIR SEM NOTADAR ERU Í GÖLFHITALÖGN.  
 PLASTLAGNIR SKULU PÖLA PANN PRÝSTING SEM KRAFIST ER Í REGLUGERÐUM UM  
 HEITAR OG KALDAR VATNSLAGNIR.  
 RÖRIN SKULU VARIN FYRIR DAGSBIRTU (UV-GEISLUN)  
 RÖR SKULU PÖLA ALLT AD 90°C VÁTNSHITA OG VERA PRÝSTIPRÓFUB  
 EINS OG REGLUGERÐIR SEGJA TIL UM.  
 UM NEYSLUVATNSLAGNIR UR PLASTI GILDA FYRIRMELI Á Rb. BLÖÐUM  
 (S3)001 OG S17.  
 SAMU GILDIR UM PLASTLAGNIR Í HITAKERI (OFNALAGNIR)  
 SEU PLASTLAGNIR LAGBAR Í PLOTU Á FYLINGU SKAL STAÐSETJA ÞÆR  
 UNDIR JARNAGNIND.  
 SEU PLASTLAGNIR LAGBAR Í BURÐARPLÖTUR SKAL STAÐSETJA PLASTLAGNIR  
 OFAN Á JARNUM Í NEBRI BRÚN PLOTU.  
 SEU PLASTLAGNIR LAGBAR OFAN Á STEYPTA PLOTU SKAL STEYPUHULA  
 GÖLFHITALAGNIR ERU 22,5 x 2,0 PEIPEX RÖR MEÐ SÜREFNISKÁPU LAGBAR MEÐ 200mm MILLIBILI,  
 NEMA ANNAD SE TEKIÐ FRAM (SJA TEIKNINGU)  
 GÖLFHITALAGNIR SKAL PRÝSTIPRÓFA Á SAMU HÁTT OG RÖR Í RÖR LAGNIR  
 NEMA VIB 9. ÞÆR. PRÝSTING.  
 ALLT LAGNAEFTNI SKAL VOTTAD FRÁ RANNSÖKNASTOPFNUM BYGGINGAÐNADARINS.

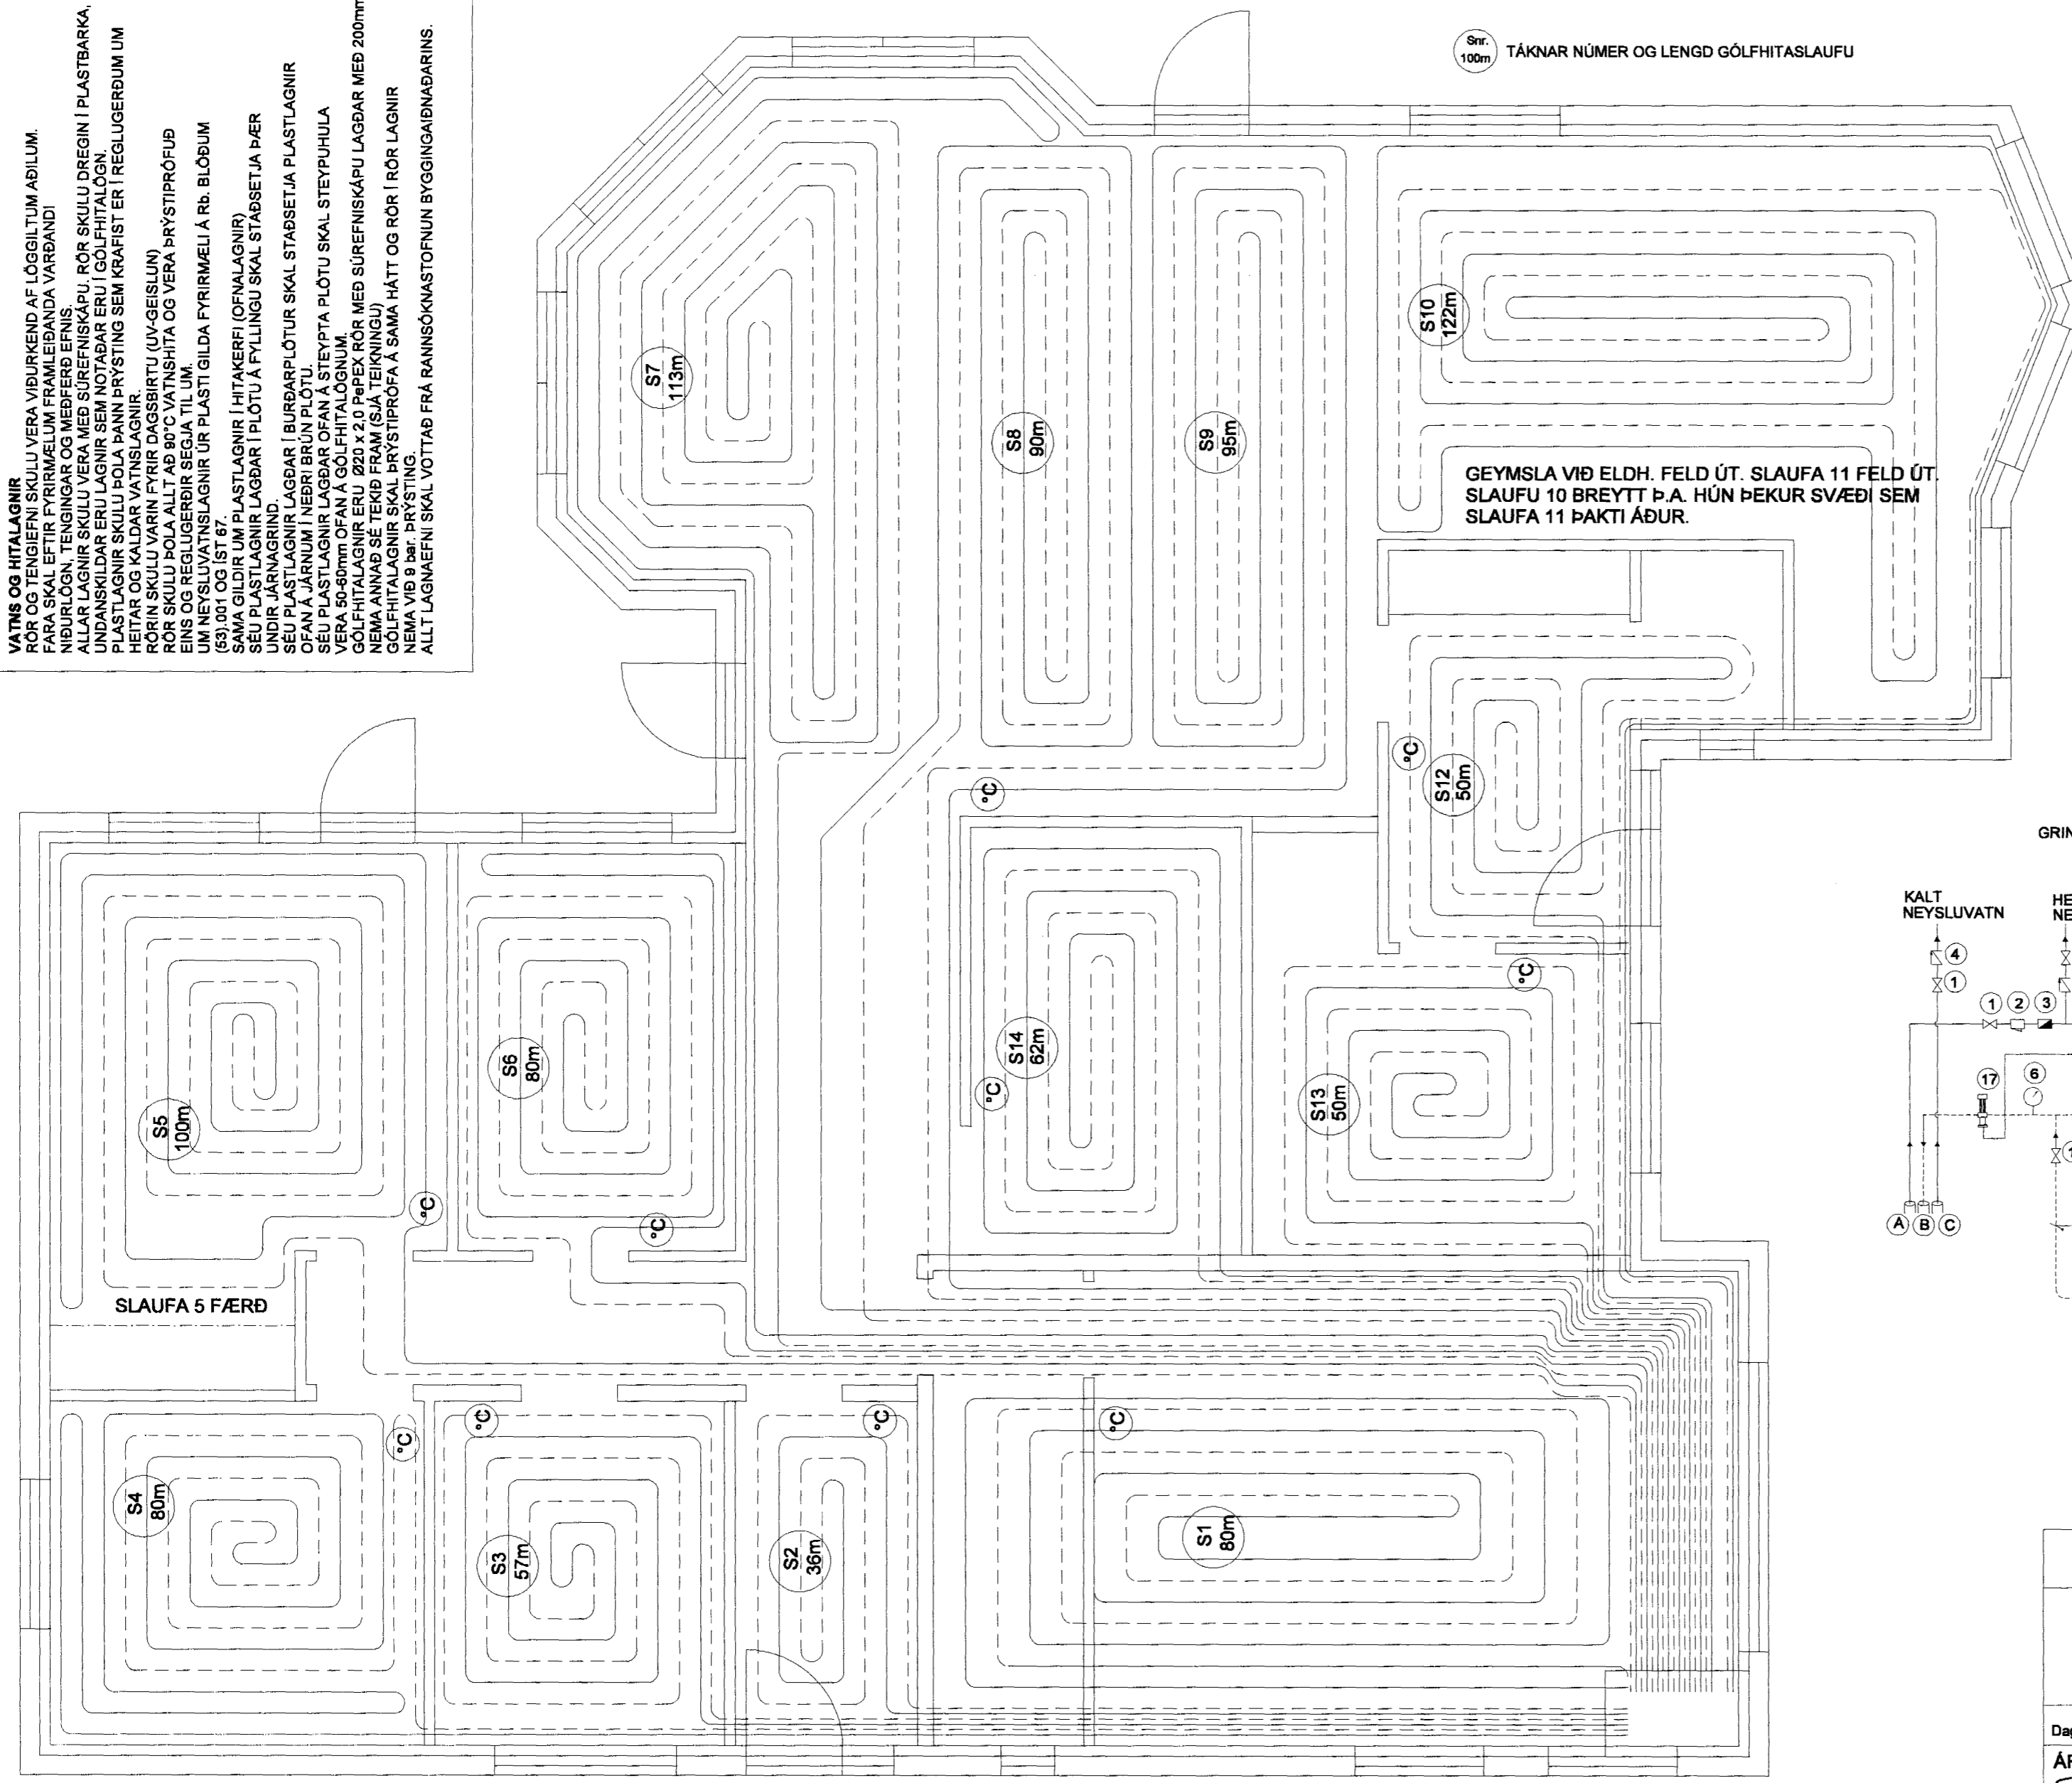


Snr. 100m TÁKNAR NÚMER OG LENGÐ GÖLFHITASLAUFU

Snr. 100m TÁKNAR NÚMER OG LENGÐ GÖLFHITASLAUFU

- A. INNTAK HITAVEITU**  
**B. AFFALL HITAVEITU**  
**C. INNTAK VATNSVEITU**
1. KÜLULOKI / RENNILOKI
  2. SÍA
  3. VATNSMELIR
  4. EINSTREYMISLOKI
  5. ÞRÝSTIJAFNARI, DANFOSS AVD DN15 STILLIST Á 1,0m
  6. HIT- OG ÞRÝSTIMELIR
  7. HITAMELIR (0 - 60°C)
  8. ÖRYGGISLOKI (6 BAR)
  9. TÆMING
  10. DÆLA (GRUNDFOSS UPE 25 - 40 EDA ALPHA 25 - 40)
  11. TENGIKISTA ÚR STÁLI/KOPAR. (STOFN KISTU ER Ø25 STÁL)
  12. MÖTORLOKI Í TENGIKISTU
  13. STILLITÉ Í TENGIKISTU
  14. LOKI MEÐ DN15 TENGI FYRIR SLÖNGU OG ÚTLOFTUN
  15. HITASTYRÐUR LOKI (DANFOSS RAVK 25 - 60°C DN20 kv=1,1 STILLIST Á 45°C)
  16. STILLILOKI
  17. MÖTÞRÝSTILOKI. DANFOSS AVDA STILLIST t.d. Á 5
  18. STJÖRNSTÖÐ
  19. TERMÖSTÖÐ Í HVERJU HERBERGI (SJA GRUNNMYND)

GRIND ER HEFÐBUNDIN MEÐ INNSPÝTINGARLOKA TENGÐUM HRINGRÁSARDÆLU

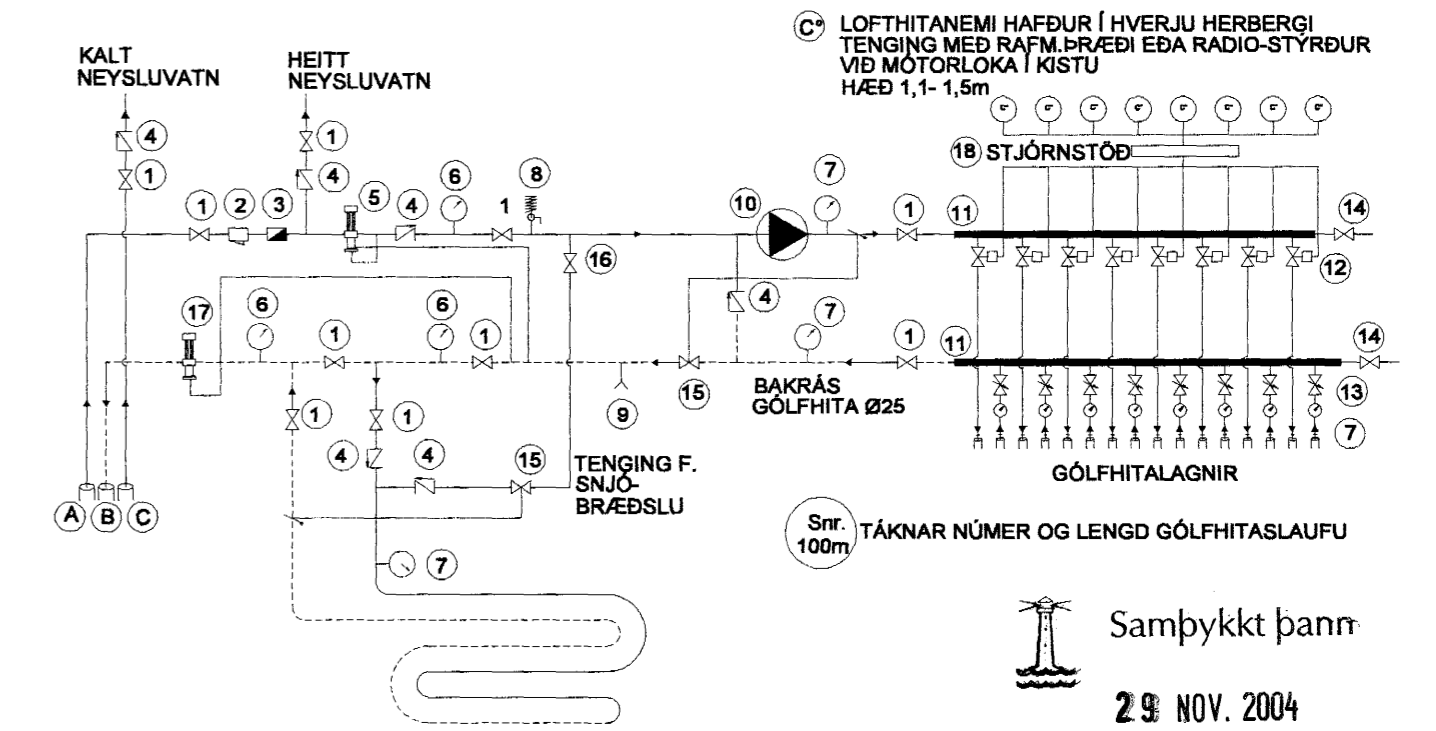

Snr. 100m TÁKNAR NÚMER OG LENGÐ GÖLFHITASLAUFU

Samþykkt þann  
**29. NOV. 2004**

**BREYTT 24.11.2004.**  
 GEYMSLA VIÐ ELDH. FELD ÚT. SLAUFU 11 FELD ÚT.  
 SLAUFU 10 BREYTT Þ.A. HÚN ÞEKUR SVÆÐI SEM  
 SLAUFU 11 ÞAKTI ÁÐUR.  
 SLAUFU 5 Á SVEFNHERBERGI FÆRÐ  
 IMNN Í RÝMI ÞAR SEM FATASK. ÁTTI AÐ VERA

Byggingafulltrúinn í Hafnarfirði  
**F.h. Sigurbjartur Halldórsson**

<b>FÍFUVELLIR 18 HAFNARFIRÐI</b>	
<b>GRUNNMYND GÖLFHITA</b>	Mkv. 1:50
	Hannað E.V.
	Teiknað E.V.
Dags. MAÍ2004 Blað	Nr. FIFUV18PAK Yfirfarið <i>Gygi</i>
ÁRITUN SAMRÆMINGARHÖNNUÐAR <i>F.h. Gygi</i>	<b>TR.aust s/f</b> TÆKNIFRÆÐINGARNIR Eyjólfur Valgarðsson Kt:280857-4169 Sigurður Grétarsson Sími: 471-2257
Fríðrik Fríðriksson Kt:211256-4519	