GRUNNMYND UNDIRSTÖÐU 1:50

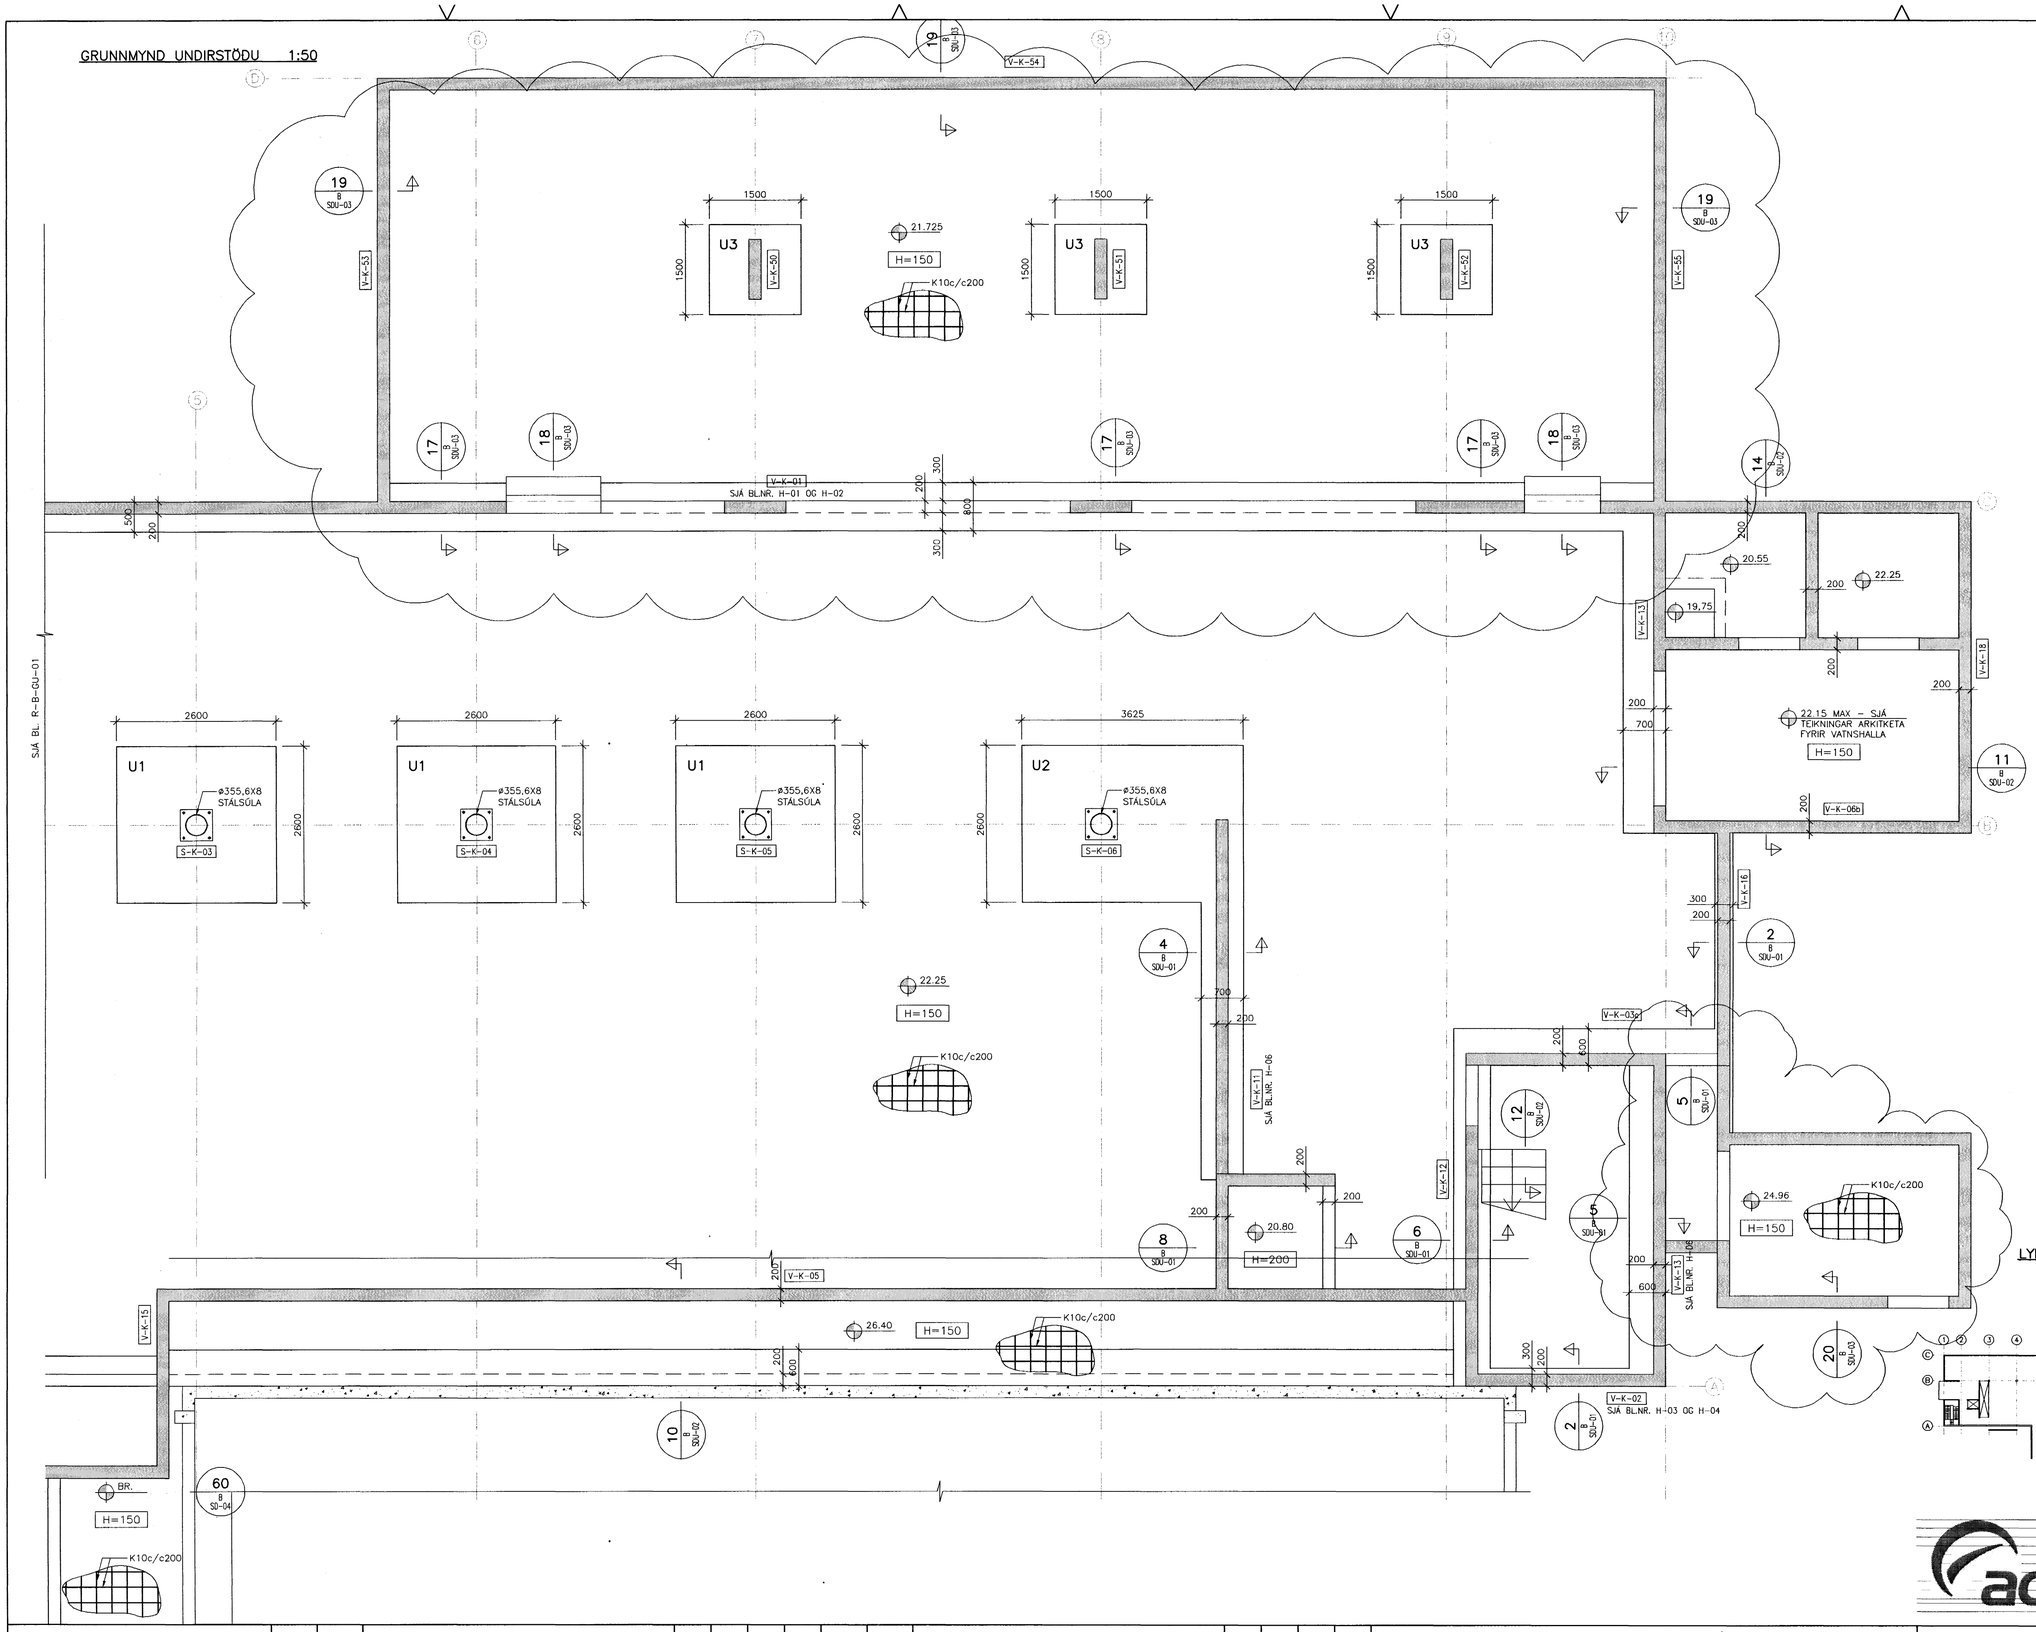

ATH

MÁLSETNINGAR OG KÓTAR:

- ALLAR MÁLSETNINGAR OG KÓTAR Á STEYPTUM BYGGINGAHLUTUM SKAL SANNREYNA VIÐ TEIKNINGAR ARKITEKTA OG NÚVERANDI BYGGINGAR.
- BEYGJUMÁL JÁRNA SKAL SANNREYNA OG BERA SAMAN VIÐ MÁLSETNINGAR Á STEYPTUM BYGGINGAHLUTUM SKV. ARKITEKTATEIKNINGUM OG FYRIRSKRIFAÐA STEYPUHULU SKV. TEIKNINGUM VSÓ RÁÐGJAFAR.
- SJÁ GATAPLAN FYRIR ÚTÓK Í STEYPU.

SKÝRINGAR:

ÖLL MÁL ERU Í mm.
KÓTAR ERU Í m.

NÝR STEYPTUR VEGGUR

NÚVERANDI STEYPTUR VEGGUR

–BYGGING ER GRUNDUÐ Á KLÖPP. LEYFILEGUR JARÐÞRÝSTINGUR ER REIKNAÐUR 0,5 MPa.

–STEYPA SKAL UNDIR UNDIRSTÖÐUR ÞRIFALAG EFTIR ÞÖRFUM, ÞÓ EKKI ÞYKKARA EN 300mm NEMA Í SAMRÁÐI VIÐ HÖNNUÐ.

–FYLLA SKAL UNDIR BOTNPLÖTU OG AÐ SÖKKLUM MEÐ MÖL EÐA GRÚS (SJÁ BL.NR A–01).

–UTAN Á SÖKKLA ÚTVEGGJA KEMUR HARÐPRESSUÐ STEINULL.
SJÁ NÁNAR TEIKNINGAR ARKITEKTA.

–BOTNPLATA SKAL VERA 150mm ÞYKK MEÐ EINFALDRI K10c/c200 JÁRNAGRIND EFRIBRÚN BENDINGAR SKAL VERA 30mm UNDIR EFRI BRÚN PLÖTU.

–KRINGUM ÖLL OP SKAL KOMA BENDING SAMKVÆMT ALMENNUM SNIÐUM Á BL.NR. SD–01.
BENDING KRINGUM OP SKAL ALLTAF NÁ SKEYTILENGD ÚT FYRIR OP.

–UNDIRSTÖÐUR SKULU GANGA LÁGMARK 300mm LENGRA EN VEGGENDAR.

300

TILVÍSANIR:

ALMENNAR SKÝRINGAR . . . . . SJÁ BL. NR. A–01
UNDIRSTÖÐUPLATTAR U1 OG U2 . SJÁ BL. NR. SDU–02

LYKILMYND

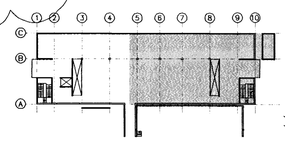

AFSTÖÐUMYND

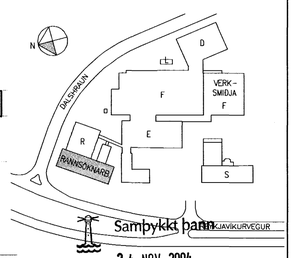

Sampykkt af Byggingarfulltrúanum í Hafnarfirði
24 NOV. 2004
Byggingarfulltrúinn í Hafnarfirði
F.h. Sigurbjartur Halldórsson
021256-7579

actavis

SKÝRINGAR:

BR.	DAGS.	BREYTING	REIKN.	TEIKN.	YFIRF.	SAMÞ.
A	01.11.2004	KJALLARI STÆKKAÐUR OG SPRINKLERKLEFA BÆTT VIÐ	HE	ÁLB		

S:/2004/04157/i/Bub/Fullnaðarhönnun/Gildar_teikn/R-B-G1-01-02

○ ÚTI OG INNI,	ÞINGHOLTSSTRÆTI 27, 101 REYKJAVÍK, SÍMI 562 7660 FAX 562 7661, NETFANG baldur@ui.is	
● VSÓ RÁÐGJÖF,	BORGARTÚN 20, 105 REYKJAVÍK, SÍMI 585 9000 FAX 585 9010, NETFANG vso@vso.is	
○ LAGNATÆKNI,	HAMABORG 12, 200 KÓPAVOGUR, SÍMI 564 5250 FAX 564 5251, NETFANG saebjorn@lagnatak.is	
○ RAFTEIKNING hf,	BORGARTÚN 17, 105 REYKJAVÍK, SÍMI 520 1700 FAX 520 1701, NETFANG bis@rafteikning.is	

ACTAVIS HAFNARFIRÐI – REYKJAVÍKURVEGUR 180
RANNSÓKNARBYGGING
BURÐARVIRKI, UNDIRSTÖÐUR
GRUNNMYND

ÁÁ	TEIKN./DAGS.	HE/GÓS
ATH.		
SAMÞYKKT		
KT.	130657-4439	

KVARÐI			
1:50		REYKJAVÍK	06.09.2004
VERKNR.	TEIKN. NR.	NÆSTA TEIKN. NR.	BR.
04157	R–B–GU–02	R–B–SDU–01	A