GRUNNMYND , PLATA YFIR 2.HÆÐ 1:50

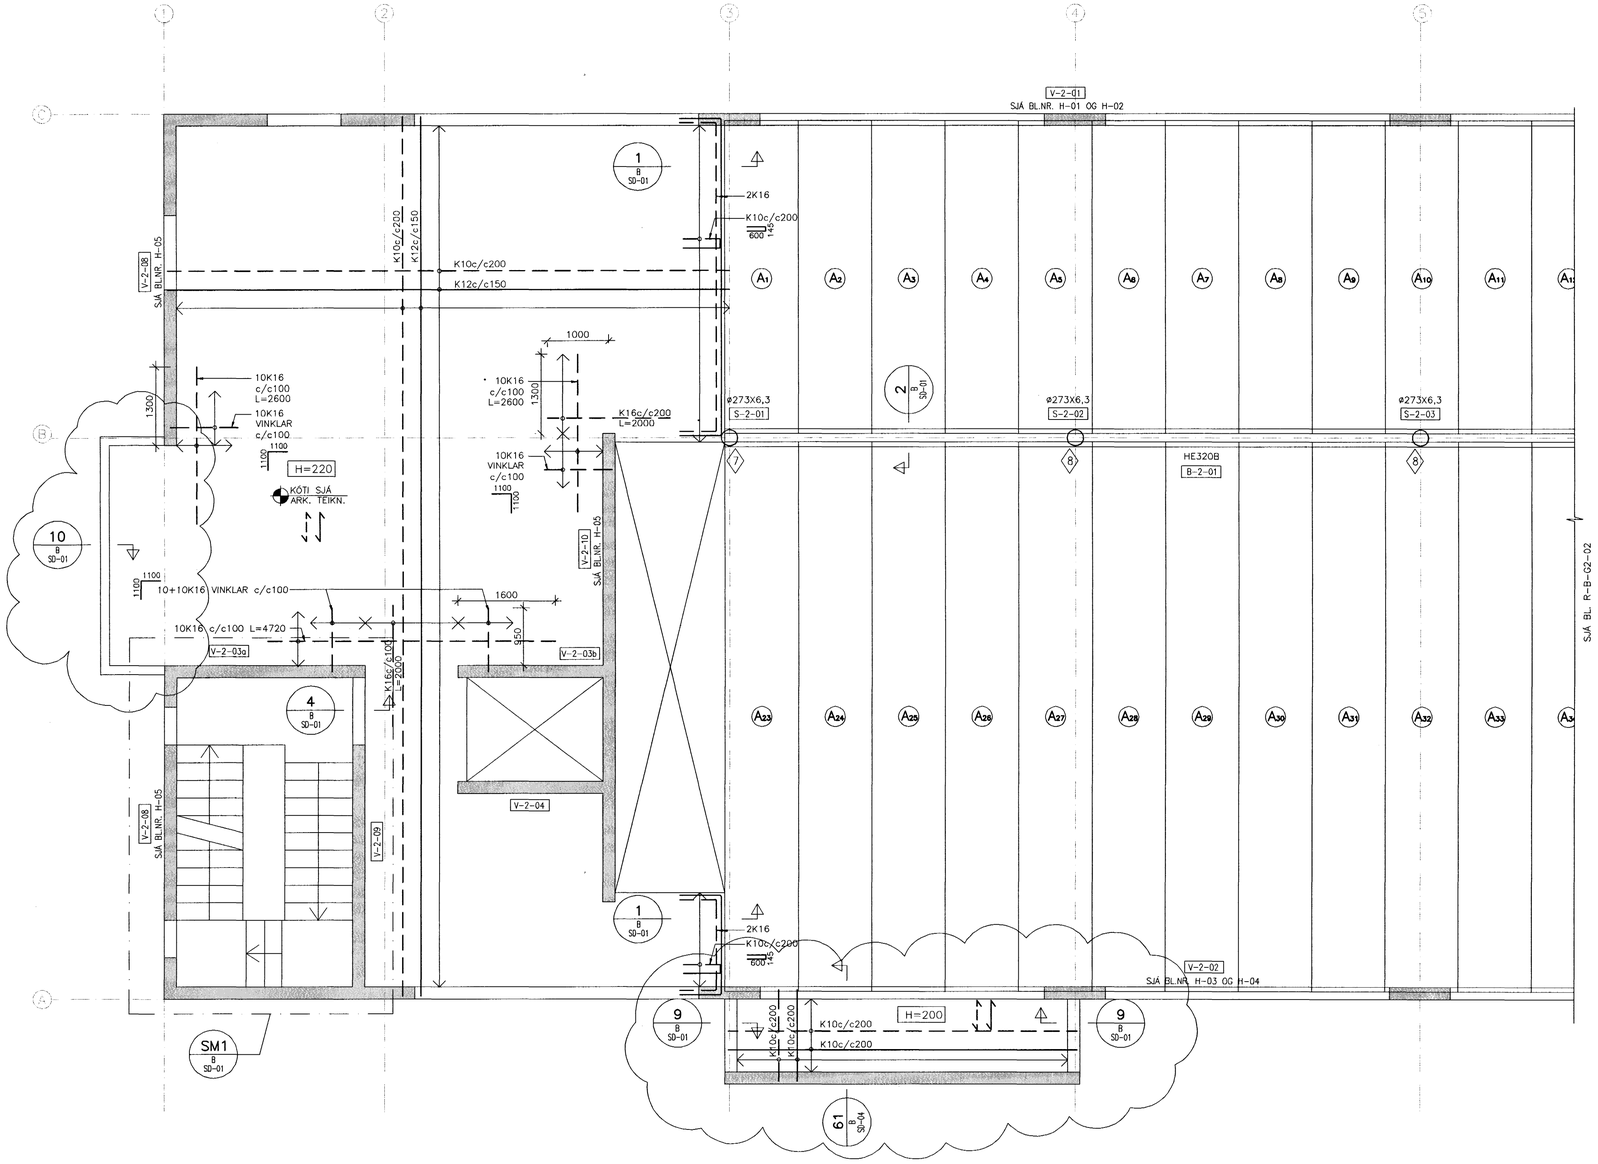

HOLPLÖTUR HP265

GERD	BREIDD mm	LENGD mm	ATHUGASEMDIR (ATH. ÚRTÖK ERU SÝND Á GRUNNMYND)
A1-A21	1200	5135	ÚRTAK Í PLÖTUENDA SJÁ SKÝRINGARMYND
A22	1050	5135	ÚRTAK Í PLÖTUENDA SJÁ SKÝRINGARMYND
A23-A43	1200	9085	ÚRTAK Í PLÖTUENDA SJÁ SKÝRINGARMYND
A44	1050	9085	ÚRTAK Í PLÖTUENDA SJÁ SKÝRINGARMYND

SKÝRINGAR:

ÁLAG Á PLÖTUR:
ÁSTEYPULAG, LAGNIR, GÓLFEFNI, NIÐURHENGT LOFT: 2,45 kN/m2
NÓTALAG: 5,00 kN/m2

SANNREYNA SKAL ÖLL MÁL Á BYGGINGARSTAÐ ÁÐUR EN FRAMLEIÐSLA HOLPLATNA HEFST.

Á ALLA PLÖTUENDA KOMI ÚRTÖK SKV. MEÐFYLGJANDI MYND.

HOLPLÖTUR HAFA ALLS STAÐAR 80 mm ÁSETU Á BITUM OG ÚTVEGGJUM

KOMA SKAL FYRIR NEOPRENE-STILLIÞYNNUM UNDIR HOLPLÖTUR ÞAR SEM ÞÆR SITJA Á STÁLBITUM EÐA STEYPTUM FLÖTUM

ÁSTEYPULAG Á HOLPLÖTUR SKAL VERA MINNST 50 mm Á ÞYKKT, ANNARS SJÁ TEIKNINGU.

BENDING ÁSTEYPULAGS SKAL VERA K10c/c150 OG STAÐSETT Í MIÐJU ÁSTEYPULAGI EÐA 30mm FRÁ EFRI BRÚN ÁSEYPULAGS EF ÞAÐ ER ÞYKKARA EN 70mm

ÚRTÖK Í ALLA PLÖTUENDA

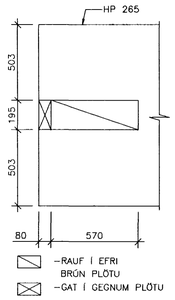

SKÝRINGAR:

ÖLL MÁL ERU Í mm.
KÓTAR ERU Í m.

NÝR STEYPTUR VEGGUR

NÚVERANDI STEYPTUR VEGGUR

-ALLIR VEGGIR SKULU VERA BENTIR MEÐ K10c/c150 LÁRÉTT OG K10c/c250 LÓÐRÉTT, NEMA ANNAÐ KOMI FRAM Á TEIKNINGUM

-KRINGUM ÖLL OP SKAL KOMA BENDING SAMKVÆMT ALMENNUM SNIÐUM Á BL.NR. SD-01. BENDING KRINGUM OP SKAL ALLTAF NÁ SKEYTILENGD ÚT FYRIR OP.

TILVÍSANIR:

ALMENNAR SKÝRINGAR . . . . . SJÁ BL. NR. A-01
ALMENNAR SNIÐ . . . . . .SJÁ BL. NR. SD-01
STÁLFESTINGAR, t.d. (1) . . . . SJÁ BL. NR. SD-03

LYKILMYND

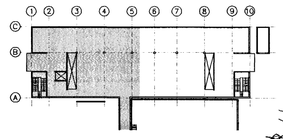

AFSTÖÐUMYND

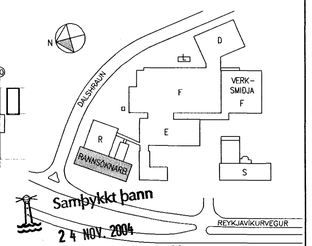

Samþykkt þann
24 NÓV. 2004
Byggingafulltrúinn í Hafnarfirði
F.h. Sigurbjartur Halldórsson

ATH

MÁLSETNINGAR OG KÓTAR:

- ALLAR MÁLSETNINGAR OG KÓTAR Á STEYPTUM BYGGINGAHLUTUM SKAL SANNREYNA VIÐ TEIKNINGAR ARKITEKTA OG NÚVERANDI BYGGINGAR.
- BEYGJUMÁL JÁRNA SKAL SANNREYNA OG BERA SAMAN VIÐ MÁLSETNINGAR Á STEYPTUM BYGGINGAHLUTUM SKV. ARKITEKTATEIKNINGUM OG FYRIRSKRIFAÐA STEYPUHULU SKV. TEIKNINGUM VSÓ RÁÐGJAFAR.
- SJÁ GATAPLAN FYRIR ÚTÖK Í STEYPU.

actavis

SKÝRINGAR:

BR.	DAGS.	BREYTING	REIKN.	TEIKN.	YFIRF.	SAMÞ.
A	01.11.2004	KANTI VIÐ ÚTSKOTGLUGGA BREYTT.	HE	ÁLB		

S:/2004/04157/1/Bkp/Fullnaðarhönnun/Gildar_teikn/R-B-G2-01-02

○ ÚTI OG INNI, ÞINGHOLTSSTRÆTI 27, 101 REYKJAVÍK, SÍMI 562 7660 FAX 562 7661, NETFANG baldur@ui.is
● VSÓ RÁÐGJÖF, BORGARTÚN 20, 105 REYKJAVÍK, SÍMI 585 9000 FAX 585 9010, NETFANG vso@vso.is
○ LAGNATÆKNI, HAMABORG 12, 200 KÓPAVOGUR, SÍMI 564 5250 FAX 564 5251, NETFANG saebjorn@lagnatak.is
○ RAFTEIKNING hf, BORGARTÚN 17, 105 REYKJAVÍK, SÍMI 520 1700 FAX 520 1701, NETFANG bis@rafteikning.is

ACTAVIS HAFNARFIRÐI – REYKJAVÍKURVEGUR 78
RANNSÓKNARBYGGING
BURÐARVIRKI, PLATA YFIR 2.HÆÐ
GRUNNMYND

HANNAÐ/TEIKN. ME/ÁLB/ÓÓS
ATH. 80
SAMÞYKKT
KT. 130657-4439

KVARÐI 1:50 REYKJAVÍK 08.09.2004

VERKNR.	TEIKN. NR.	NÆSTA TEIKN. NR.	BR.
04157	R-B-G2-01	R-B-G2-02	A