GRUNNMYND, PLATA YFIR 3.HÆÐ 1:50

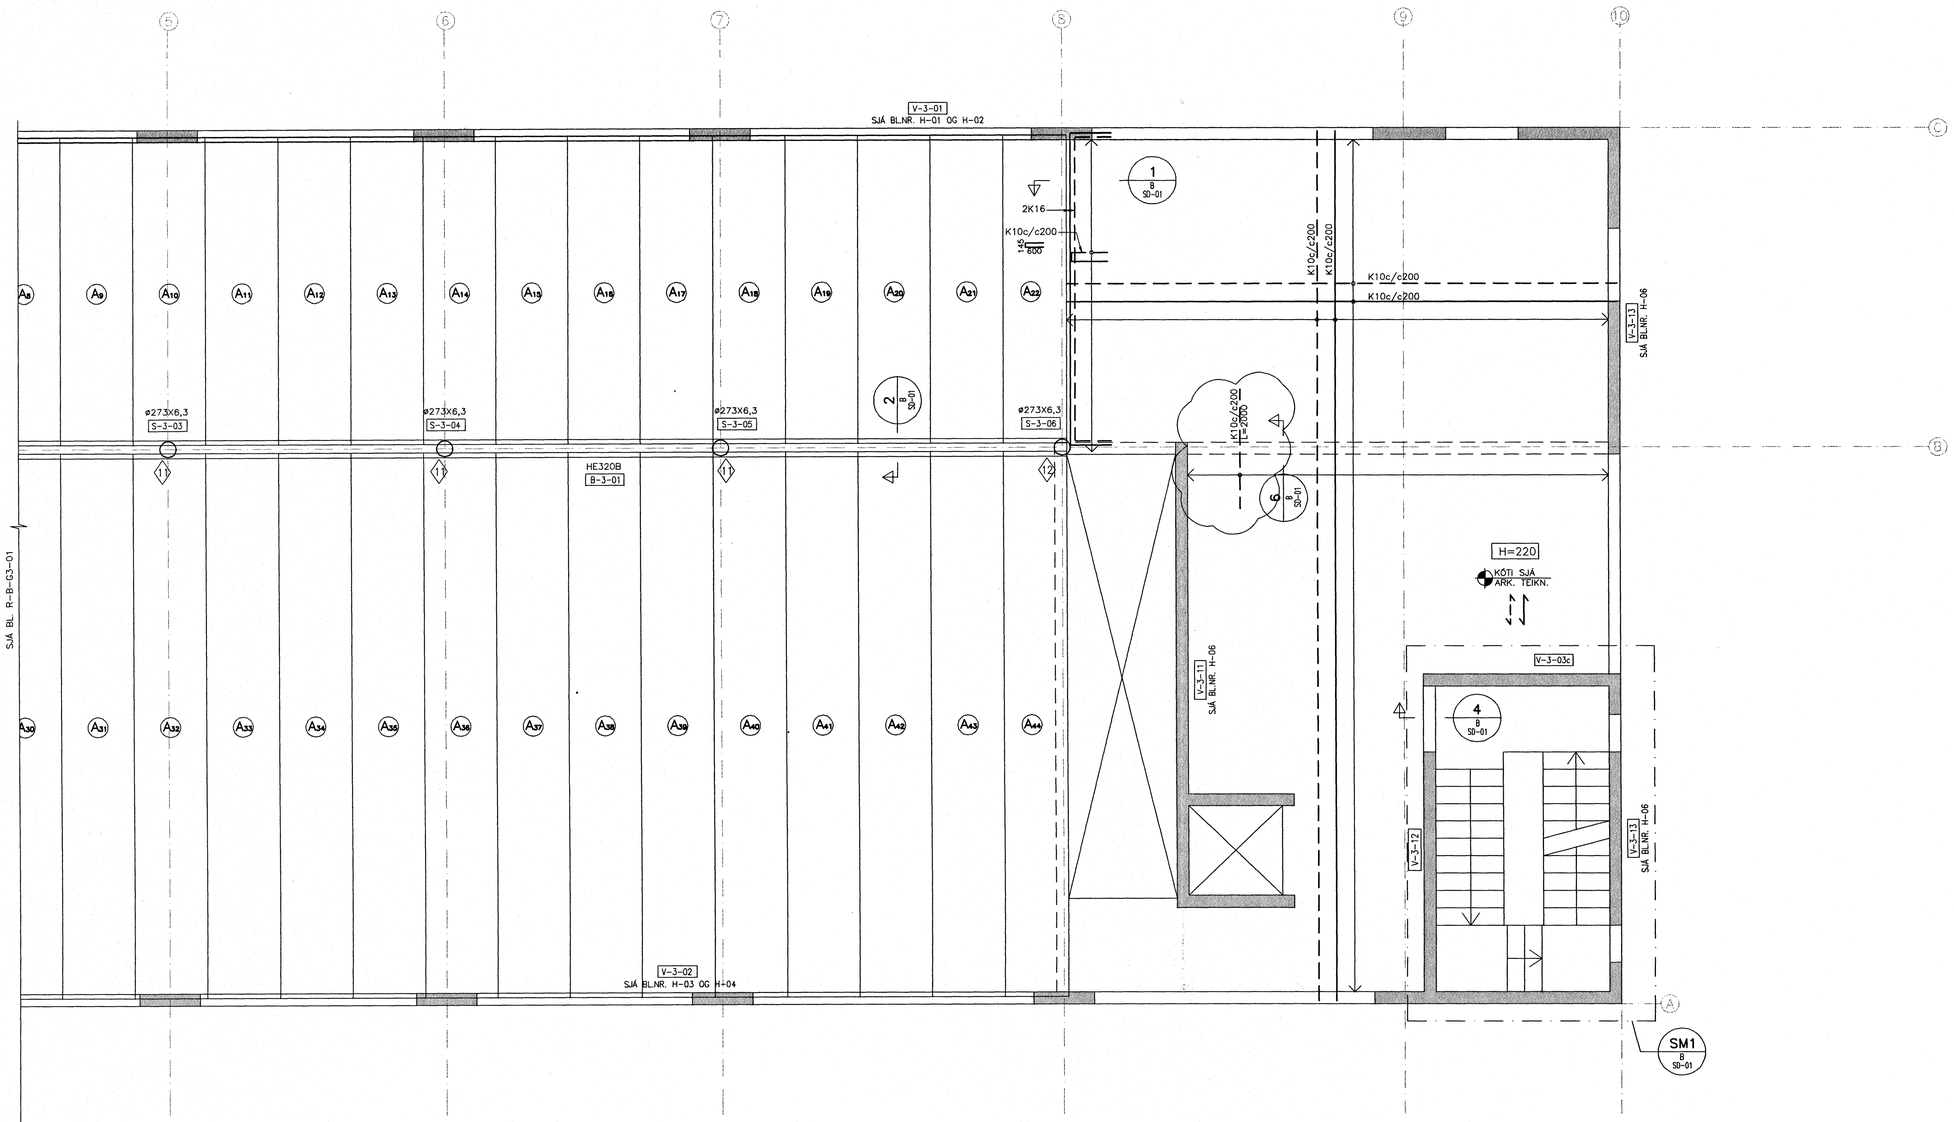

SKÝRINGAR:

ÖLL MÁL ERU Í mm.
KÓTAR ERU Í m.

NÝR STEYPTUR VEGGUR

NÚVERANDI STEYPTUR VEGGUR

–ALLIR VEGGIR SKULU VERA BENTIR MEÐ K10c/c150 LÁRÉTT OG K10c/c250 LÓÐRÉTT, NEMA ANNAÐ KOMI FRAM Á TEIKNINGUM

–KRINGUM ÖLL OP SKAL KOMA BENDING SAMKVÆMT ALMENNUM SNIÐUM Á BL.NR. SD–01. BENDING KRINGUM OP SKAL ALLTAF NÁ SKEYTILENGD ÚT FYRIR OP.

TILVÍSANIR:

ALMENNAR SKÝRINGAR . . . . . SJÁ BL. NR. A–01
ALMENNAR SNIÐ . . . . . SJÁ BL. NR. SD–01
STÁLFESTINGAR, t.d. (1) . . . . SJÁ BL. NR. SD–03
HOLPLÖTUTAFLA . . . . . SJÁ BL. NR. G3–01

LYKILMYND

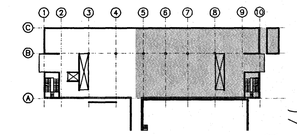

AFSTÖÐUMYND

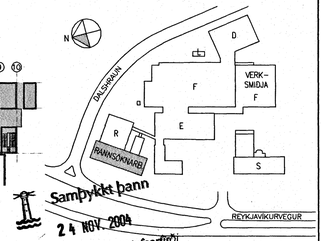

ATH

MÁLSETNINGAR OG KÓTAR:

- ALLAR MÁLSETNINGAR OG KÓTAR Á STEYPTUM BYGGINGAHLUTUM SKAL SANNREYNA VIÐ TEIKNINGAR ARKITEKTA OG NÚVERANDI BYGGINGAR.
- BEYGJUMÁL JÁRNA SKAL SANNREYNA OG BERA SAMAN VIÐ MÁLSETNINGAR Á STEYPTUM BYGGINGAHLUTUM SKV. ARKITEKTATEIKNINGUM OG FYRIRSKRIFAÐA STEYPUHULU SKV. TEIKNINGUM VSÓ RÁÐGJAFAR.
- SJÁ GATAPLAN FYRIR ÚTÖK Í STEYPU.

Samþykkt þann
24 NÓV. 2004
Byggingafulltrúinn í Hafnarfirði
F.h. Sigurbjartur Halldórsson

actavis

022256-7579

BR.	DAGS.	BREYTING	REIKN.	TEIKN.	YFIRF.	SAMÞ.
A	01.11.2004	LENGD Á JÁRNI BÆTT VIÐ	HE	ALB		

S:/2004/04157/I/Bub/Fulnaborðsnrun/Gildar_teikn/R-B-G3-01-02

○	ÚTI OG INNI,	ÞINGHOLTSSTRÆTI 27, 101 REYKJAVÍK, SÍMI 562 7660 FAX 562 7661, NETFANG baldur@ui.is	
●	VSÓ RÁÐGJÖF,	BORGARTÚN 20, 105 REYKJAVÍK, SÍMI 585 9000 FAX 585 9010, NETFANG vso@vso.is	
○	LAGNATÆKNI,	HAMABORG 12, 200 KÓPAVOGUR, SÍMI 564 5250 FAX 564 5251, NETFANG saebjorn@lagnatak.is	
○	RAFTEIKNING hf,	BORGARTÚN 17, 105 REYKJAVÍK, SÍMI 520 1700 FAX 520 1701, NETFANG bis@rafteikning.is	

ACTAVIS HAFNARFIRÐI – REYKJAVÍKURVEGUR 78 HANNAÐ/TEIKN. HE/ALB/GÓS
RANNSÓKNARBYGGING ATH. SAMÞYKKT
BURÐARVIRKI, PLATA YFIR 3.HÆÐ KT. 130857-4439
GRUNNMYND

KVARÐI 1:50 REYKJAVÍK 06.09.2004

VERKNR.	TEIKN. NR.	NÆSTA TEIKN. NR.	BR.
04157	R-B-G3-02	R-B-G4-01	A