HLIÐARMYND, VEGGUR 01 1:50

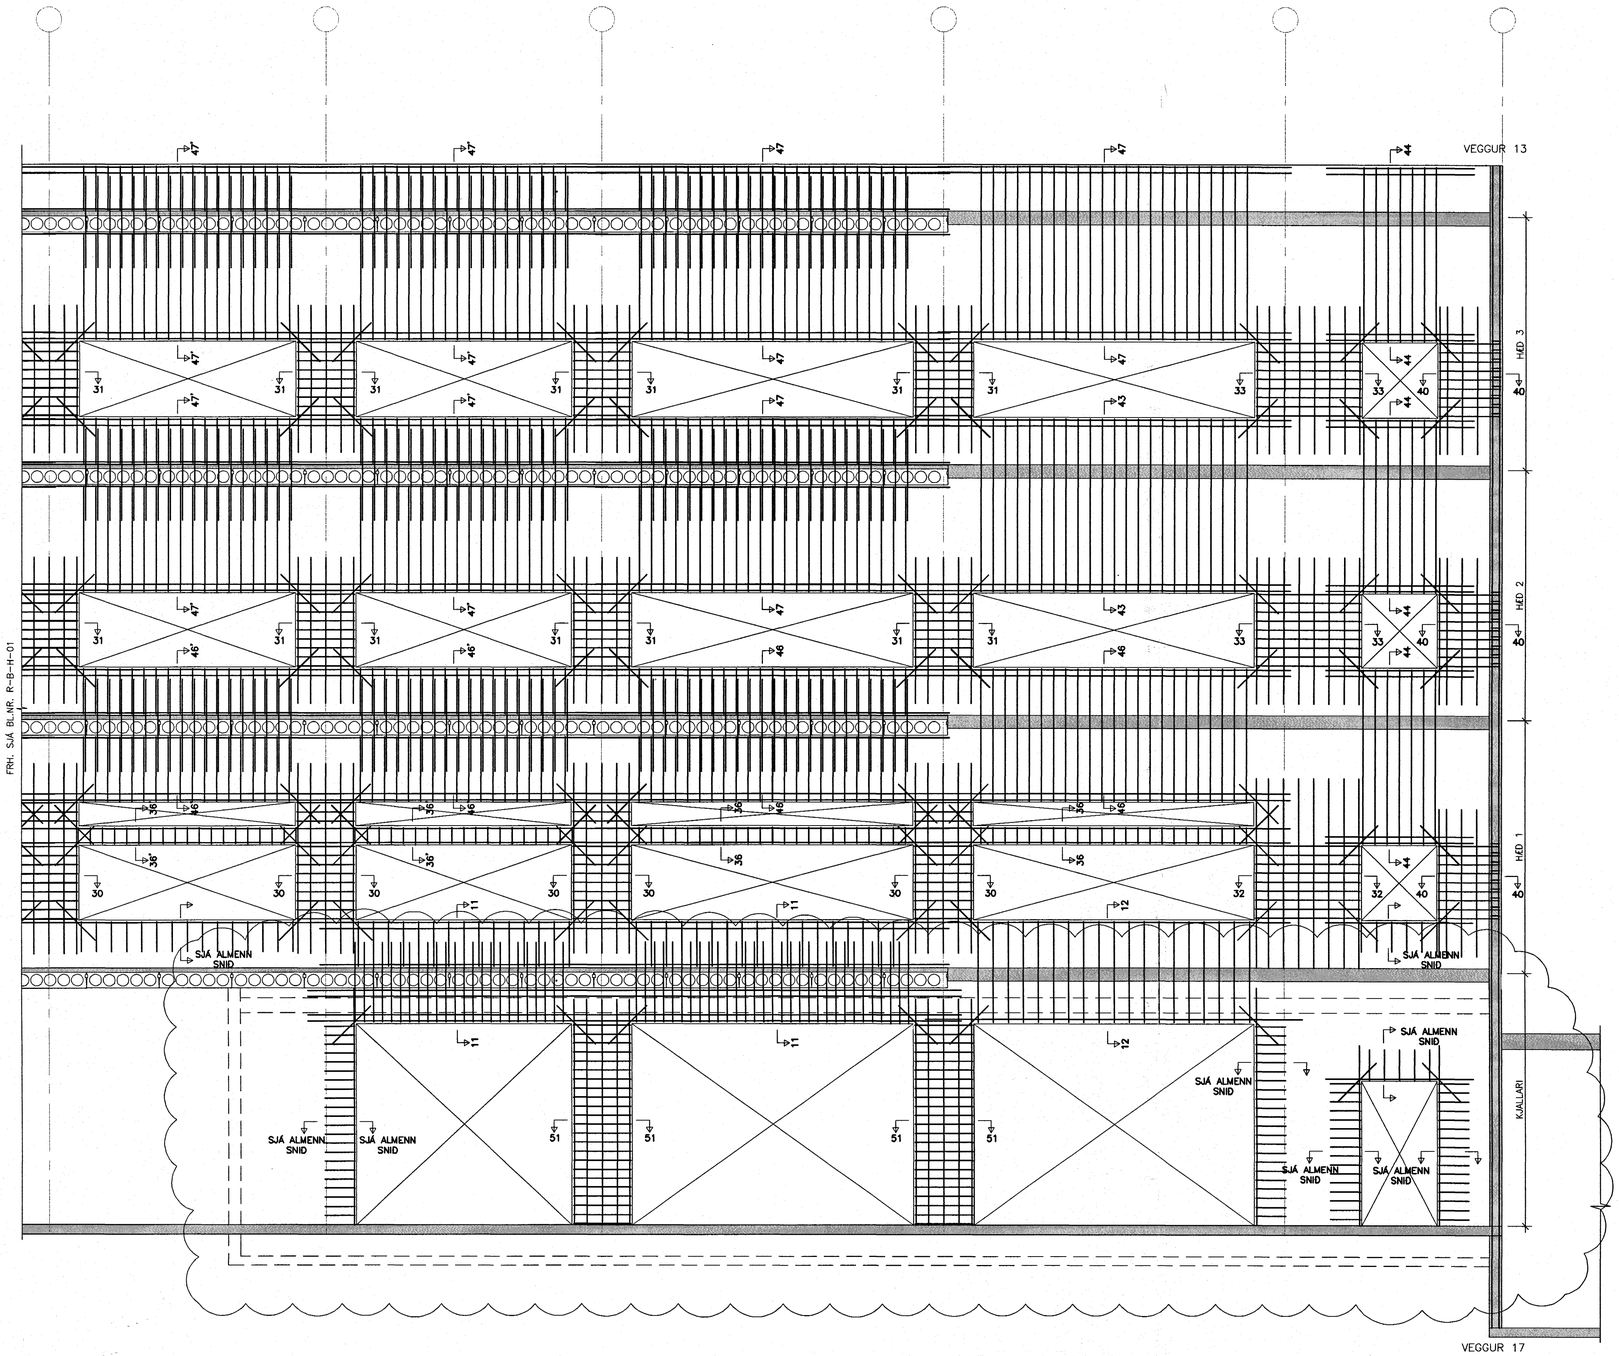

ATH

MÁLSETNINGAR OG KÓTAR:

- ALLAR MÁLSETNINGAR OG KÓTAR Á STEYPTUM BYGGINGAHLUTUM SKAL SANNREYNA VIÐ TEIKNINGAR ARKITEKTA OG NÚVERANDI BYGGINGAR.
- BEYGJUMÁL JÁRNA SKAL SANNREYNA OG BERA SAMAN VIÐ MÁLSETNINGAR Á STEYPTUM BYGGINGAHLUTUM SKV. ARKITEKTATEIKNINGUM OG FYRIRSKRIFAÐA STEYPUHULU SKV. TEIKNINGUM VSÓ RÁÐGJAFAR.
- SJÁ GATAPLAN FYRIR ÚTÖK Í STEYPU.

TILVÍSUN SNIÐA Í SNIÐBLÖÐ

SNIÐ	TEIKIÐ	SÝNT
11	H-02	SD-01
12	H-02	SD-01
30	H-02	SD-02
31	H-02	SD-02
32	H-02	SD-02
33	H-02	SD-02
36	H-02	SD-02
40	H-02	SD-02
43	H-02	SD-02
44	H-02	SD-02
47	H-02	SD-02
51	H-02	SD-02
ALMENN SNIÐ	H-02	SD-01

SKÝRINGAR:

- ÖLL MÁL ERU Í mm.
  ALLIR KÓTAR ERU Í m.
- GRUNNBENDING VEGGJA SKAL VERA LÖGÐ Á ÖLLUM VEGGSVÆÐUM SEM EKKI ER SÉRBENDING.
  GRUNNBENDING SKAL GANGA SKEYTILENGD INN Í SÉRBENDINGU.
- Á HLIÐARMYNDUM ER EKKI SÝND NEIN BENDING SEM TENGIST PLÖTUM S.S. VINKLAR O.Þ.H. – SJÁ SNIÐ FYRIR BENDINGU Á PLÖTUSKILUM
- VIÐ HORN Á ÖLLUM OPUM SKAL SETJA 2K12 L=1000 MEÐ 45° HALLA.
- SNIÐ MERKT t.d. 15' ER SPEGILMYND AF SNIÐI 15.

TILVÍSANIR:

ALMENNAR SKÝRINGAR . . . . . SJÁ BL. NR. VA-001

LYKILMYND

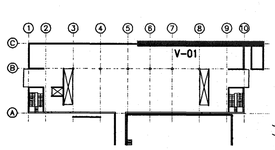

AFSTÖÐUMYND

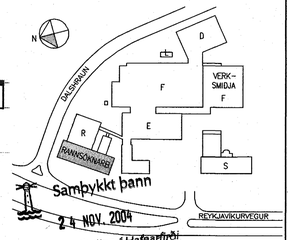

Byggingafulltrúinn í Hafnarfirði
F.h. Sigurbjartur Halldórsson
022256-7579

A	01.11.2004	OPUM Í VEGG BETT VIÐ	HE	ÁLB											
BR.	DAGS.	BREYTING	REIKN.	TEIKN.	YFIRF.	SAMÞ.	BR.	DAGS.	BREYTING	REIKN.	TEIKN.	YFIRF.	SAMÞ.		

S:/2004/04157/t/Bub/Fullnaðarhönnun/Gildar_teikn/R-B-H-01-05

○ ÚTI OG INNI, ÞINGHOLTSSTRÆTI 27, 101 REYKJAVÍK, SÍMI 562 7660 FAX 562 7661, NETFANG baldur@ui.is
● VSÓ RÁÐGJÖF, BORGARTÚN 20, 105 REYKJAVÍK, SÍMI 585 9000 FAX 585 9010, NETFANG vso@vso.is
○ LAGNATÆKNI, HAMRABORG 12, 200 KÓPAVOGUR, SÍMI 564 5250 FAX 564 5251, NETFANG saebjorn@lagnatak.is
○ RAFTEIKNING hf, BORGARTÚN 17, 105 REYKJAVÍK, SÍMI 520 1700 FAX 520 1701, NETFANG bis@rafteikning.is

ACTAVIS HAFNARFIRÐI – REYKJAVÍKURVEGUR 78
RANNSÓKNARBYGGING
BURÐARVIRKI
HLIÐARMYND

HANNAÐ/TEIKN. HE/ÁLB
ATH.
SAMÞYKKT
KT. 130857-4439

KVARÐI 1:50 REYKJAVÍK 06.09.2004

VERKNR. 04157 TEIKN. NR. R-B-H-02 NÆSTA TEIKN. NR. R-B-H-03 BR. A