HLIDARMYND, VEGGUR 08 1:50

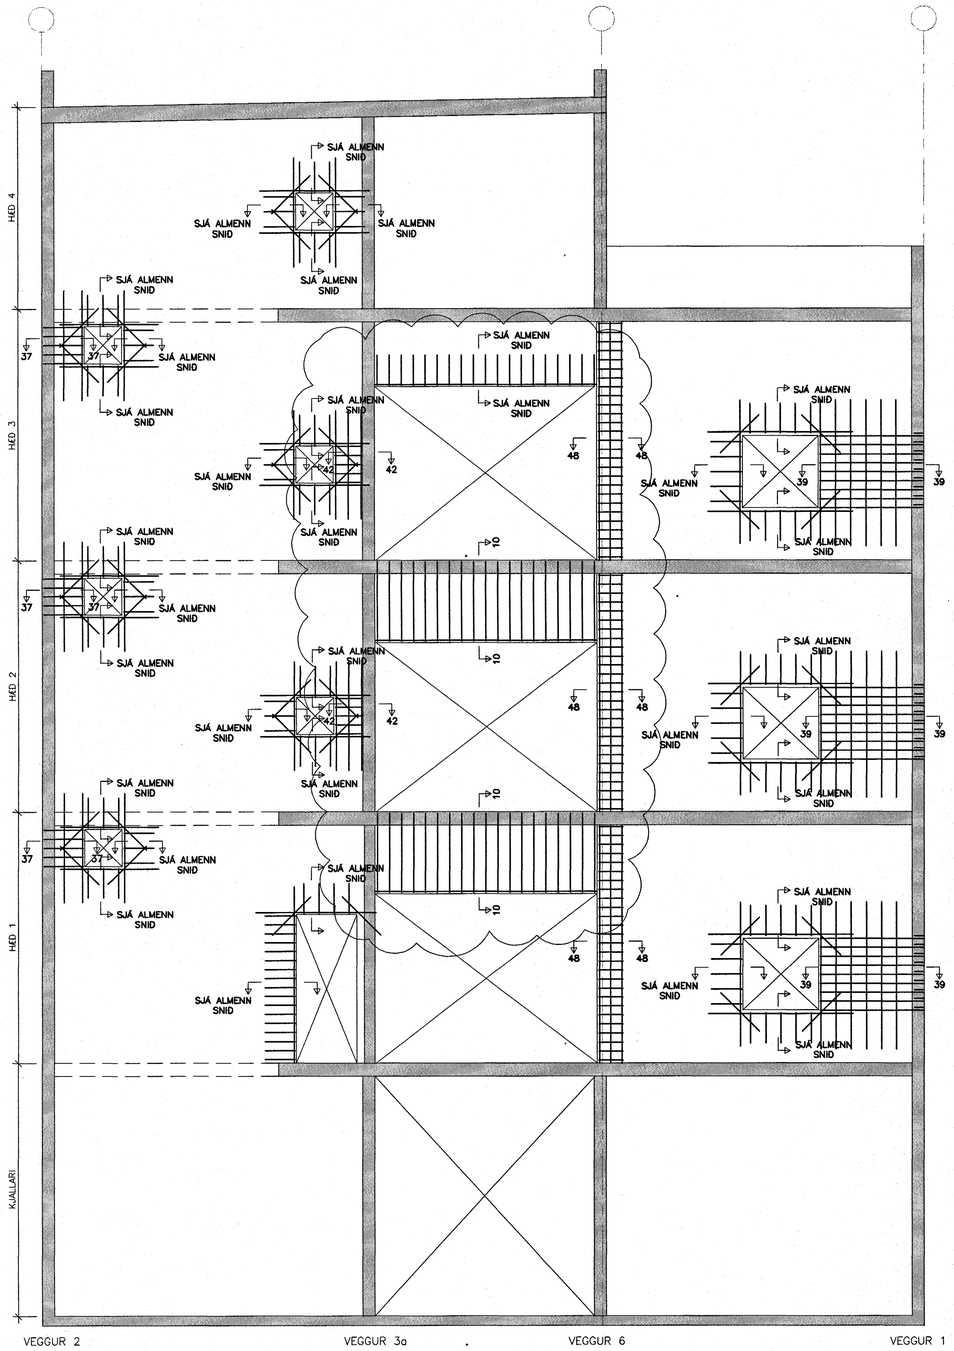

HLIDARMYND, VEGGUR 10 1:50

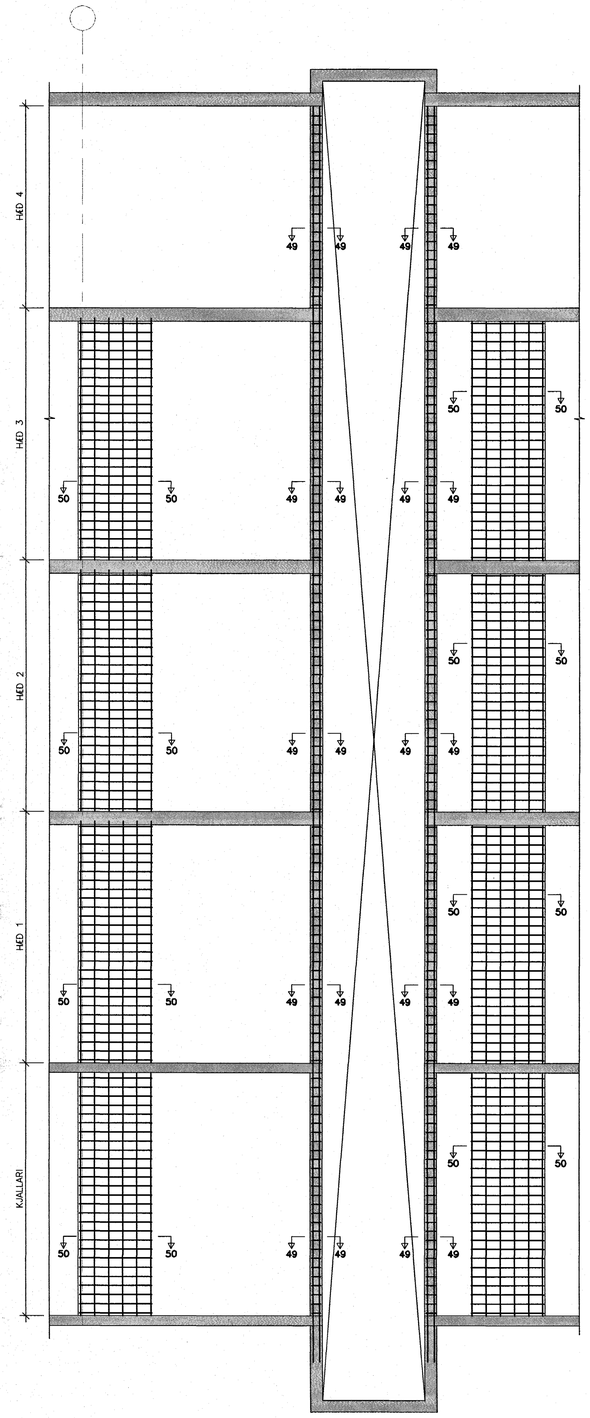

ATH

MÁLSETNINGAR OG KÓTAR:

- ALLAR MÁLSETNINGAR OG KÓTAR Á STEYPTUM BYGGINGAHLUTUM SKAL SANNREYNA VIÐ TEIKNINGAR ARKITEKTA OG NÚVERANDI BYGGINGAR.
- BEYGJUMÁL JÁRNA SKAL SANNREYNA OG BERA SAMAN VIÐ MÁLSETNINGAR Á STEYPTUM BYGGINGAHLUTUM SKV. ARKITEKTATEIKNINGUM OG FYRIRSKRIFADA STEYPUHULU SKV. TEIKNINGUM VSÓ RÁÐGJAFAR.
- SJÁ GATAPLAN FYRIR ÚTÖK Í STEYPU.

TILVÍSUN SNIÐA Í SNIÐBLÖÐ

SNIÐ	TEKIÐ	SÝNT
37	H-05	SD-02
39	H-05	SD-02
42	H-05	SD-02
48	H-05	SD-02
49	H-05	SD-02
50	H-05	SD-02
ALMENN SNIÐ	H-05	SD-01

SKÝRINGAR:

- ÖLL MÁL ERU Í mm.
  ALLIR KÓTAR ERU Í m.
- GRUNNBENDING VEGGJA SKAL VERA LÖGÐ Á ÖLLUM VEGGSVÆÐUM SEM EKKI ER SÉRBENDING.
  GRUNNBENDING SKAL GANGA SKEYTILENGD INN Í SÉRBENDINGU.
- Á HLIÐARMYNDUM ER EKKI SÝND NEIN BENDING SEM TENGIST PLÖTUM S.S. VINKLAR O.P.H. – SJÁ SNIÐ FYRIR BENDINGU Á PLÖTUSKILUM
- VIÐ HORN Á ÖLLUM OPUM SKAL SETJA 2K12 L=1000 MEÐ 45° HALLA.
- SNIÐ MERKT t.d. 15' ER SPEGILMYND AF SNIÐI 15.

TILVÍSANIR:

ALMENNAR SKÝRINGAR . . . . . SJÁ BL. NR. VA-001

LYKILMYND

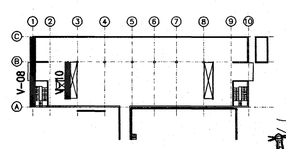

AFSTÖÐUMYND

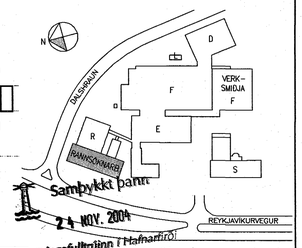

Sampykkt þann 24. NÓV. 2004
Byggingafulltrúinn í Hafnarfirði
F.h. Sigurbjartur Halldórsson

actavis

021256-7579

BR.	DAGS.	BREYTING	REIKN.	TEIKN.	YFIRF.	SAMÞ.
A	01.11.2004	KANTI VIÐ ÚTSKOTSGLUGGA ÆTTI VIÐ	HE	ÁLB		

SKÝRINGAR:

S:/2004/04157/1/Bub/Fullnaðarhönnun/Gildar_teikn/R-B-H-01-05

○ ÚTI OG INNI, ÞINGHOLTSSTRÆTI 27, 101 REYKJAVÍK, SÍMI 562 7660 FAX 562 7661, NETFANG baldur@ui.is

● VSÓ RÁÐGJÖF, BORGARTÚN 20, 105 REYKJAVÍK, SÍMI 585 9000 FAX 585 9010, NETFANG vso@vso.is

○ LAGNATÆKNI, HAMABORG 12, 200 KÓPAVOGUR, SÍMI 564 5250 FAX 564 5251, NETFANG saebjorn@lagnatak.is

○ RAFTEIKNING hf, BORGARTÚN 17, 105 REYKJAVÍK, SÍMI 520 1700 FAX 520 1701, NETFANG bis@rafteikning.is

ACTAVIS HAFNARFIRÐI – REYKJAVÍKURVEGUR 78
RANNSÓKNARBYGGING
BURÐARVIRKI
HLIÐARMYND

HANNAÐ/TEIKN. HE/ÁLB
ÁTH. 80
SAMÞYKKT
KT. 130857-4439

KVARÐI 1:50/20/10 REYKJAVÍK 06.09.2004

VERKNR.	TEIKN. NR.	NÆSTA TEIKN. NR.	BR.
04157	R-B-H-05	R-B-H-06	A