HLIÐARMYND, VEGGUR 20 1:20

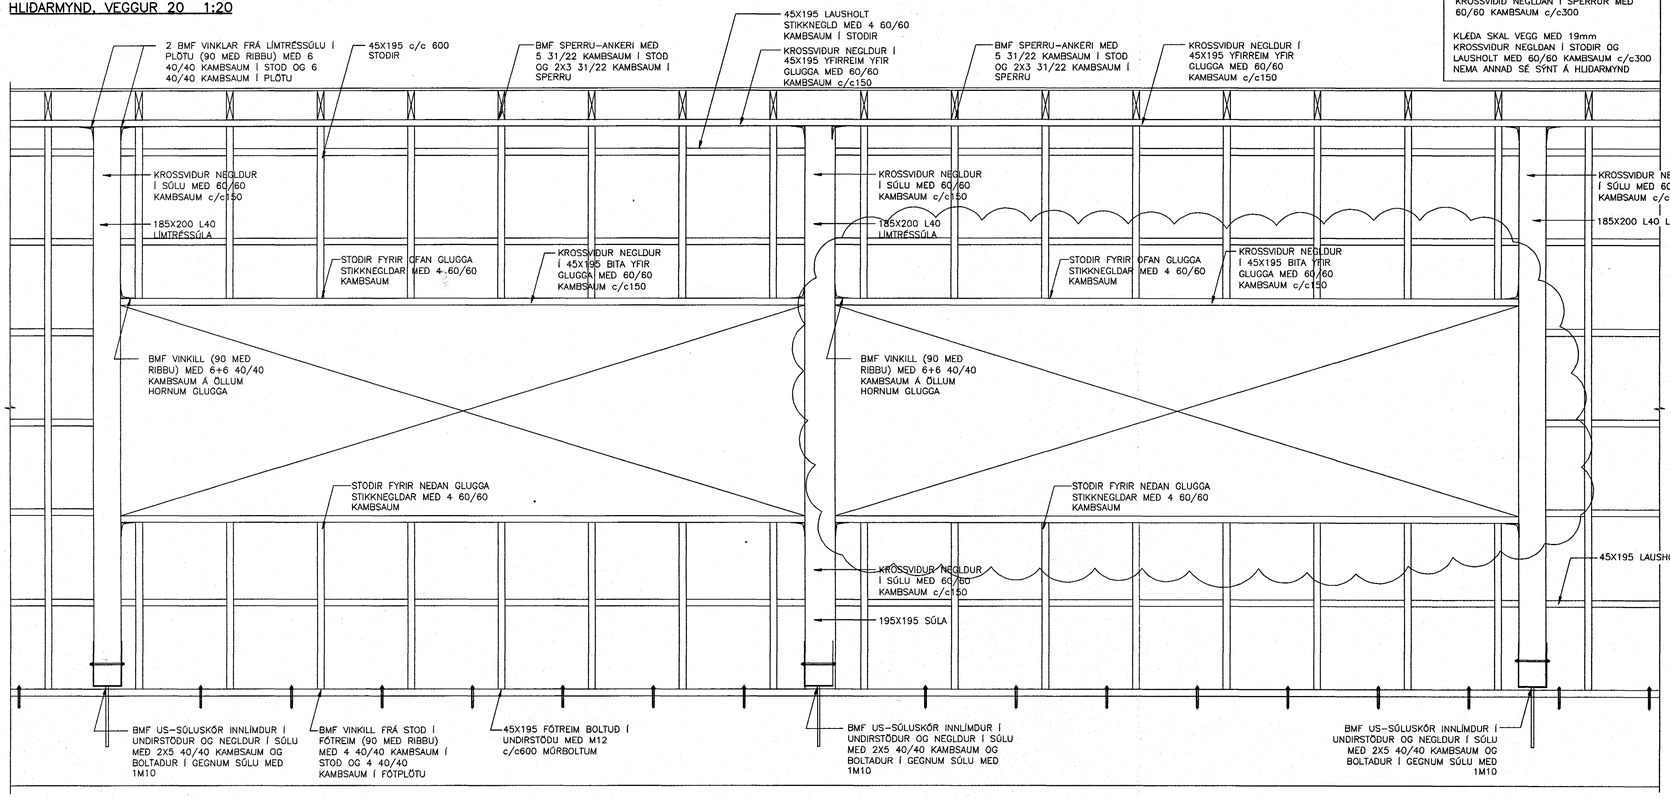

KLÆÐA SKAL ÞAK MEÐ 19mm KROSSVIÐI NEGLDAN Í SPERRUR MEÐ 60/60 KAMBSAUM c/c300

KLÆÐA SKAL VEGG MEÐ 19mm KROSSVIÐUR NEGLDAN Í STOÐIR OG LAUSHOLT MEÐ 60/60 KAMBSAUM c/c300 NEMA ANNAÐ SÉ SÝNT Á HLIÐARMYND

60 SNIÐ 1:20
B 01-01 SD-04

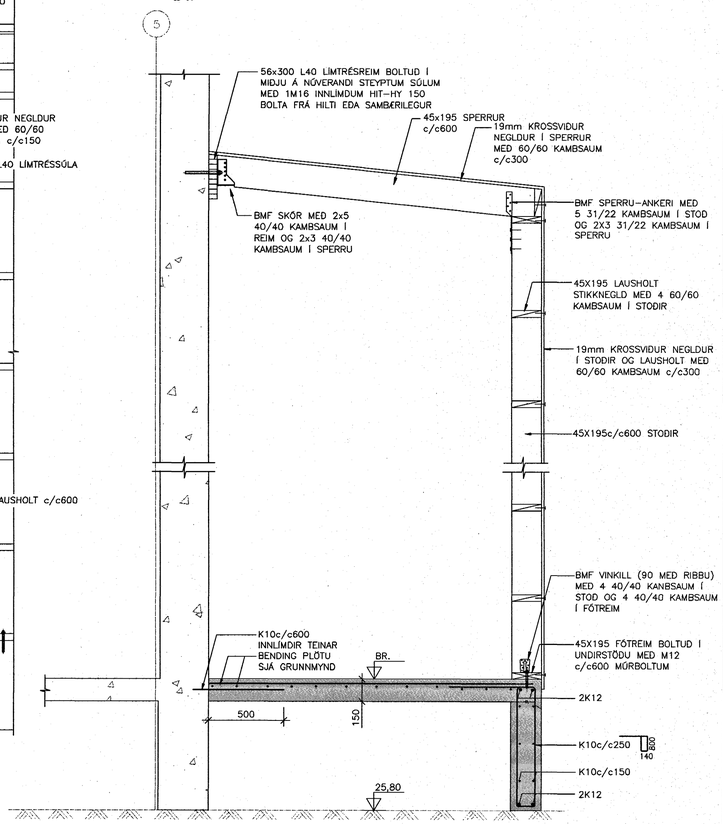

GRUNNMYND PLATA YFIR 1.HÆÐ 1:100
TENGIGANGUR

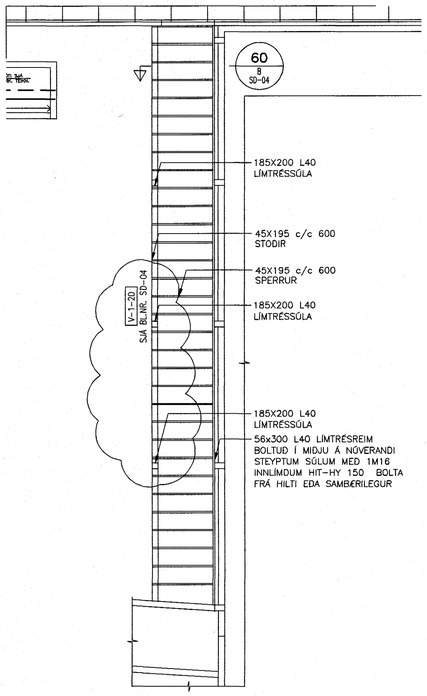

61 SNIÐ 1:20
B 01-01 C2-01

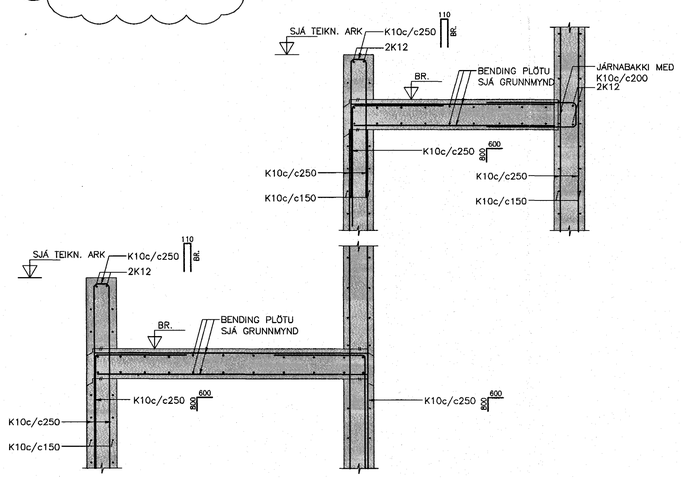

SKÝRINGAR:

ÖLL MÁL ERU Í mm.
KÓTAR ERU Í m.

NÝR STEYPTUR VEGGUR

NÚVERANDI STEYPTUR VEGGUR

-SNIÐ MERKT t.d. 15' ER SPEGILMYND AF SNIÐI 15

TILVÍSANIR:

ALMENNAR SKÝRINGAR . . . . . SJÁ BL. NR. A-01
ALMENN SNIÐ . . . . . SJÁ BL. NR. SD-01
STÁLFESTINGAR, t.d. 1 . . . SJÁ BL. NR. SD-03

LYKILMYND

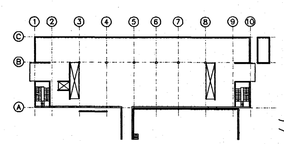

AFSTÖÐUMYND

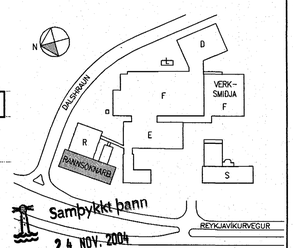

ATH

MÁLSETNINGAR OG KÓTAR:

- ALLAR MÁLSETNINGAR OG KÓTAR Á STEYPTUM BYGGINGAHLUTUM SKAL SANNREYNA VIÐ TEIKNINGAR ARKITEKTA OG NÚVERANDI BYGGINGAR.
- BEYGJUMÁL JÁRNA SKAL SANNREYNA OG BERA SAMAN VIÐ MÁLSETNINGAR Á STEYPTUM BYGGINGAHLUTUM SKV. ARKITEKTATEIKNINGUM OG FYRIRSKRIFADA STEYPUHULU SKV. TEIKNINGUM VSÓ RÁÐGJAFAR.
- SJÁ GATAPLAN FYRIR ÚTÖK Í STEYPU.

Samþykkt þann
24 NÓV. 2004
Byggingafulltrúinn í Hafnarfirði
F.h. Sigurbjartur Halldórsson

actavis

S:/2004/04157/I/Blp/Fullnaðarhönnun/Gildar_teikn/R-B-SD-01-03

BR.	DAGS.	BREYTING	HE/REIKN.	ÁLB/TEIKN.	YFIRF.	SAMÞ.
A	01.11.2004	GLUGGI STÆKKAÐUR SNIÐI 61 BETT VIÐ	HE	ÁLB		

○	ÚTI OG INNI,	ÞINGHOLTSSTRÆTI 27, 101 REYKJAVÍK, SÍMI 562 7660 FAX 562 7661, NETFANG baldur@ui.is	
●	VSÓ RÁÐGJÖF,	BORGARTÚN 20, 105 REYKJAVÍK, SÍMI 585 9000 FAX 585 9010, NETFANG vso@vso.is	
○	LAGNATÆKNI,	HAMABORG 12, 200 KÓPAVOGUR, SÍMI 564 5250 FAX 564 5251, NETFANG saebjorn@lagnatak.is	
○	RAFTEIKNING hf,	BORGARTÚN 17, 105 REYKJAVÍK, SÍMI 520 1700 FAX 520 1701, NETFANG bis@rafteikning.is	

ACTAVIS HAFNARFIRÐI – REYKJAVÍKURVEGUR 78
RANNSÓKNARBYGGING
BURÐARVIRKI
TENGIGANGUR, GRUNNMYND OG SNIÐ

HANNAÐ/TEIKN. HE/ÁLB
ATH. 80
SAMÞYKKT KT. 130857-4439

KVARÐI 1:20, 1:100 REYKJAVÍK 06.09.2004

VERKNR. 04157 TEIKN. NR. R-B-SD-04 NÆSTA TEIKN. NR. BR. A