



LÁGSPENNA 1:100

A
R1
S1Z-1
SNIÐ 1:100

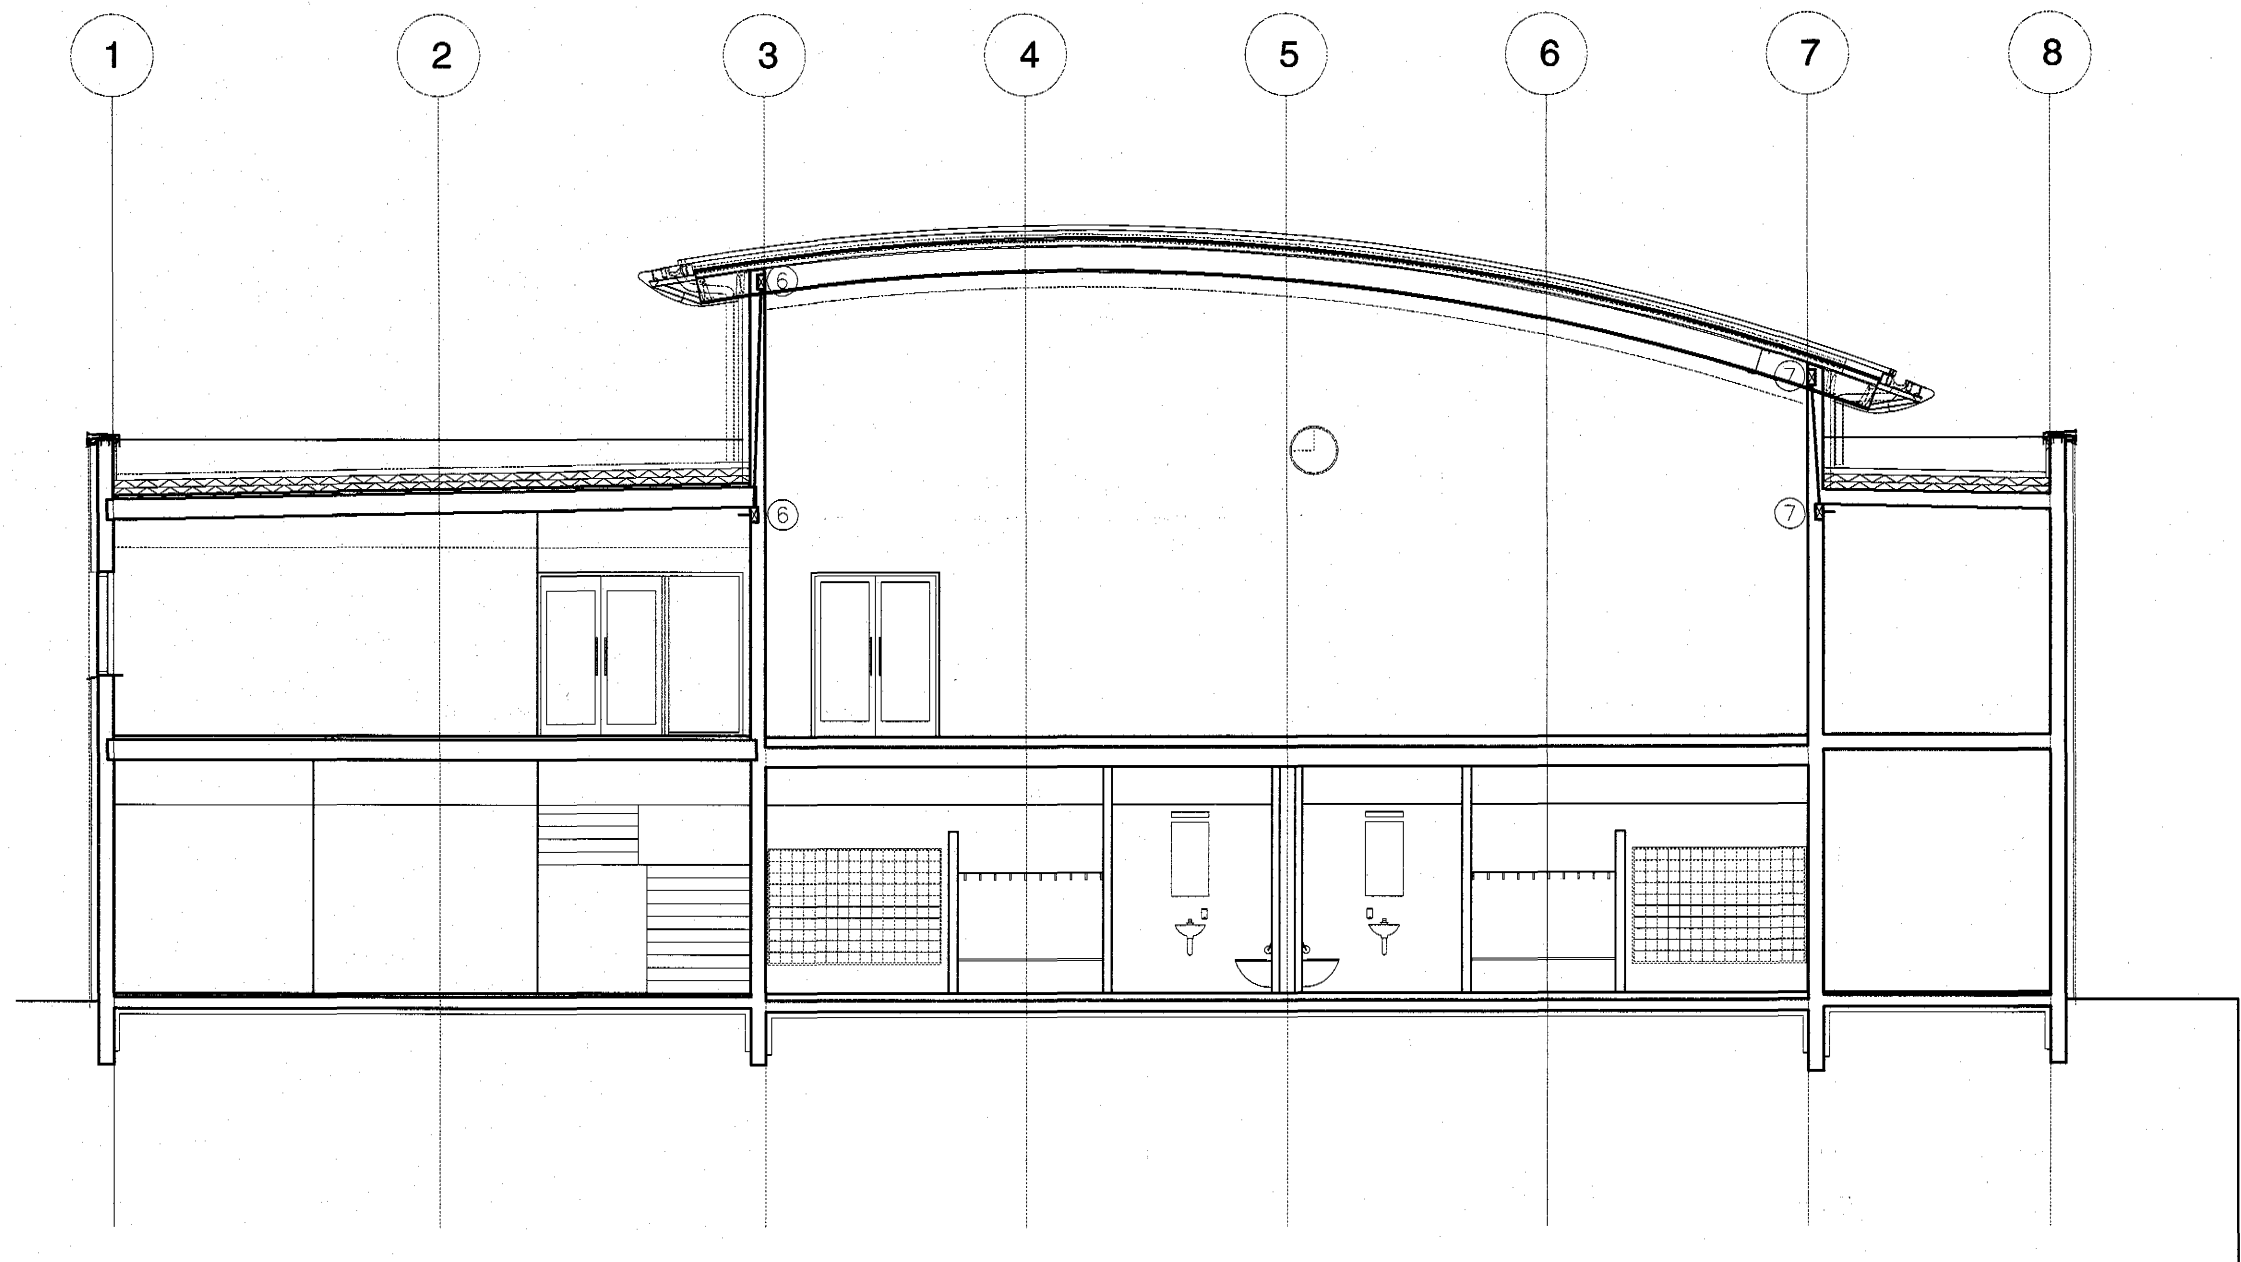


SMÁSPENNA 1:100

C
R3
S1Z-1
SNIÐ 1:100

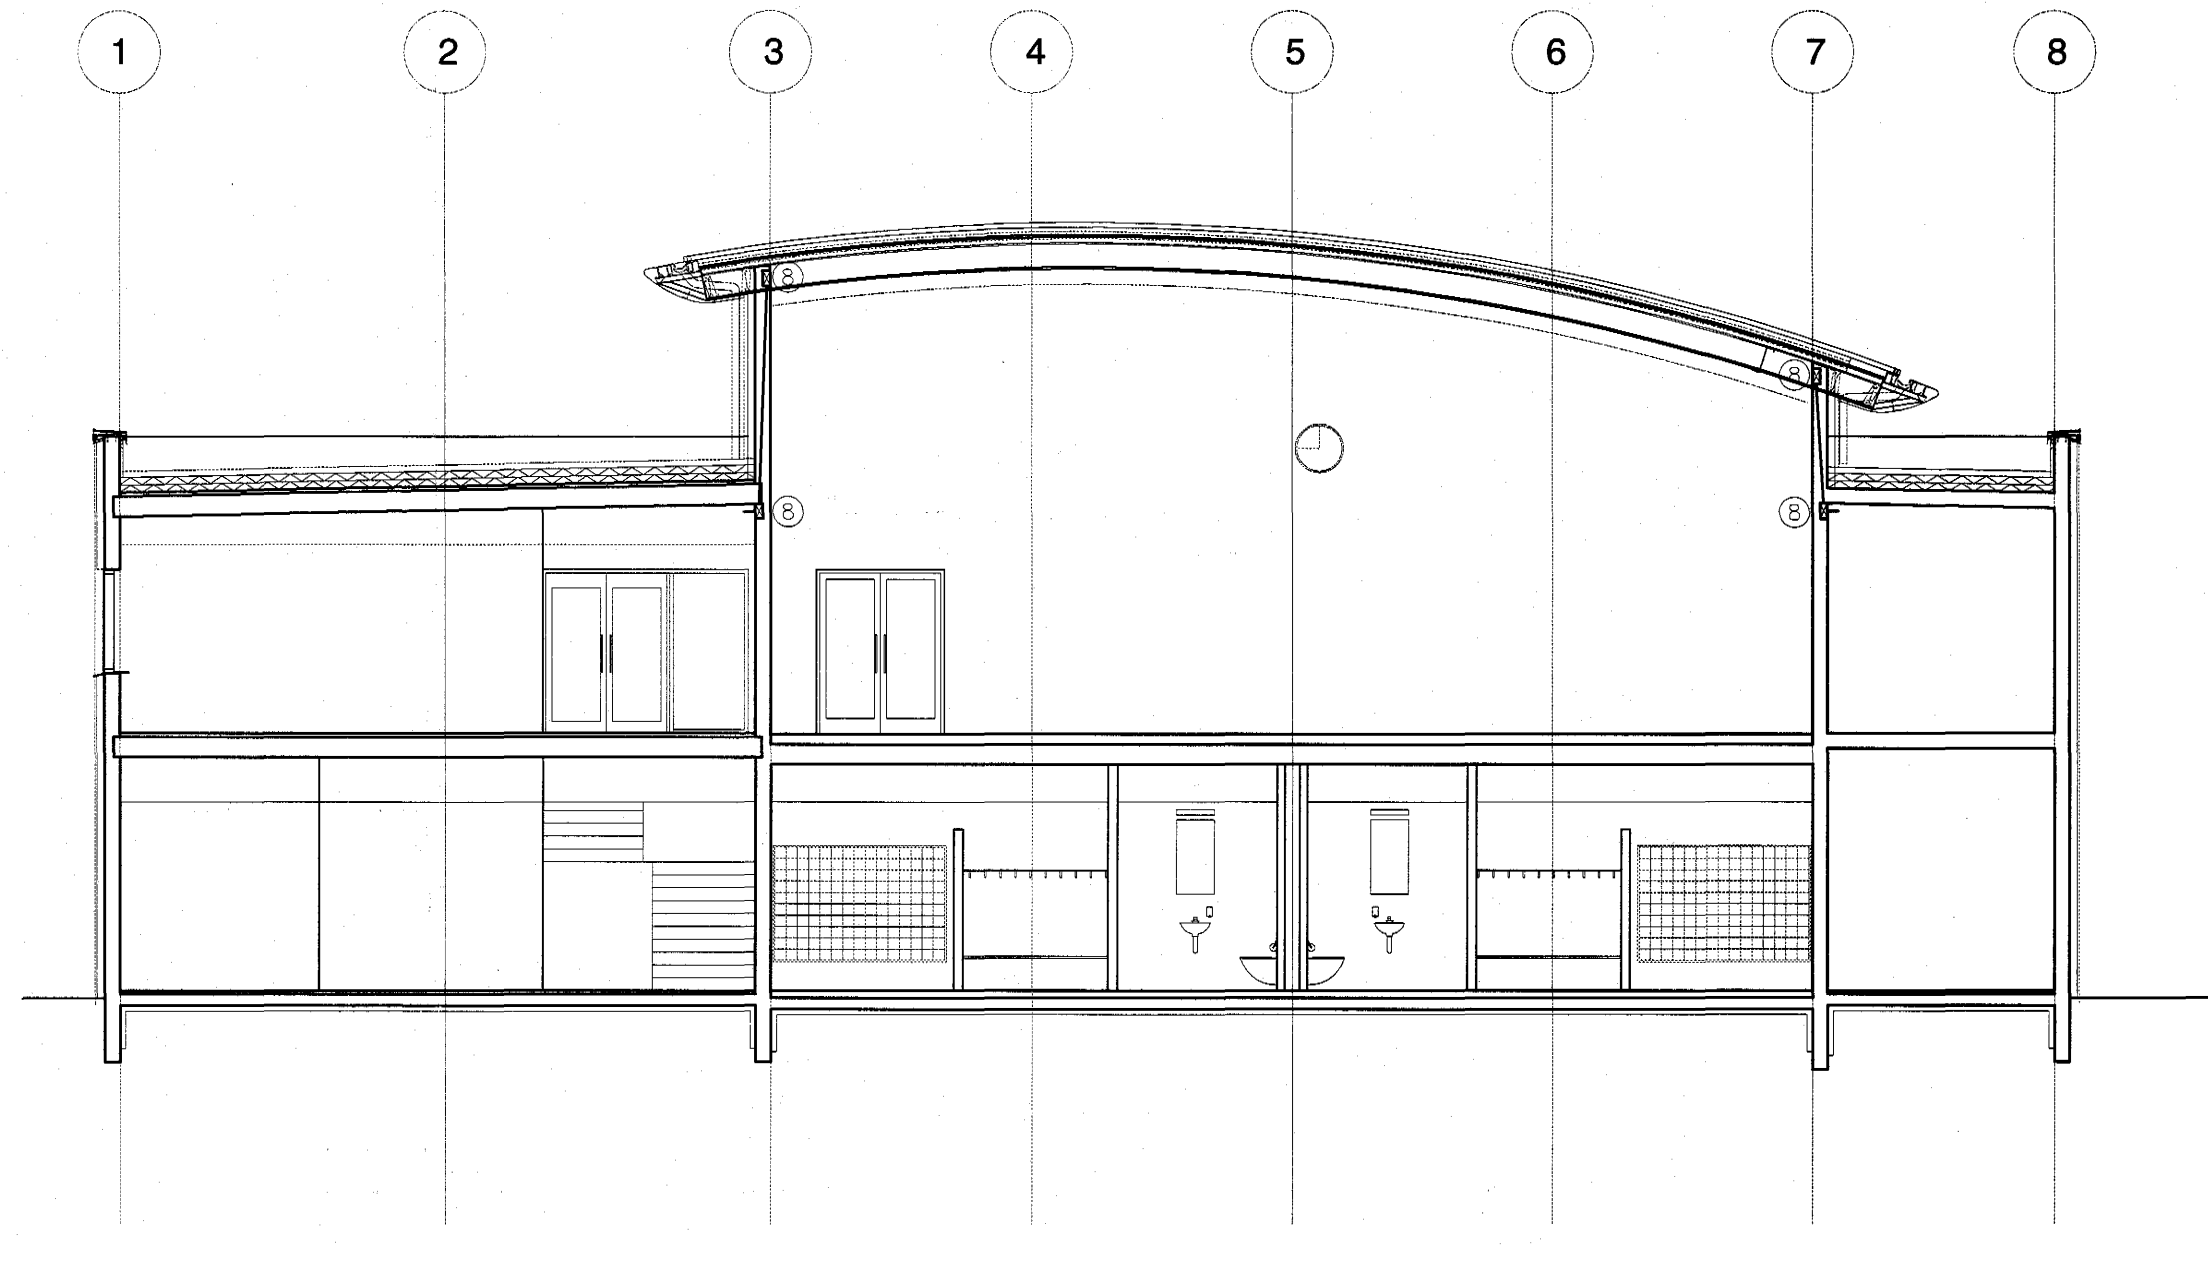


LÁGSPENNA 1:100

B
R1
S1Z-2
SNIÐ 1:100

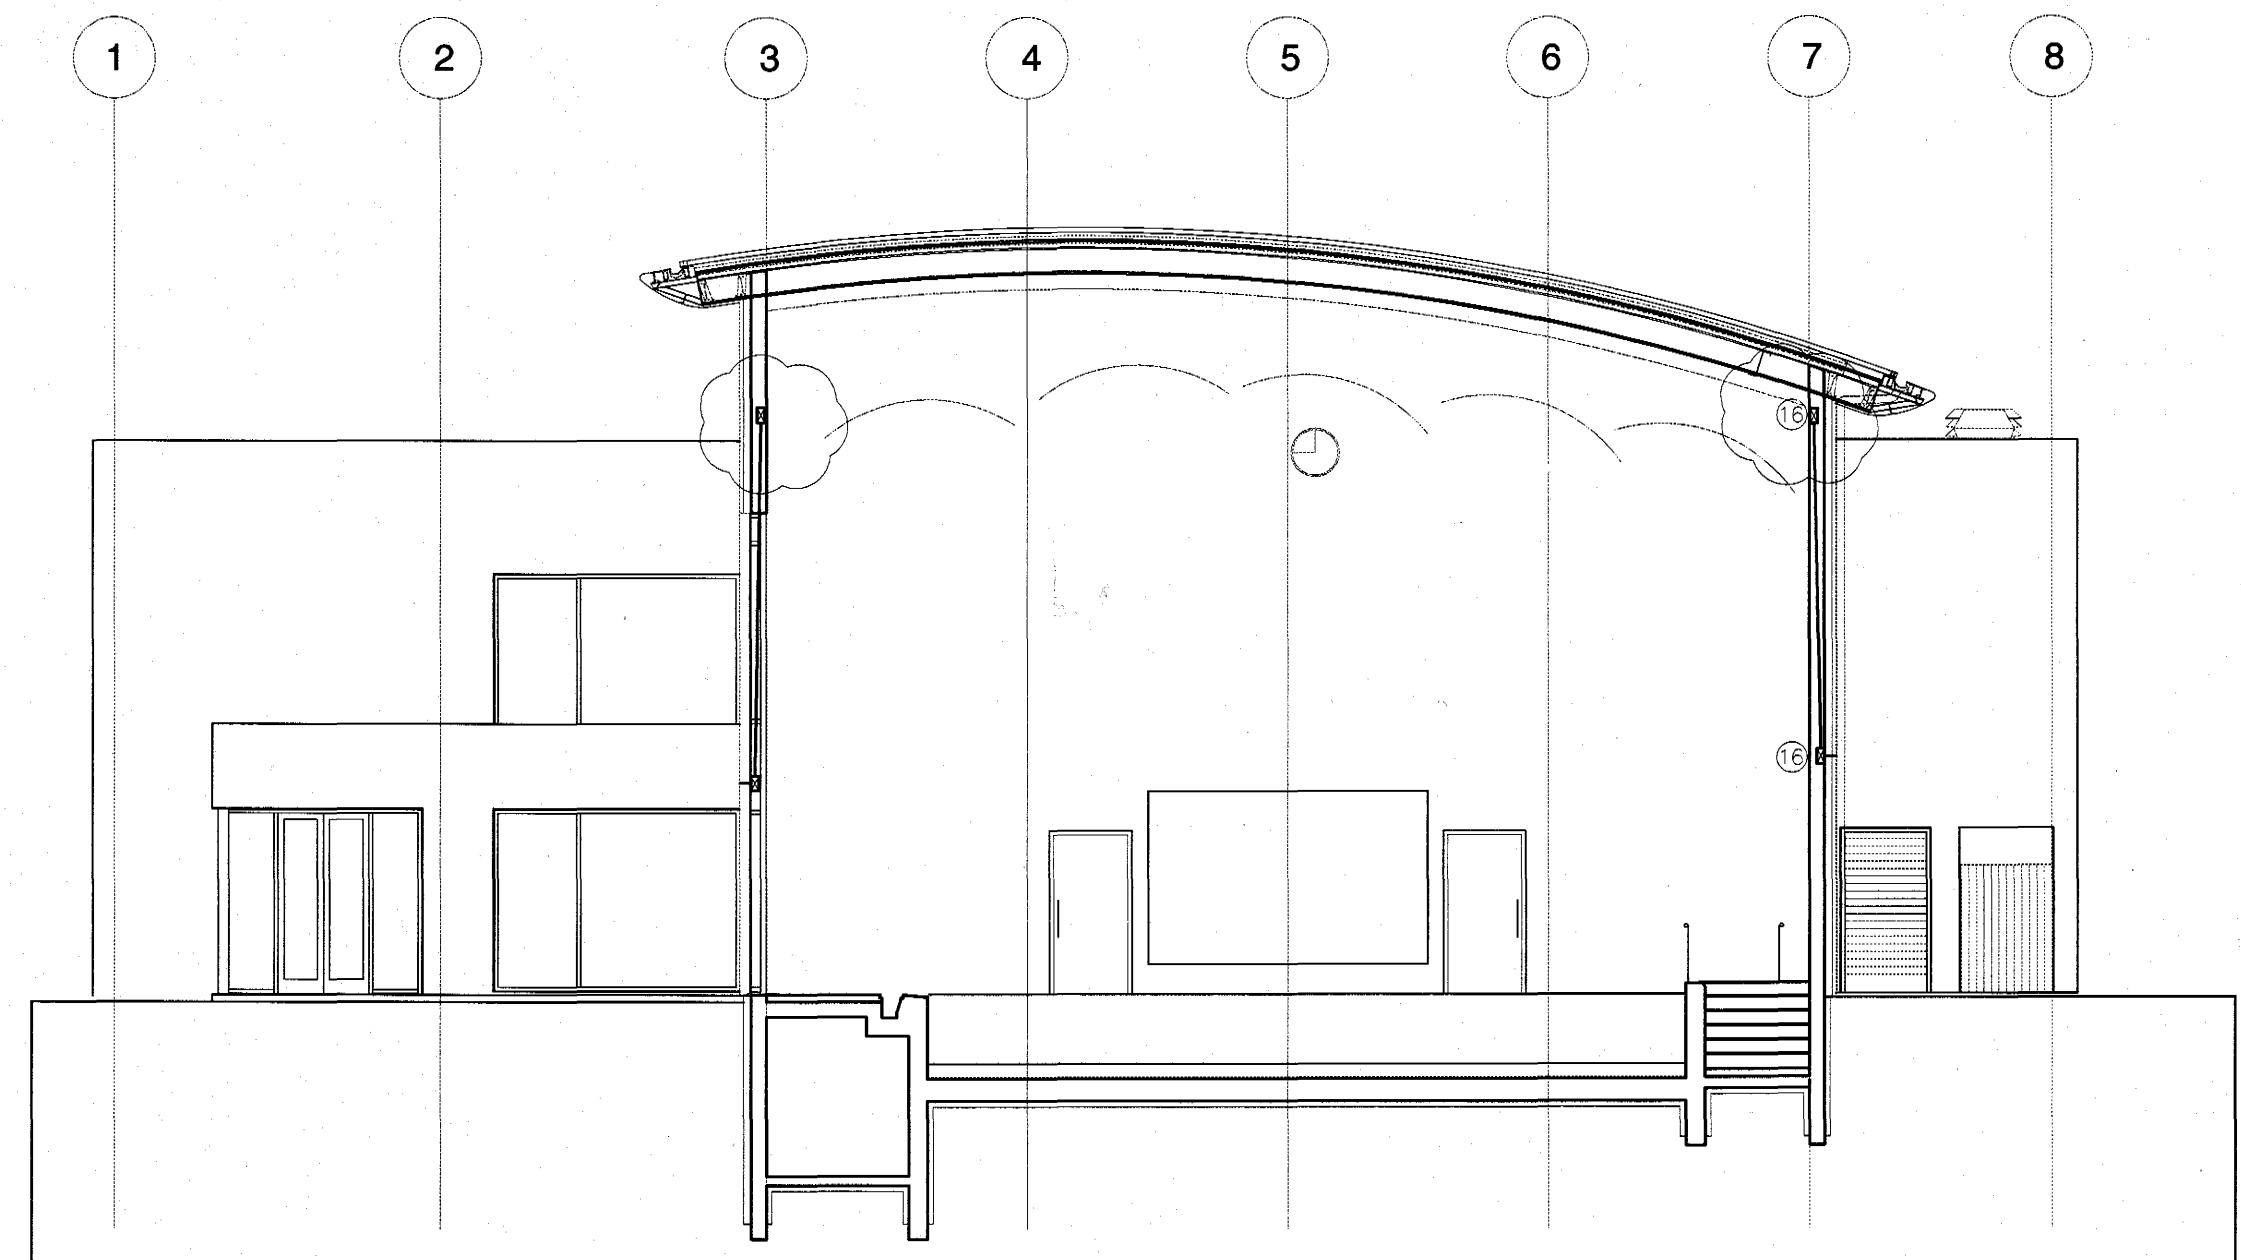


SMÁSPENNA 1:100

D
R3
S1Z-2
SNIÐ 1:100

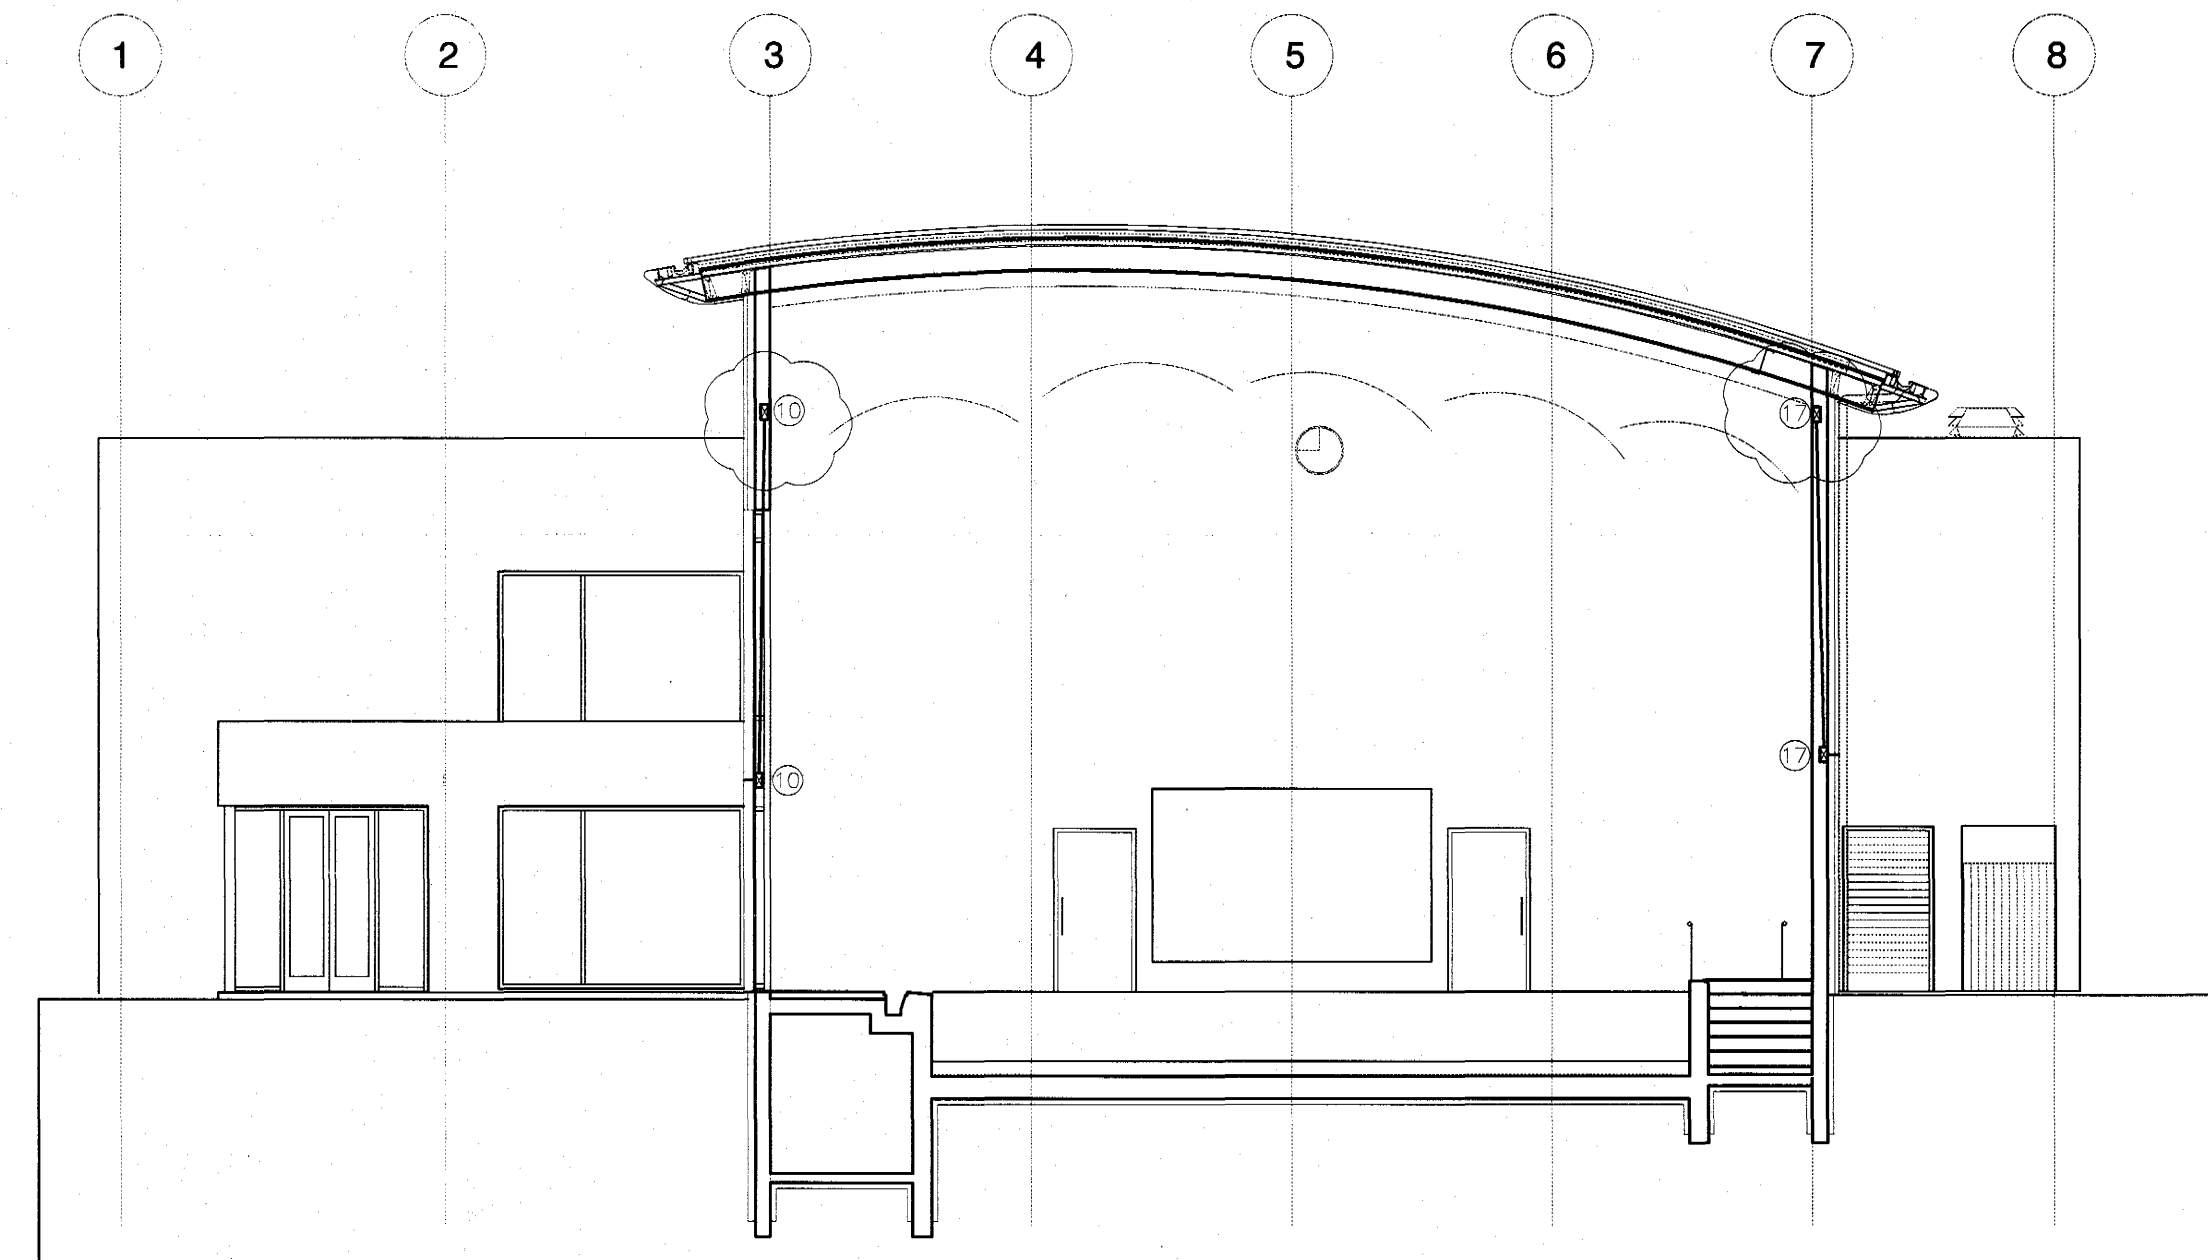

50 071070-5069

A	01.12.04	HEÐARSENING Á ORÐKUM Í SUNDLAUGASAL	JJ	LL
BR.	DAGS.	BREYTING	REKKN.	TEKKN.

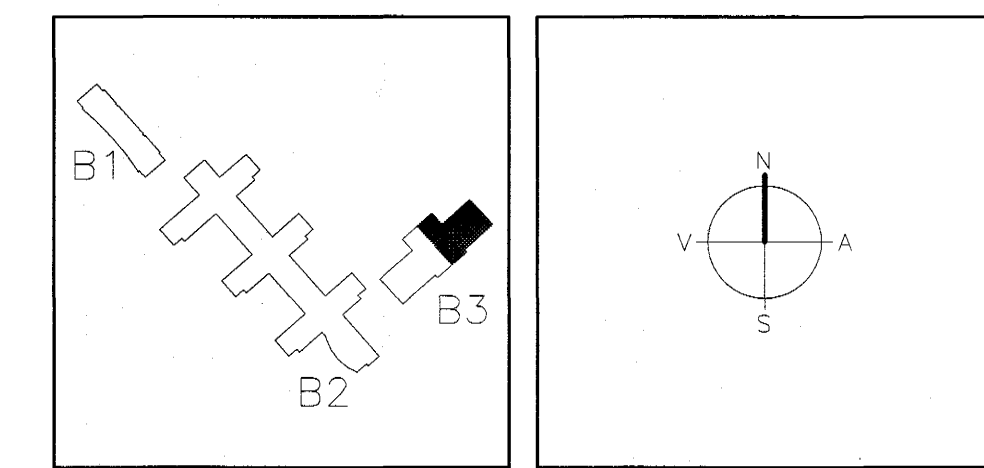

ARKITEKTAR
BERGSTADASTRÆTI 10, RVK
Sími: 551-1460, netfang: arkitekt@ishoff.is

FINNUR BJÖRGVINSSON
HILMAR ÞÓR BJÖRNSSON
SÍGURDÓTTIR SAMPYKKT

13 DES. 2004

LANDMÖTUN. NÝBYLVAVEÐUR 6 • 200 KÓPAVOGUR • Sími: 554 5300 • Fax: 554 5300 • Netfang: landmotun@landmotun.is

VSÓ RÁÐGJÖF
BORGARTÚNI 20, 105 REYKJAVÍK, Sími: 585-9000, Símaríki: 585-9010, Netfang: vs@vs.is

SÓLVANGSVEGUR 4
LÆKJARSKÓLI - ÍPRÓTTAHÚSNÆÐI

RAFORKLVRKI	HANNAÐ/TEKKN.	JJ/LL
LÁGSPENNA OG SMÁSPENNA Í STEYPU	ATH	
SNIÐ	SAMBÝKKT	Simon Unndósson
	KT	110858-7769
KVARDI 1:100	REYKJAVÍK	22.09.2004
VERKNR.	TEKKN. NR.	BR.
00258	B3-R0-S-1	A