


*Sigurður Ólafsson 071070-5069*

B	25.11.2004	Stöðvæðing breytingar (sjá ský)	og viðbótarpplýsingar settar inn á teikningu	REKJN.	TEIKN.
A	23.09.2004	Sjá ský			
BR.	DAGS.	BREYTING			

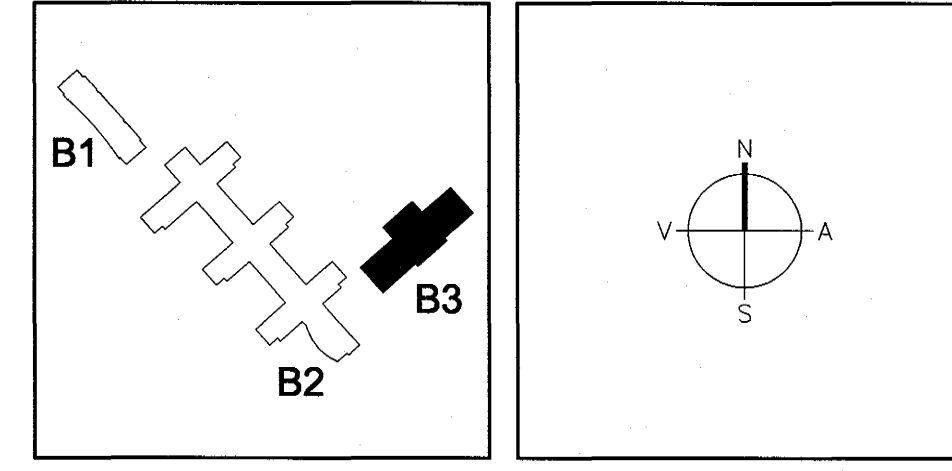

**Á STOFUNNI**  
**ARKITEKTAR**  
 FINNUR BJÖRGVINSSON  
 HILMAR ÞÓR BJÖRNSSON  
 SIGURÐUR ÓLAFSÓTTIR  
 BERGSTADSTRÆTI 10, RVK. sími:551-1450, netfang:stofnan@stofnun.is  
 Samþykkt þann

13 DES. 2004  
 Einar E. Sæmundsen  
 Ingibjörg Kristjánsdóttir  
 Margrét Sigurðardóttir  
 Byggingafultrúinn í Hafnarfirði  
 F.h. Sigurbjartur Halldórsson

**LANDMÖTUN.**  
 VÍSÓ RÁÐGJÖF  
 HAFNARSTRÆTI 20, 105 REYKJAVÍK, Sími: 595-0000, Símaríki: 595-9010, NETFANG: vas@vso.is

**SÓLVANGSVEGUR 4**  
**LÆKJARKÓLI - ÍÞRÓTTAHSNÆÐI**

GRUNNMYND 1. HÆÐAR	HANNAÐ/TEIKN.	SÓ
	ATH.	
	SAMÞYKKT	
	KT.	600590-1300
KVARNR. 1:50	REYKJAVÍK	05.07.2004
VERKFR.	TEIKN. NR.	BR.
04-25	A-VG1-002	B