



PVERSNID A:A

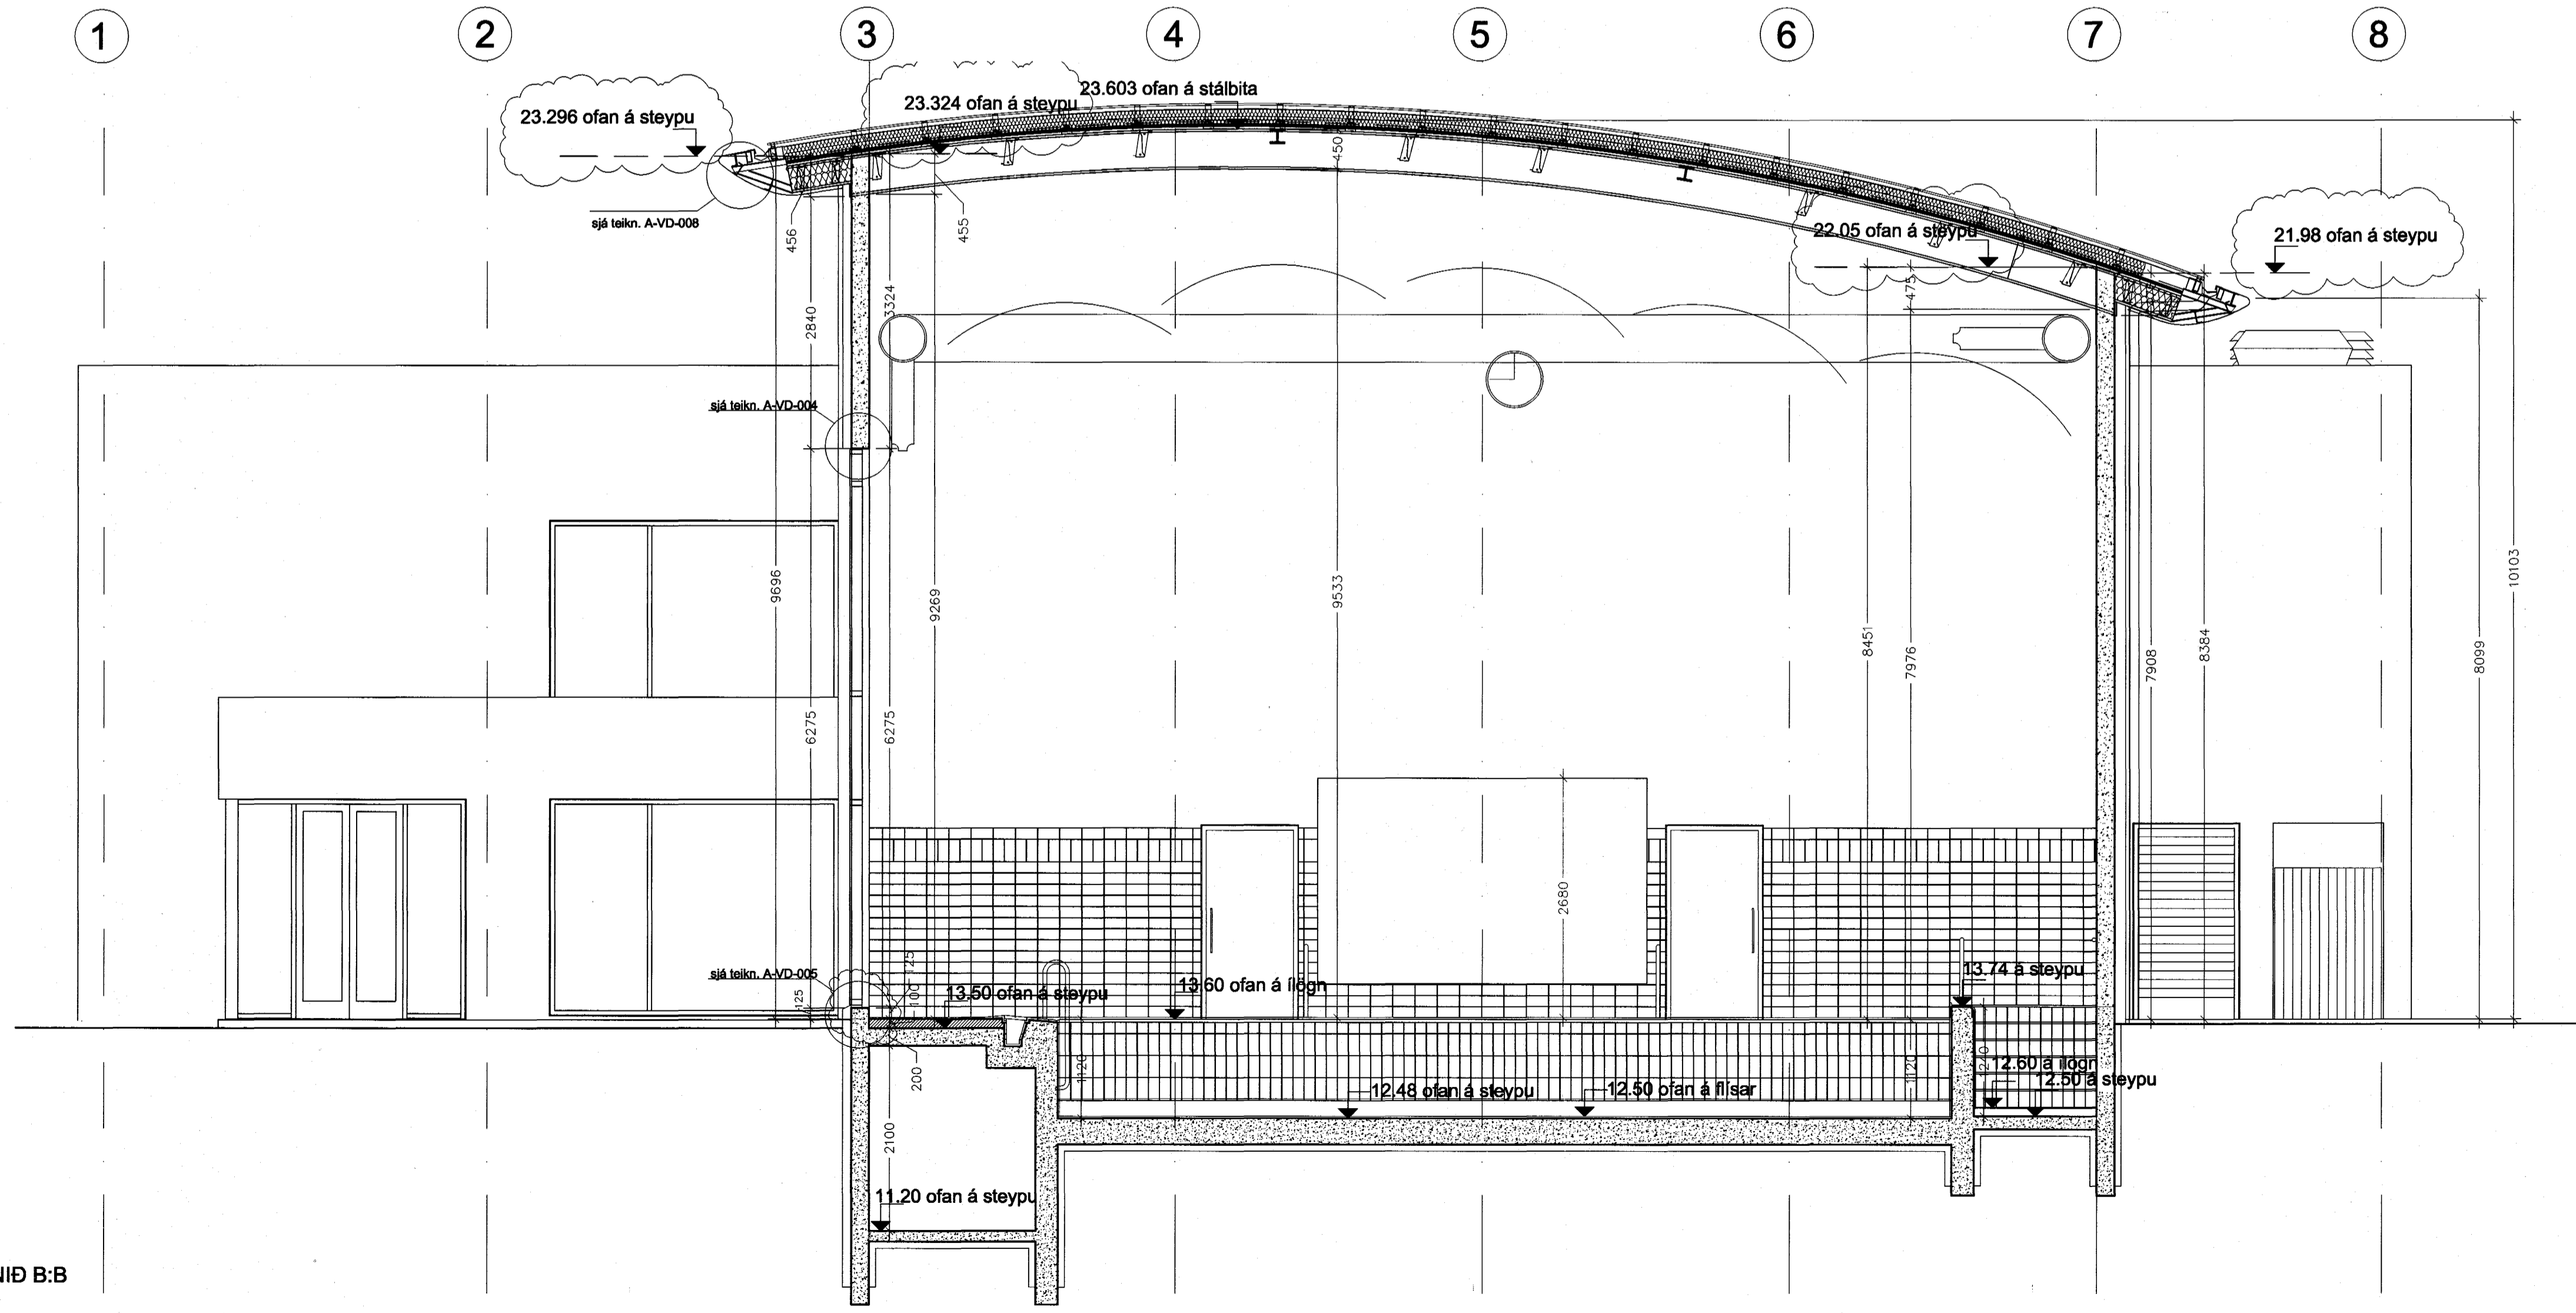

PVERSNID B:B

Sigrður Ólaf. 071070-5069

B 25.11.2004 Kóum á langvegum og hafi neðan við glugga brytl. Sjá ský.
 A 23.9.2004 Sundlagafrættir upplýsingar
 BR. DAGS. BREYTING. REIPL. TEIPL.

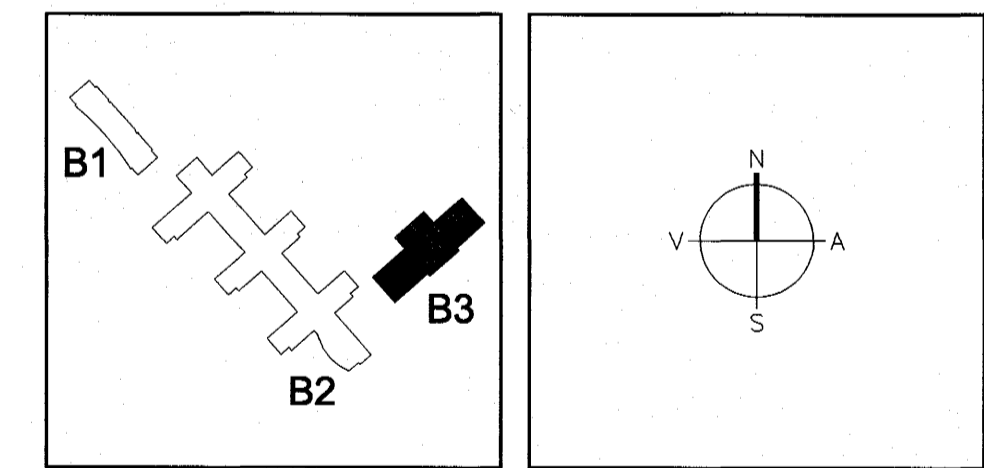

Á STOFUNNI ARKITEKTAR FINNUR BJÖRGVINSSON
 HILMAR ÞÓR BJÖRNSSON
 SIGRÐUR ÓLAFSDÓTTIR
 BERGSTADASTRÆTI 10, RVK. sími:551-1460, netfang:stofun@stofunni.is
 Samþykkt þann 13. DES. 2004

LANDMÖTUN. EINAR E. SJEMUNDSEN
 INGIBJÖRG KRISTJÁNSDÓTTIR
 MARGRÉT SIGURDARDÓTTIR
 Byggingafræðingur í Hafnarfirði
 F.h. Sigurbjartur Halldórsson

VSÓ VÍSÓ RÁÐGJAF
 BORGARTÚNI 20, 105 REYKJAVÍK, Sími 865-8000, Símaþjóf 865-9010, Netfang vs@vs.is

SÖLVANGSVEGUR 4
 LÆKJARSKÓLI - ÍPRÓTTAHÚSNÆÐI

SNEIÐINGAR A-A OG B-B	HANNADEIKN. 80
	ATH.
	SAMÞYKKT
	KT. 660588-1390
IVARSI 1:50	REYKJAVÍK
VERUR	TEIKN NR. 23.09.2004
04-25	A-VS-001