



innseil 1

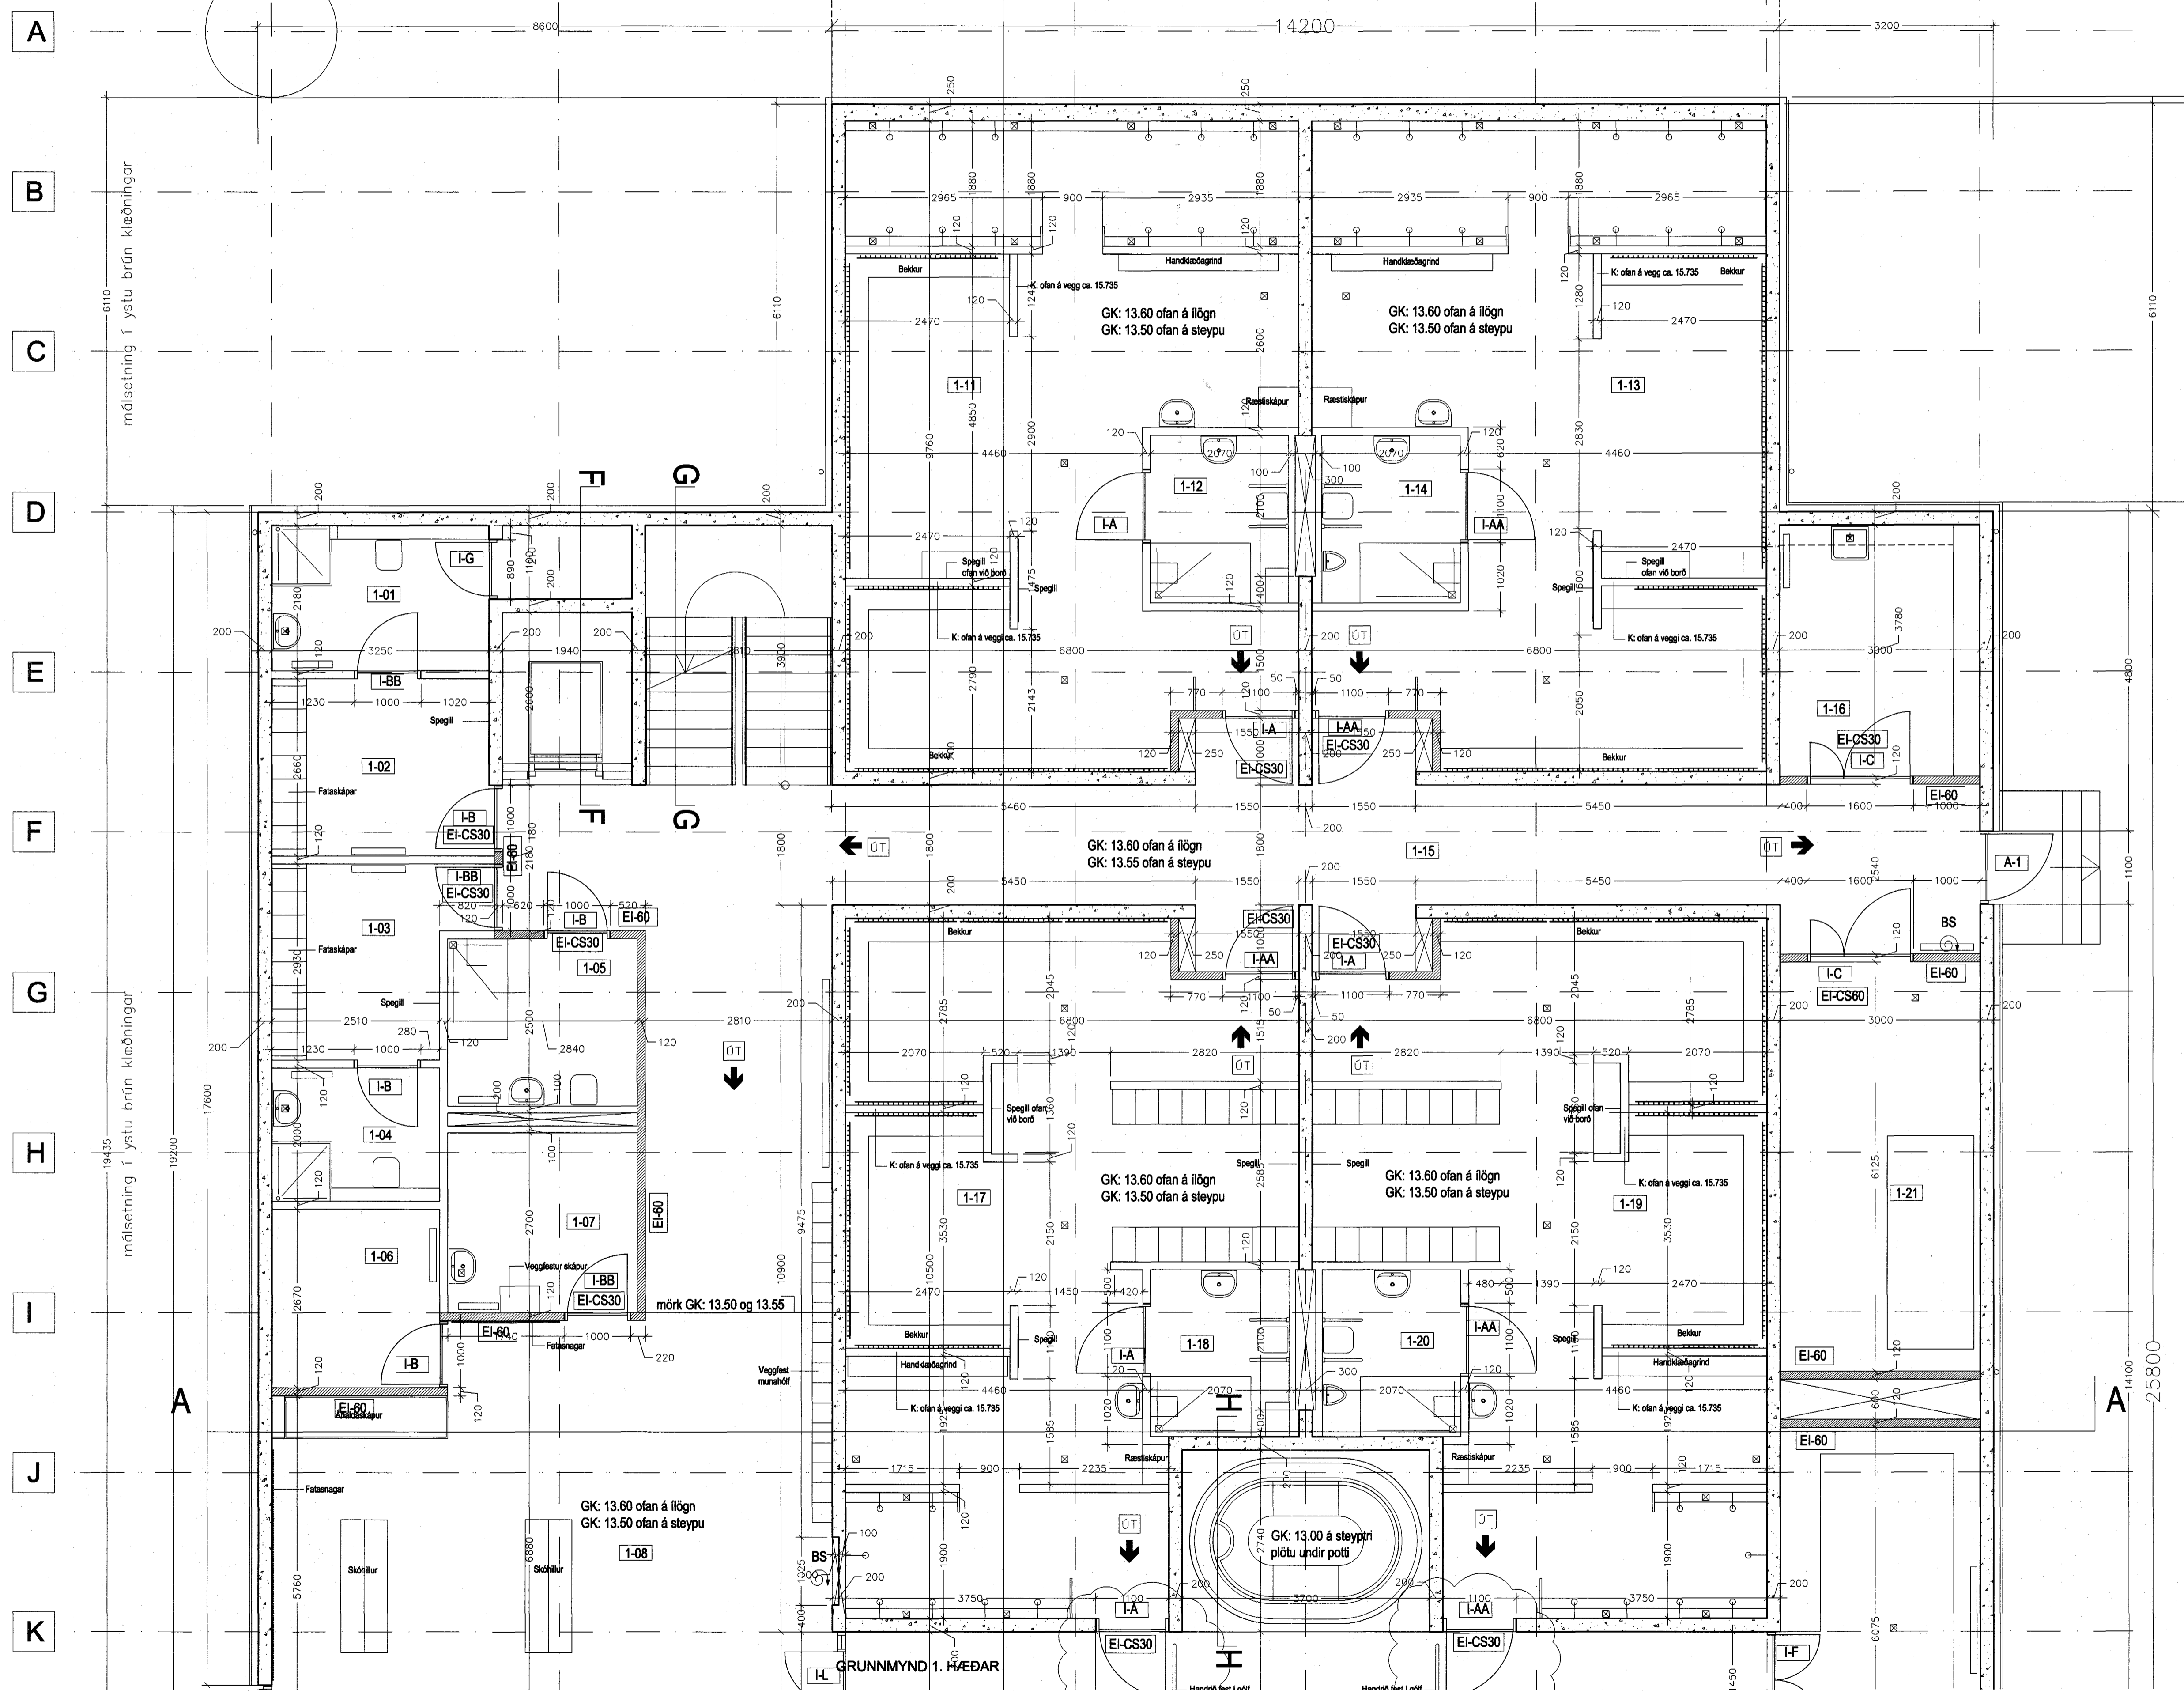

Ágndu Olaf. 071070-5069

B 26.11.2004 Vöðvæðing og setur inn á teikningu
 A 23.09.2004 Sjá ský
 BR. DAGS. BREYTING REKOL. TEIKN.

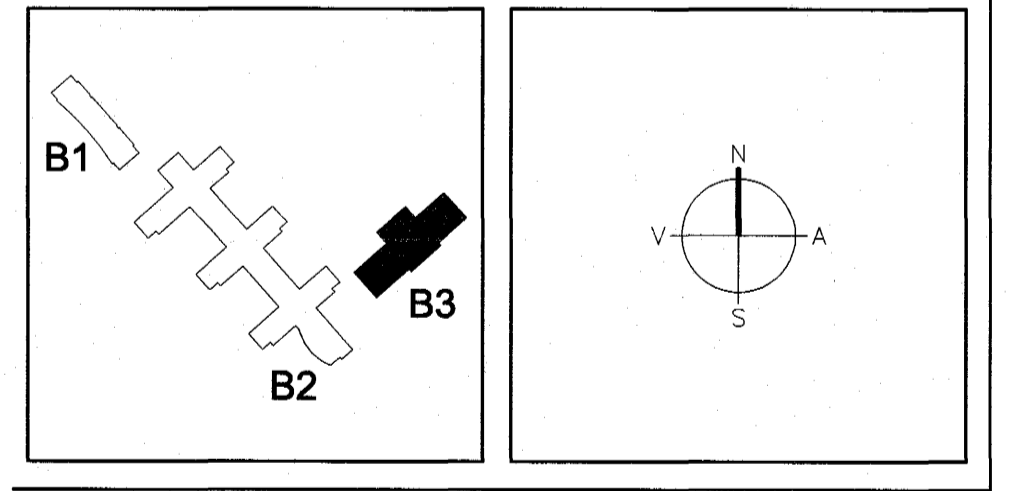

Á STOFUNNI ARKITEKTAR FINNUR BJÖRGVINSSON
 HILMAR ÞÓR BJÖRNSSON
 SIGRÍÐUR ÓLAFSDÓTTIR
 BERGSTADSTRÆTI 10, RVK. sími 551-1460, netfang: stofnun@stofnun.is

Landmótun Einar E. Sæmundsen
 Ingibjörg Kristjánsdóttir
 Margrét Sigurðardóttir
 Byggingafráttir í Hafnar
 Eft. Sigurbjartur Halldórsson

VSÓ VSD RÁÐGIÖF
 Borgartúni 20, 105 Reykjavík, Sími 588-8000, Símbreyf 588-8010, Netfang vs@vs.is

SÓLVANGSVEGUR 4
 LÆKJARSKOLI - ÍÞRÓTTAHSÚSNÆÐI

GRUNNMYND 1. HÆÐAR
 HANNAÞYRIL SO
 ATH. SAMÞYKKT
 KT. 86589-1390
 REYKJAVÍK 06.07.2004

KVAFRÍ 1:50
 VERNOR. TEIKN NR. BR. 04-25 A-VG1-001 B