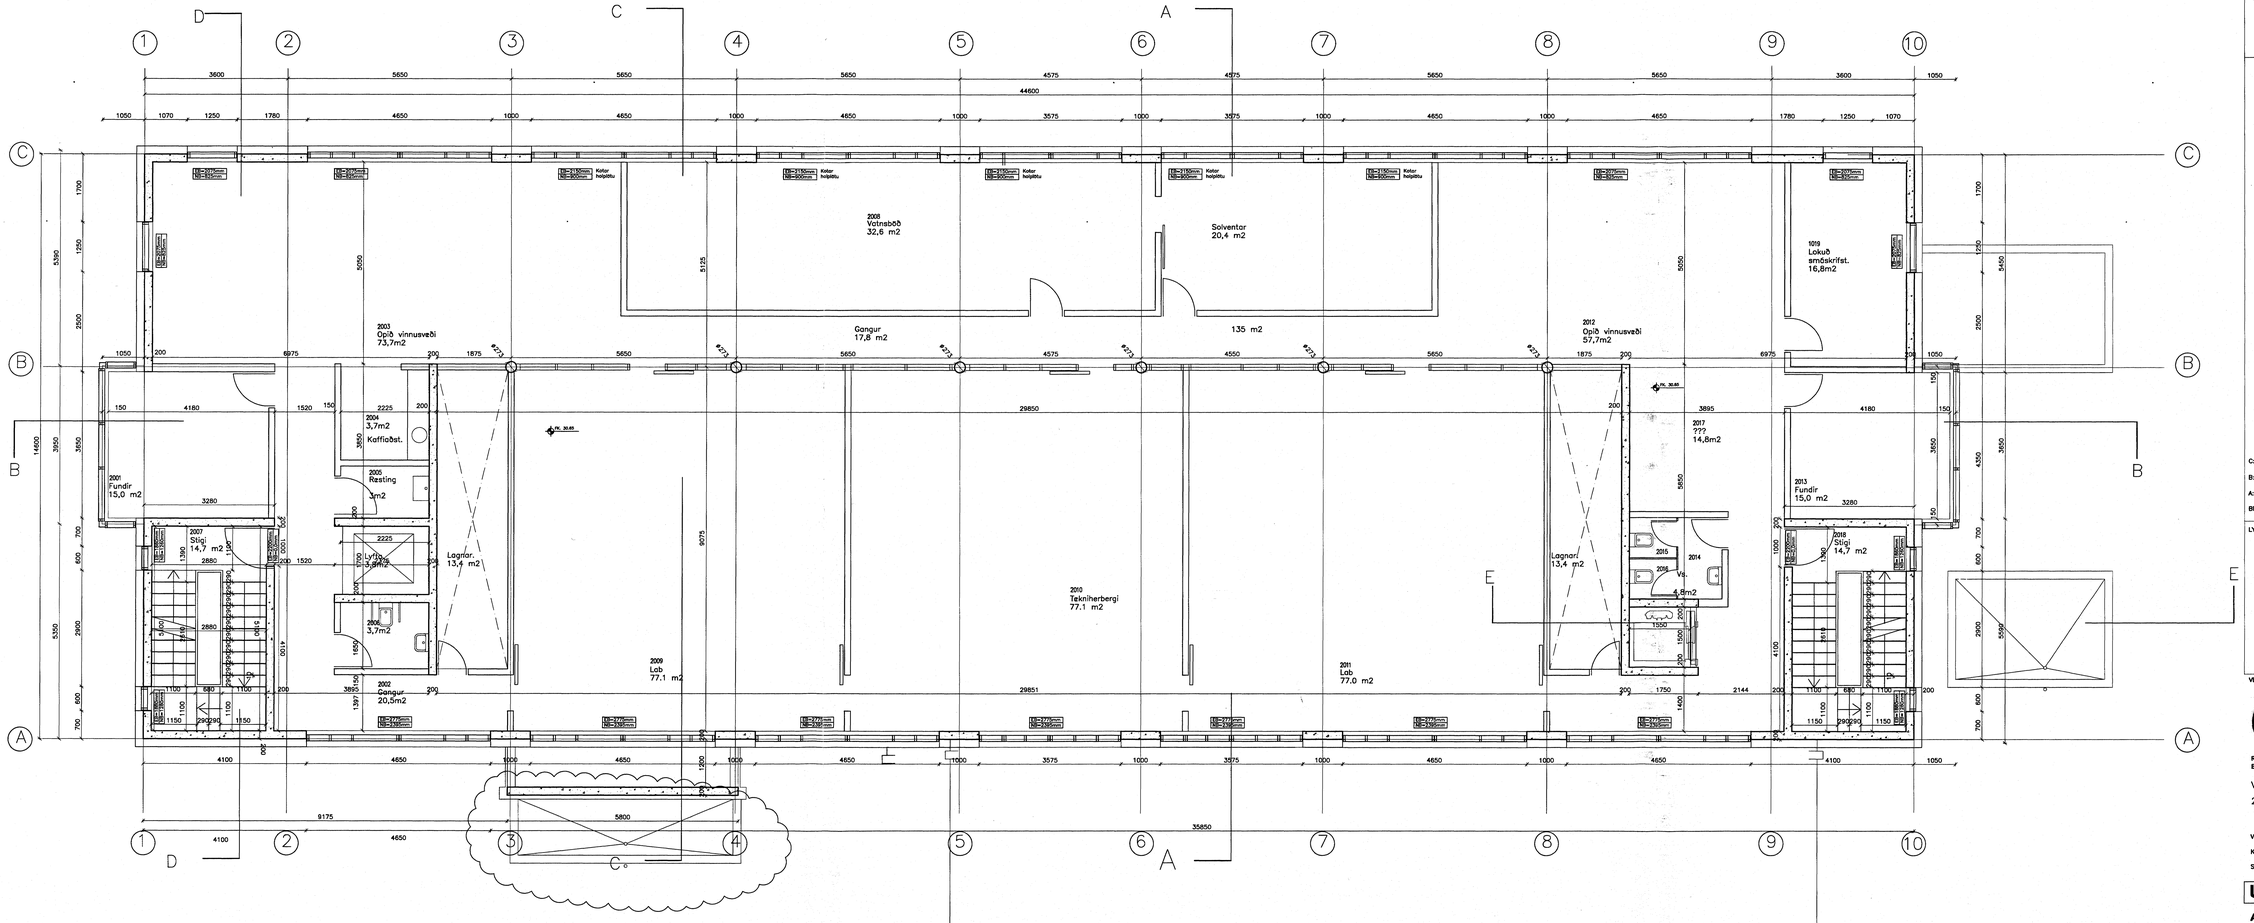

C:

B:

A: 08.11.2004

BREYTINGAR: Sjá breytingaskrá DAGS:

LYKILMYND:

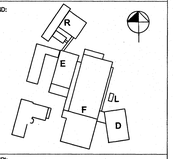

VERKKAUPI:

actavis

REYKJAVÍKURVEGUR 80,
BYGGINGARHLUTI: R-RANNSÓKNARHÚS

Samþykkt þann

VERKTEIKNING

10 DEC. 2004

2.HÆÐ

Byggingafulltrúinn í Hafnarfirði
F.h. Sigurbjartur Halldórsson

VERK: DAGS: 21.10.2004

KVARÐI: 1:50 TEIKNAÐ:

SKRÁ: .DWG

ÚTI INNI

ARKITEKTAR

HRINGHOLTSSTRÆTI 27 101 REYKJAVÍK
SÍMAR 5527660 & 5627660 FAX 5527661
NETFANG ui@ui.is
VEFFANG http://www.ui.is

BALDUR Ó. SVAVARSSON ARKITEKTAR FAÍ

JÓN ÞÓR ÞÓRVALDSSON ARKITEKTAR FAÍ
021256-7579

TEIKNINGANR: A-R-202 BREYTING: