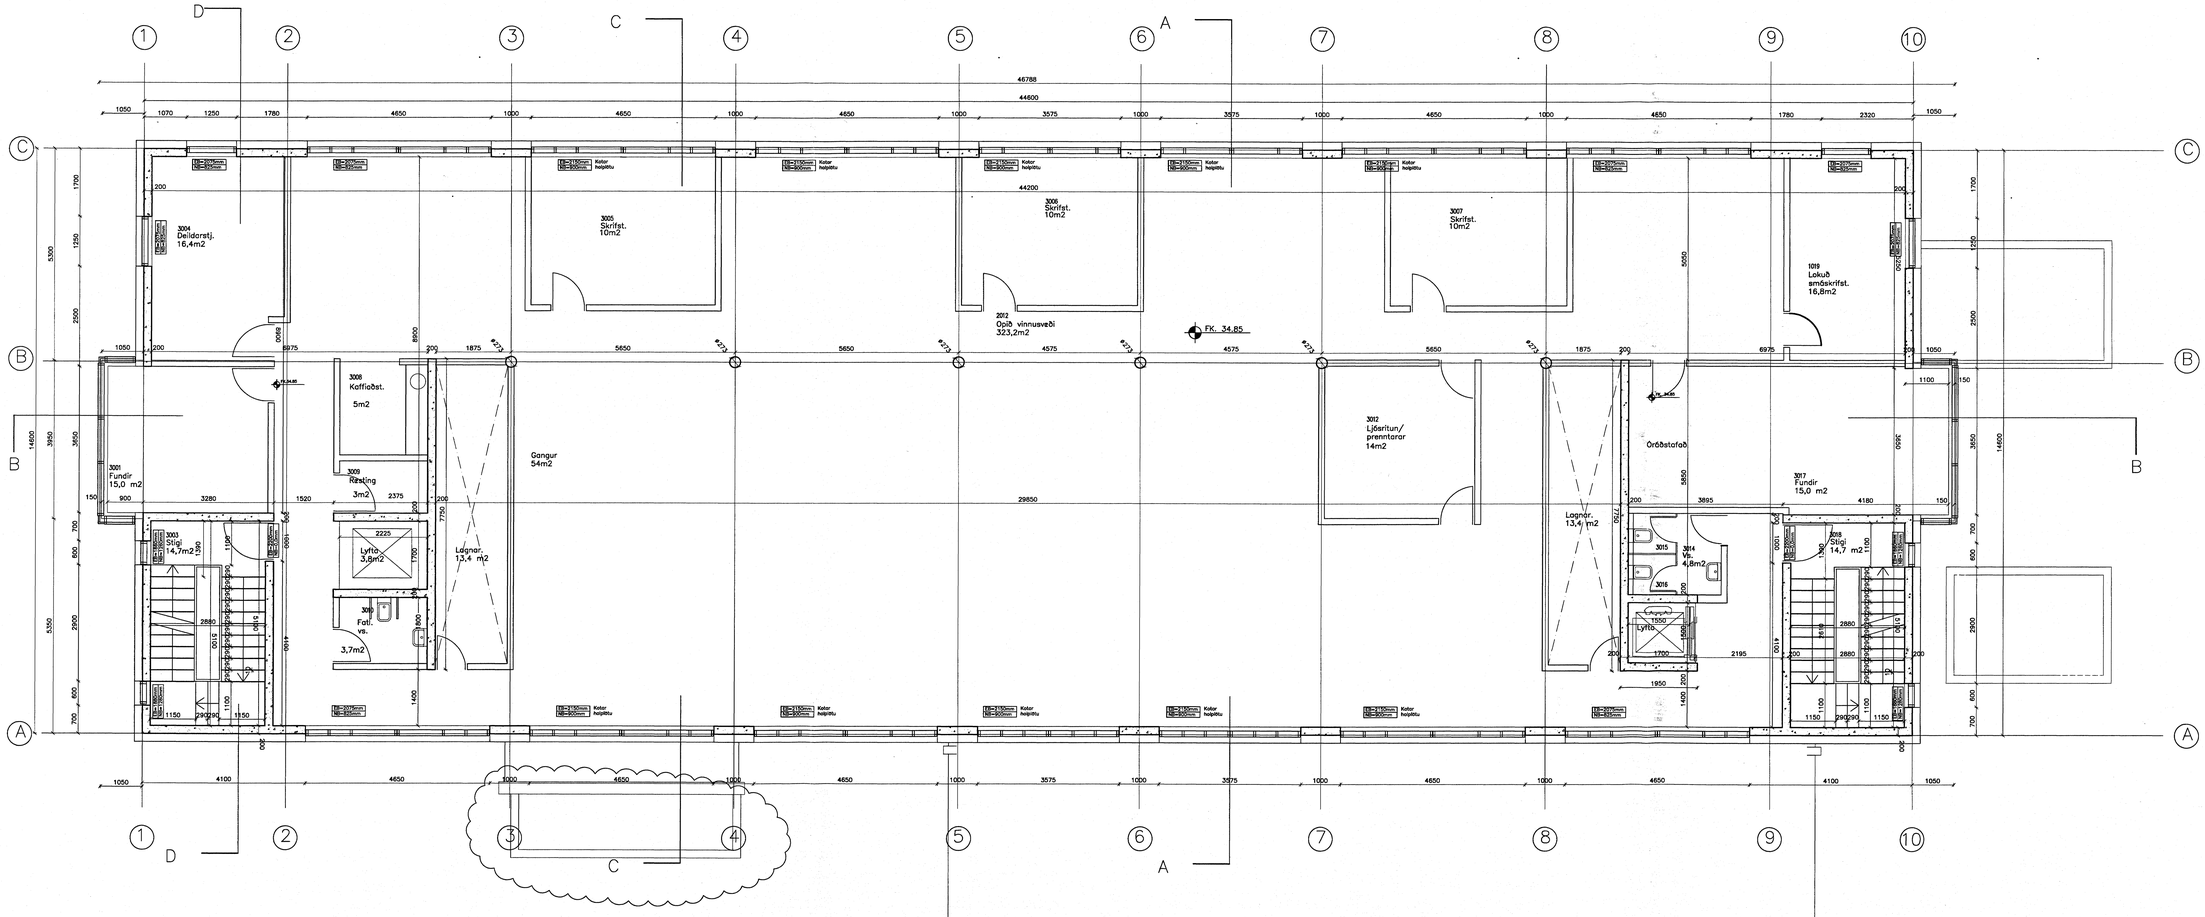

C:

B:

A: 08.11.2004

BREYTINGAR: Sjá breytingaskýj DAGS:

LYKILMYND:

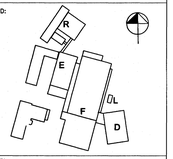

VERKKAUPI:

actavis

REYKJAVÍKURVEGUR 80, BYGGINGARHLUTI: R-RANNSÓKNARHÚS

Samþykkt þann

VERKTEIKNING

3.HÆÐ

10 DES. 2004

Byggingarfulltrúinn í Hafnarfirði
F.h. Sigurbjartur Halldórsson

VERK: DAGS: 21.10.2004

KVARÐI: 1:50 TEIKNAÐ:

SKRÁ: .DWG

ÚTI INNI

ARKITEKTAR

HINGHOLTSSTRÆTI 27 101 REYKJAVÍK
SÍMAR 5527660 & 5527660 FAX 5527661
NETFANG uti@uti.is
VEFFANG http://www.uti.is
BALDUR Ó. SVAVARSSON ARKITEKTAR FAÍ
JÓN ÞÓR ÞÓRVALDSSON ARKITEKTAR FAÍ
621256-7579

TEIKNINGANR: A-R-203 BREYTING: