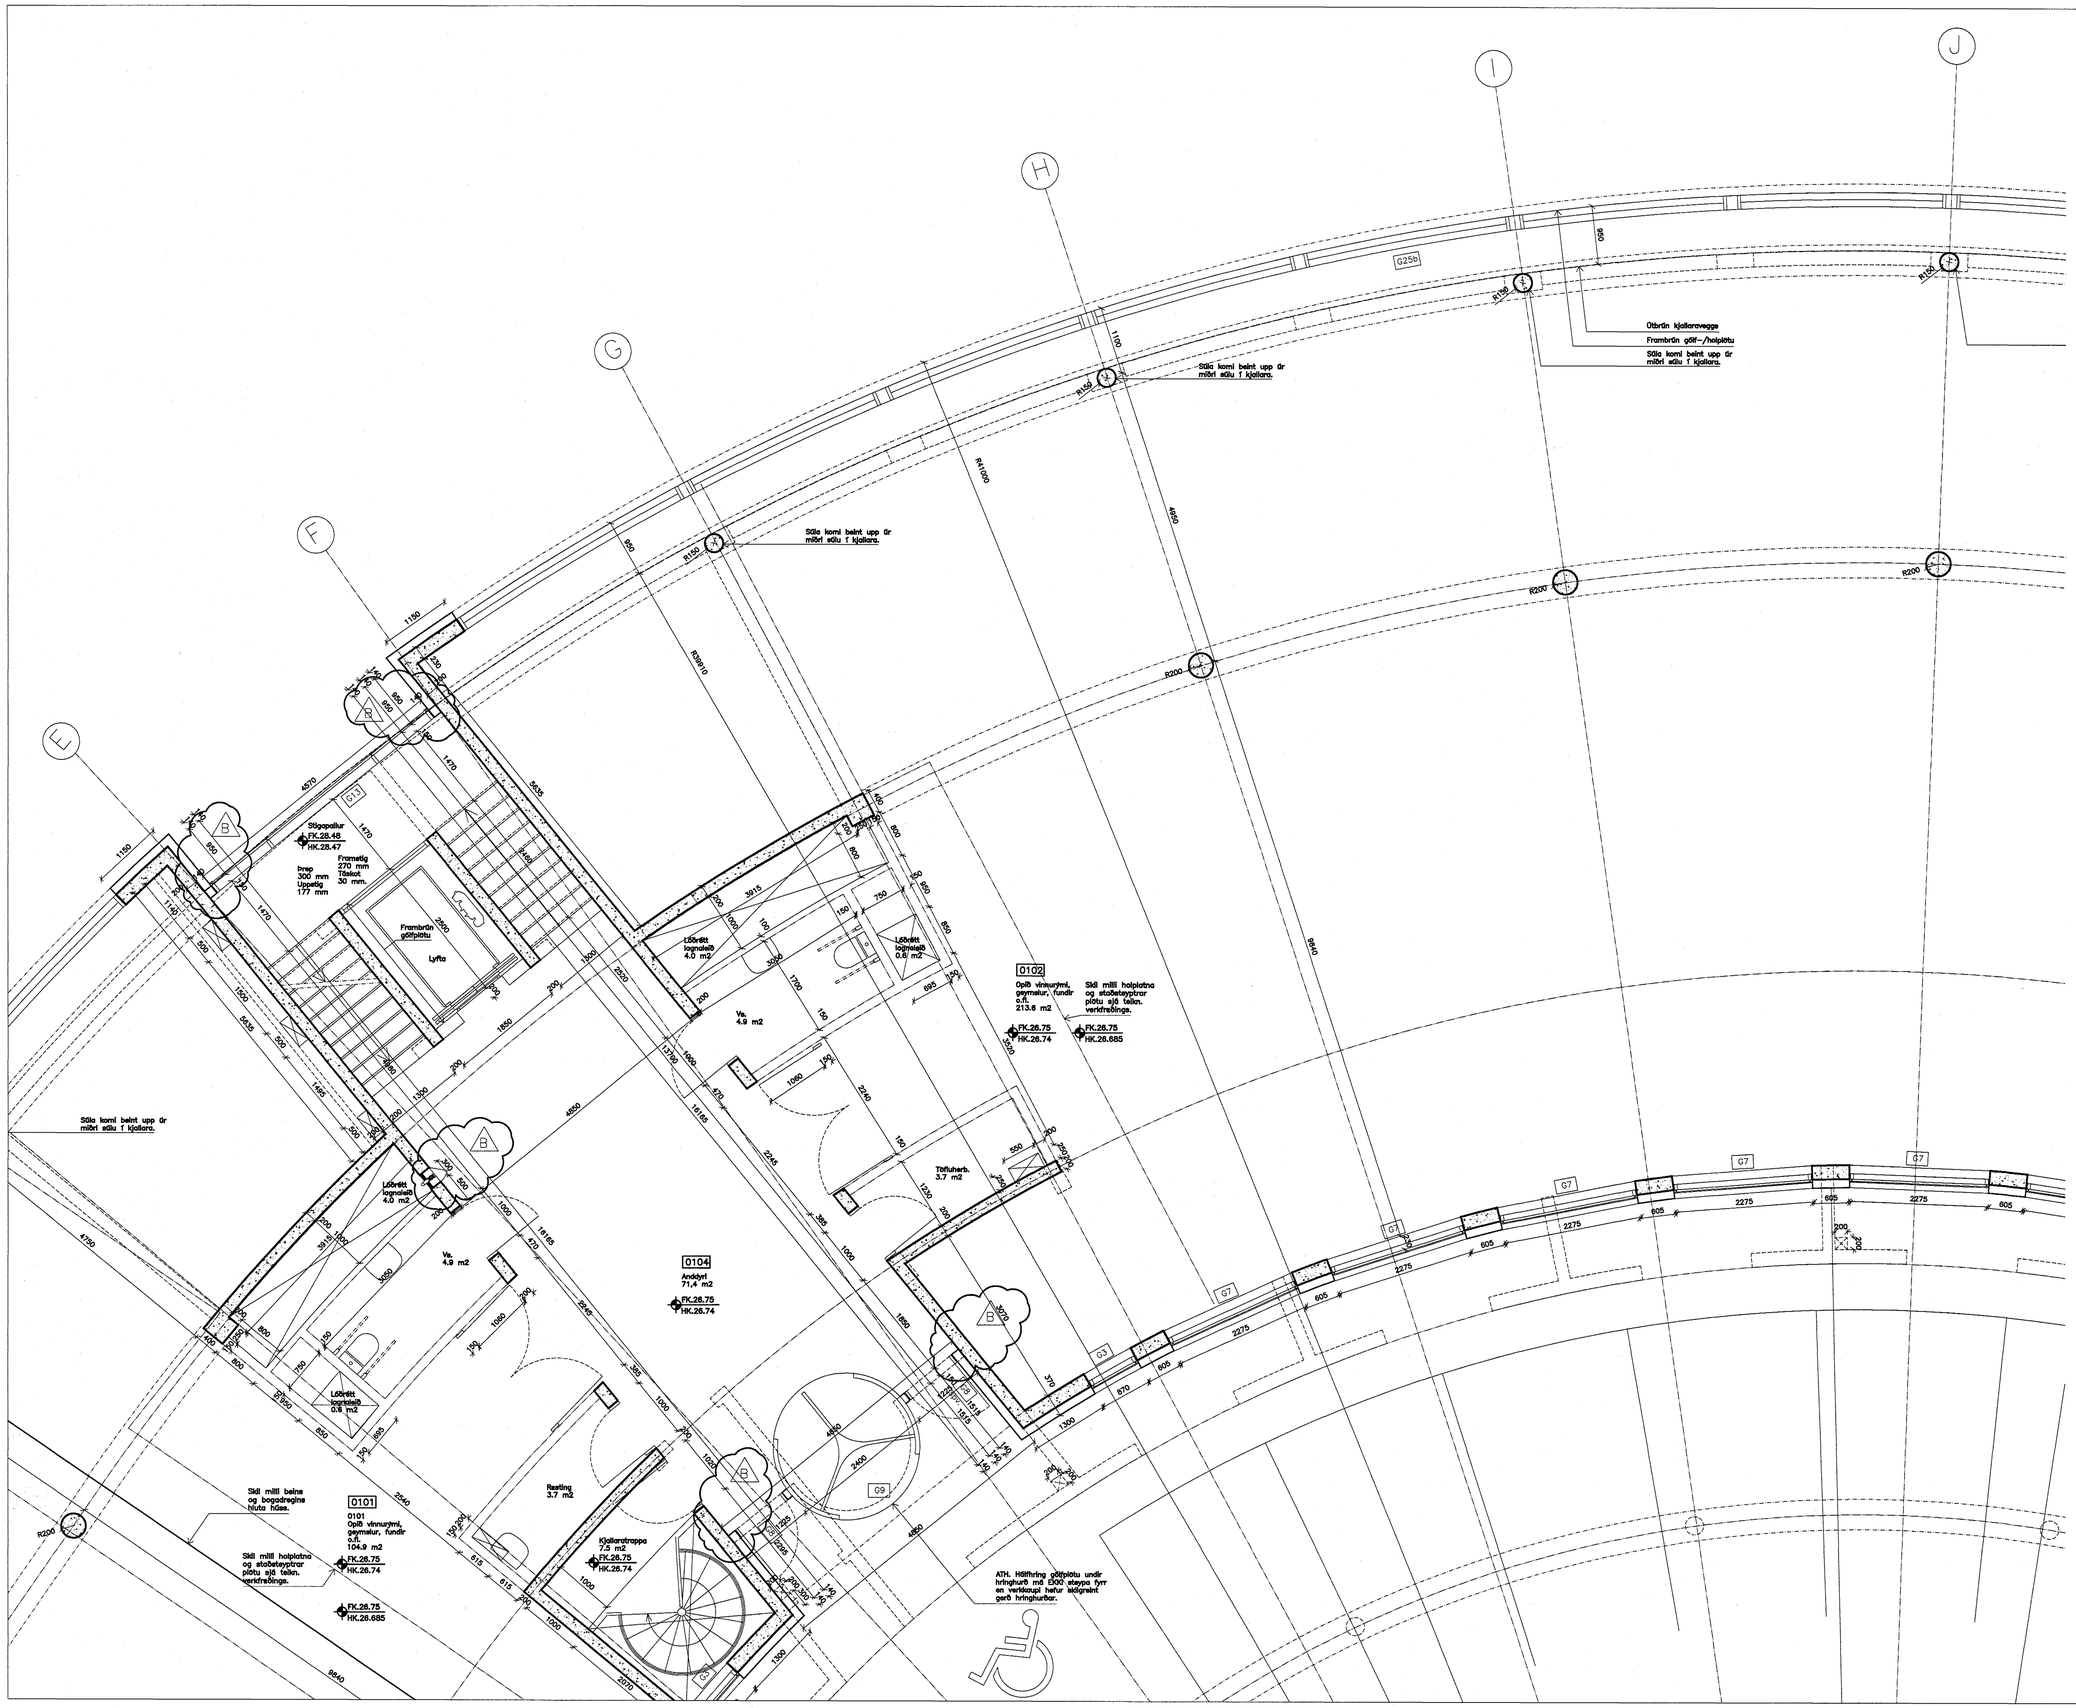
Útbrún kjallaravegge
Frambrún gólf-/holplötu
Stála komi beint upp úr miðri sólu í kjallara.
Stigapallur
FK.28.48
HK.28.47
Frammetig 270 mm
Tískot 30 mm.
brep 300 mm
Uppmetig 177 mm
Frambrún gólfplötu
Lyfta
0102
Opið vinnurými, geymslur, fundir o.fl.
213.6 m2
FK.26.75
HK.26.74
FK.26.75
HK.26.685
Skil milli holplatna og staðsteyptrar plötu sjá teikn. verktrésinga.
Vs. 4.9 m2
Tæfluherb. 3.7 m2
0104
Anddyri
71.4 m2
FK.26.75
HK.26.74
Hestting 3.7 m2
Kjallaratröppa
7.5 m2
FK.26.75
HK.26.74
0101
0101
Opið vinnurými, geymslur, fundir o.fl.
104.9 m2
FK.26.75
HK.26.74
FK.26.75
HK.26.685
Skil milli beina og bogadregins flúts húss.
Skil milli holplatna og staðsteyptrar plötu sjá teikn. verktrésinga.
ATH. Hálfhring gólfplötu undir hringhurð má ekki staðsetja fyrir en verktaupi hefur staðfrestt gerð hringhurbar.
G25b
G13
G7
G3
G9
R150
R200
R1000
R39910
4850
9840
1150
1100
950
850
1470
5035
4570
2240
2275
605
2400
2440
2070
1300
1000
870
370
1050
1090
2340
3910
3000
1720
1850
1300
1200
1000
570
18165
1300
1000
1050
1000
1300
1300
1300