


SKÝRINGAR:

- HK = Hrákóti
 - FK = Frágenginn kóti
 - NB = Kóti í neðri brún
 - EB = Kóti í efri brún
 - NF = Niðurfall
 - BSL = Brunslanga
- Undirliggjandi lína
 - Yfirliggjandi lína
 - Fyrirhugaður léttur veggur
 - ⊠ Gat í plötu

- C:
 - B: Nabbur Gt, lúgur f. hraðtengi. 03.12.04
 - A: Ásteyptuð stöðsteypta platna minnkud. 19.10.04
- BREYTINGAR: DAGS:

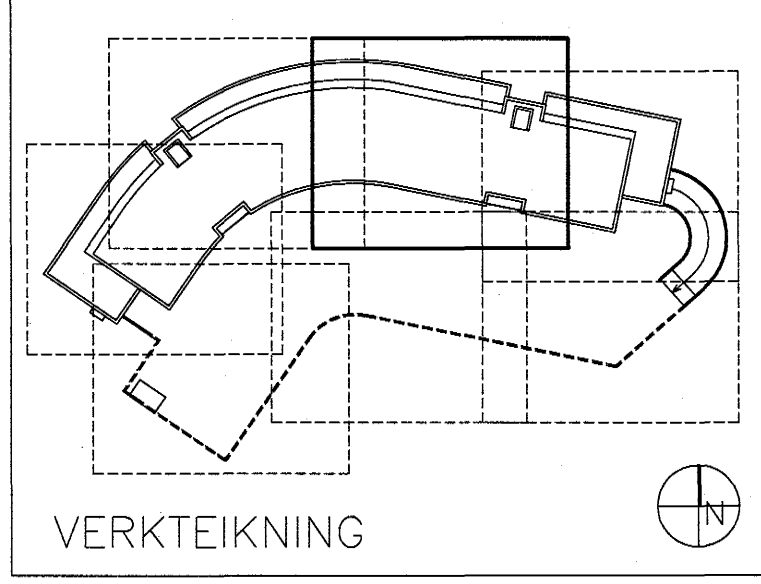

Dalshraun 1, Hafnarfirði
 RIS ehf
 VERK: DAL'S 0406
 KVARDI: 1:50
 DAGS: 23.09.04
 GRUNNMYND 1. HÆÐAR
 BLAD 3 AF 4
 TEIKN: ÖB
 SKRÁ: 0406-1H.dwg

ÚTI INNI Samþykkt bann

ARKITEKTAR

BINDHOLTSSTRÆTI 27 101 REYKJAVÍK 13 JAN. 2005
 SIMAR 5527660 & 5627660 FAX 5527660
 NETFANG: info@u.is **Byggingafulltrúðinn / Hafnarfirði**
 VEFANG: <http://www.u.is> **Fr. Sigurbjartur Haldórsson**

BALDUR Ó. SVAVARSSON ARKITEKTAR FAI
 120357-5149
 JÓN ÞÓR ÞORVALDSSON ARKITEKTAR FAI
 021256-7579

B OK
211