


SKÝRINGAR:

- HK = Hrákóti
- FK = Frágenginn kóti
- NB = Kóti í neðri brún
- EB = Kóti í efri brún
- NF = Niðurfali
- BSL = Brunaslaga

C:
B:
A: Nabbar út, lúgur f. hraðtengi. 03.12.04
BREYTINGAR: DAGS:

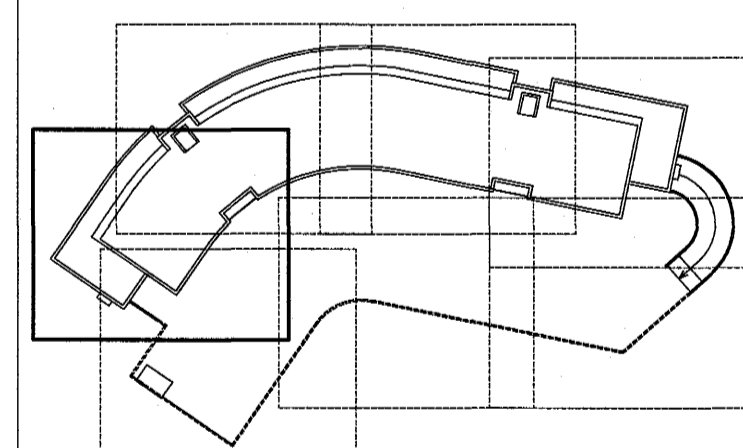

VERKTEIKNING

Dalshraun 1, Hafnarfirði
RIS ehf
VERK: DALS 0406
KVARDI: 1:50
DAGS: 19.10.04
GRUNNMYND 4. HÆÐAR
BLAD 1 AF 4
TEIKN: 0B
SKRÁ: 0408-grunnur-4H.dwg

ÚTI INN!

ARKITEKTAR 13 JAN. 2005

ÞINGHOLTSSTRETI 27 101 REYKJAVÍK
SÍMAR 5527660 & 5627660 FAX 5527660
NETFANG: ui@ui.is
VEFFANG: http://www.ui.is
BALDUR Ó. SVAVARSSON ARKITEKTAR FAI
JÓN ÞÓR ÞORVALDSSON ARKITEKTAR FAI
021256-7579