


SKÝRINGAR:

- HK = Hrákóti
- FK = Frágenginn kóti
- NB = Kóti í neðri brún
- EB = Kóti í efri brún
- NF = Niðurfall
- BSL = Brunaslanga

C:  
B:  
A: Nabbar Gt, lágur f. hraðtengi. 03.12.04  
BREYTINGAR: DAGS:

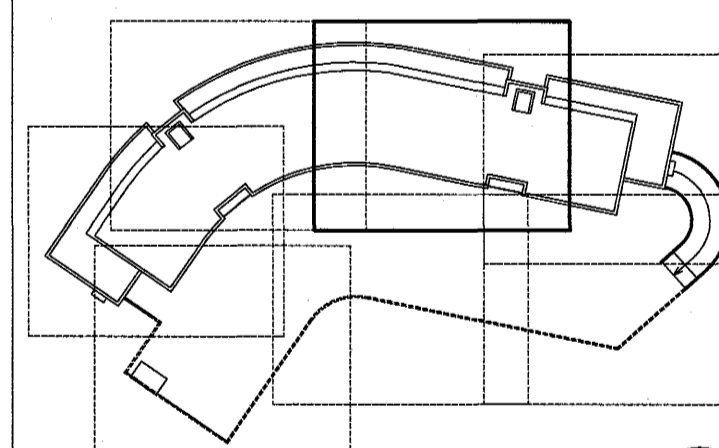

VERTEIKNING

Dalshraun 1, Hafnarfirði

RIS ehf

GRUNNMYND 4. HÆÐAR  
BLAD 3 AF 4

VERK: DALS 0406

KVARDI: 1:50

DAGS: 19.10.04

TEIKN: ÖB

SKRÁ: 0406-grunnur-4H.dwg

ÚTI INNI  
ARKITEKTAR

ÞINGHOLTSTRÆTI 27 101 REYKJAVÍK  
SÍMAR 5527660 & 5627660 FAX 5527660  
NETFANG <http://www.uti.is>  
VEFFANG  
BALDUR Ó. SVAVARSSON ARKITEKTAR FAI  
120357-5149  
JÓN ÞÓR ÞORVALDSSON ARKITEKTAR FAI  
021256-7579

13 JAN. 2005

Byggingafulltrúinn í Hafnarfirði

Útúli, F.h. Sigurbjartur Halldórsson

A

226

OK