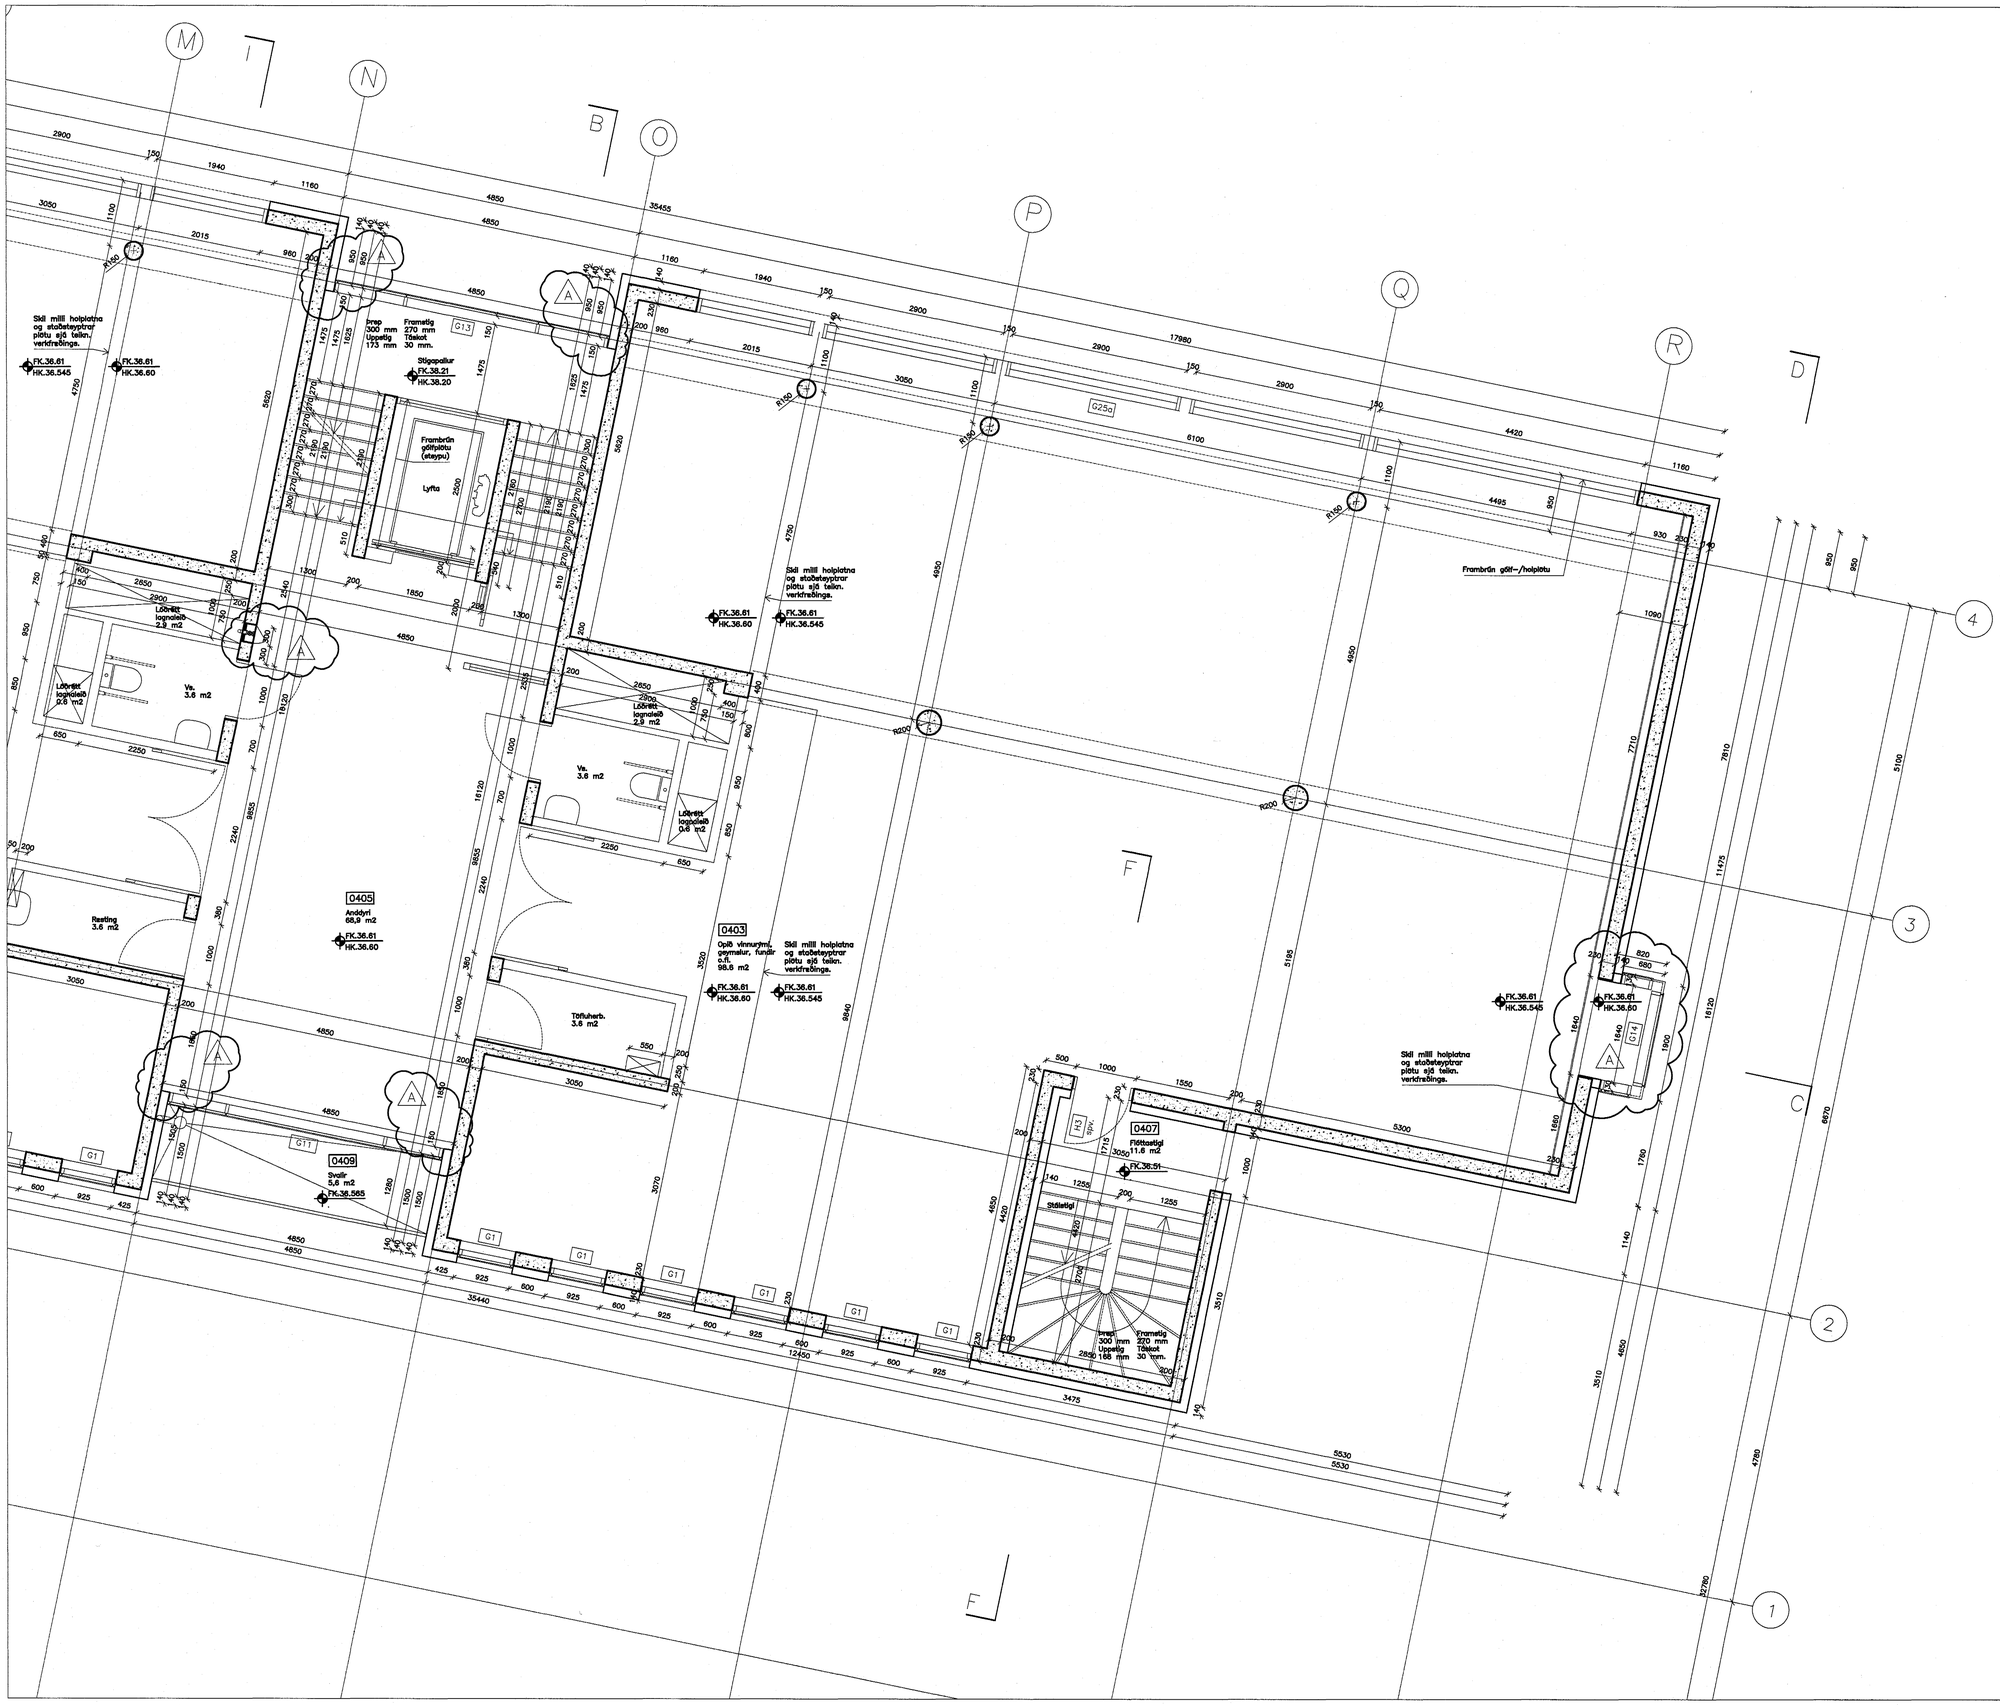

SKÝRINGAR:

HK = Hrákóti
FK = Frágenginn kóti
NB = Kóti í neðri brún
EB = Kóti i efri brún
NF = Niðurfall
BSL= Brunaslanga

C:

B:

A: Nabbar út, lágur f. hraðtengi. 03.12.04

BREYTINGAR: DAGS:

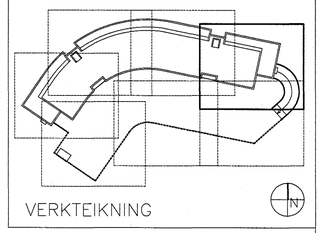

Dalshraun 1, Hafnarfirði

RIS ehf

VERK: DALS 0406
KVARDI: 1:50
DAGS: 19.10.04
TEIKN: ÓB
SKRÁ: 0406-grunnur-4H.dwg

GRUNNMYND 4. HÆÐAR
BLAD 4 AF 4

ÚTI INNI

ARKITEKTAR

ÞINGHOLTSSTRÆTI 27 101 REYKJAVÍK
SÍMAR 5527660 & 5627660 FAX 5527661
NETFANG ui@ui.is
VEFFANG http://www.ui.is

BALDUR Ó. SVAVARSSON ARKITEKTAR FAÍ
120357-5149

JÓN ÞÓR ÞORVALDSSON ARKITEKTAR FAÍ
021256-7579

Samþykkt þann
13 JAN. 2005
Byggingafulltrúinn í Hafnarfirði
F.h. Sigurbjartur Halldórsson

A
227