31 / B / 01-01 / GT-02 SNIÐ 1:50

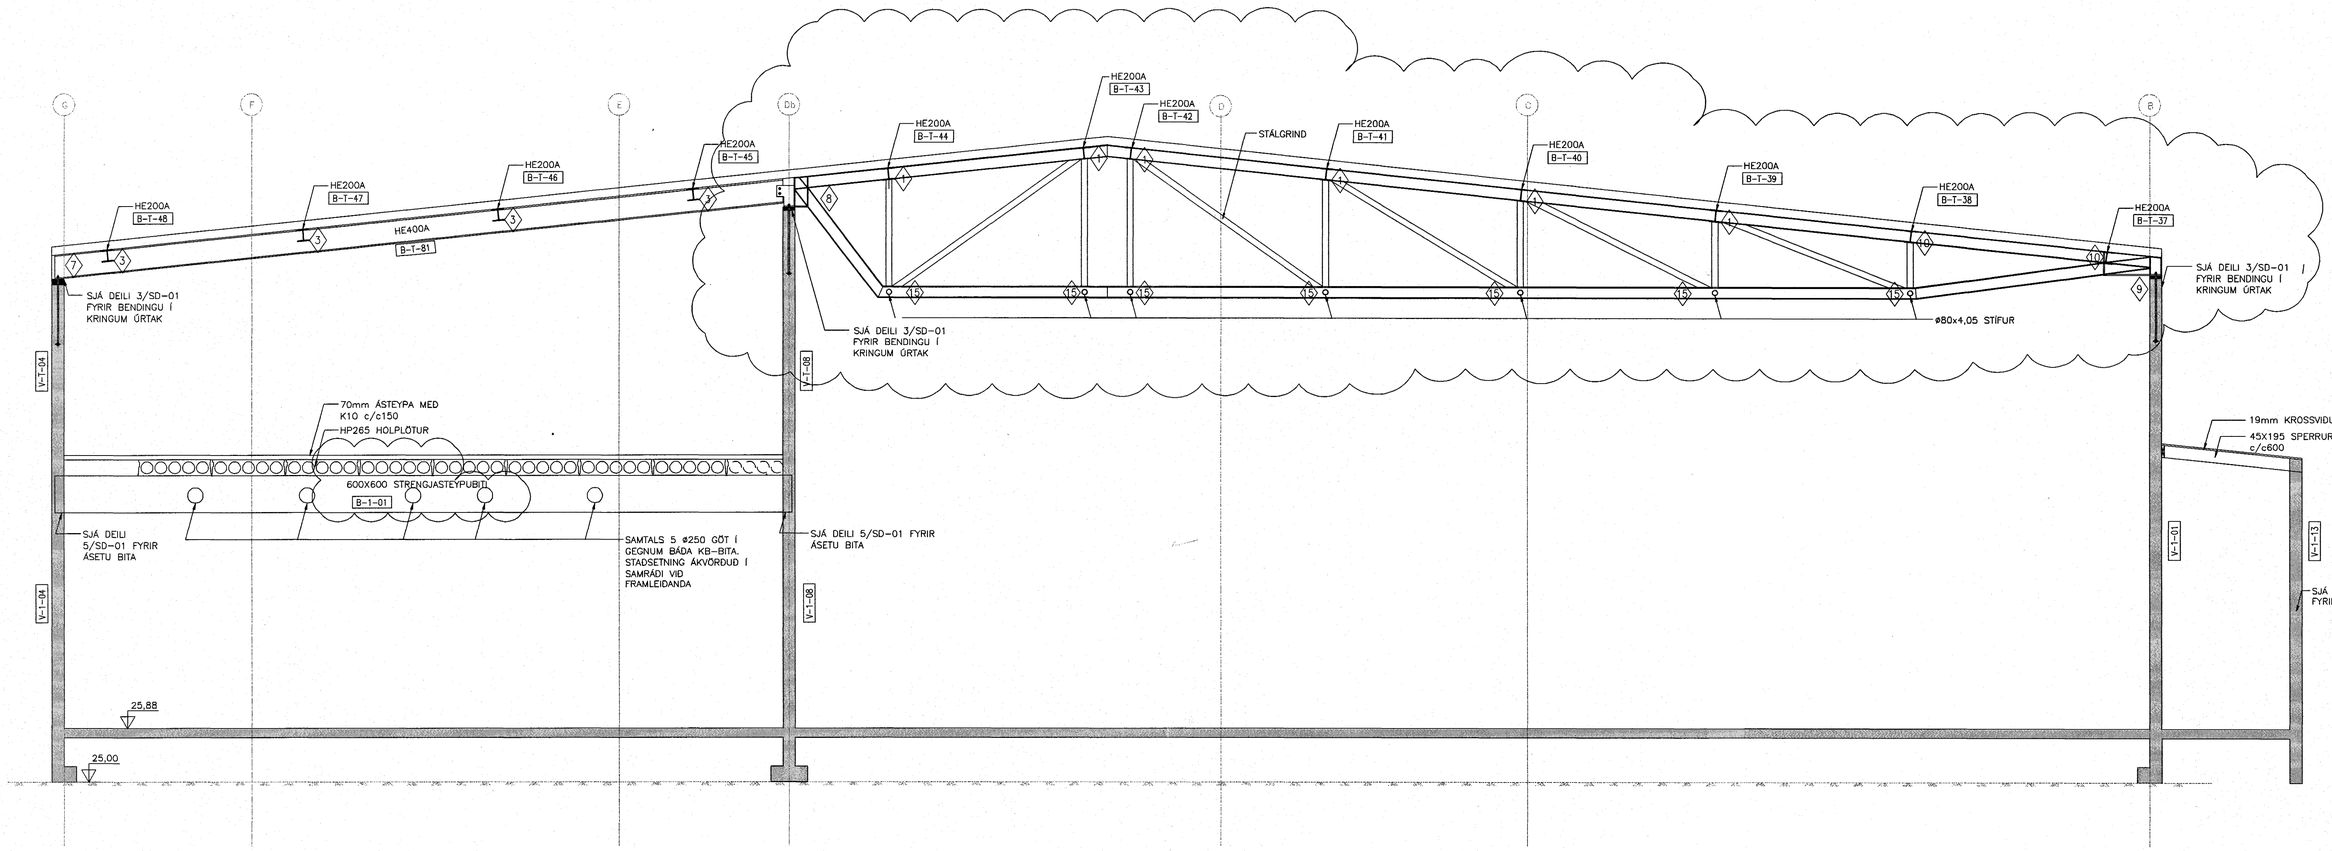

SKÝRINGAR:

ÖLL MÁL ERU Í mm.
KÓTAR ERU Í m.

NÝR STEYPTUR VEGGUR

NÚVERANDI STEYPTUR VEGGUR

–SNIÐ MERKT t.d. 15' ER SPEGILMYND AF SNIÐI 15

TILVÍSANIR:

ALMENNAR SKÝRINGAR . . . . . SJÁ BL. NR. A–01
ALMENN SNIÐ . . . . . .SJÁ BL. NR. SD–01
STÁLFESTINGAR, t.d. (1) . . SJÁ BL. NR. SD–07–08

ATH

MÁLSETNINGAR OG KÓTAR:

- ALLAR MÁLSETNINGAR OG KÓTAR Á STEYPTUM BYGGINGAHLUTUM SKAL SANNREYNA VIÐ TEIKNINGAR ARKITEKTA OG NÚVERANDI BYGGINGAR.
- BEYGJUMÁL JÁRNA SKAL SANNREYNA OG BERA SAMAN VIÐ MÁLSETNINGAR Á STEYPTUM BYGGINGAHLUTUM SKV. ARKITEKTATEIKNINGUM OG FYRIRSKRIFAÐA STEYPUHULU SKV. TEIKNINGUM VSÓ RÁÐGJAFAR.
- SJÁ GATAPLAN FYRIR ÚTÖK Í STEYPU.

LYKILMYND

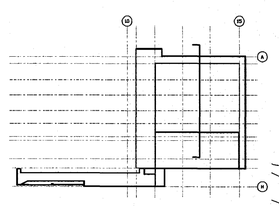

AFSTÖÐUMYND

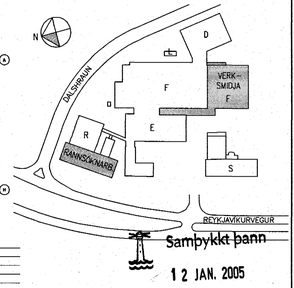

Samþykkt þann
12 JAN. 2005
Byggingafulltrúinn í Hafnarfirði
F.h. Sigurbjartur Halldórsson

actavis

SKÝRINGAR:

BR.	DAGS.	BREYTING	REIKN.	TEIKN.	YFIRF.	SAMÞ.
B	25.11.2004	STAÐSETNING BAKÁSA SAMRÆMD VIÐ NÚVERANDI BYGGINGU	HE	ÁLB		
A	12.10.2004	STRENGJASTEYPUBITA BREYTT	HE	HE		

S:/2004/04157/t/Bub/Fullnaðarhönnun/Gildar_teikn/F-B-SD-01-12

○ ÚTI OG INNI, ÞINGHOLTSSTRÆTI 27, 101 REYKJAVÍK, SÍMI 562 7660 FAX 562 7661, NETFANG baldur@ui.is
● VSÓ RÁÐGJÖF, BORGARTÚN 20, 105 REYKJAVÍK, SÍMI 585 9000 FAX 585 9010, NETFANG vso@vso.is
○ LAGNATÆKNI, HAMABORG 12, 200 KÓPAVOGUR, SÍMI 564 5250 FAX 564 5251, NETFANG saebjorn@lagnatak.is
○ RAFTEIKNING hf, BORGARTÚN 17, 105 REYKJAVÍK, SÍMI 520 1700 FAX 520 1701, NETFANG bis@rafteikning.is

ACTAVIS HAFNARFIRÐI – REYKJAVÍKURVEGUR 78
VIÐBYGGING VIÐ VERKSMIÐJU
BURÐARVIRKI
SNIÐ OG DEILI

HANNAÐ/TEIKN. HE/ÁLB
ATH.
SAMÞYKKT
KT. 130657-4439

KVARÐI 1:50 REYKJAVÍK 06.09.2004

VERKNR.	TEIKN. NR.	NÆSTA TEIKN. NR.	BR.
04157	F-B-SD-03	F-B-SD-04	B