


GRUNNMYND SKÓLI 2, M 1:50

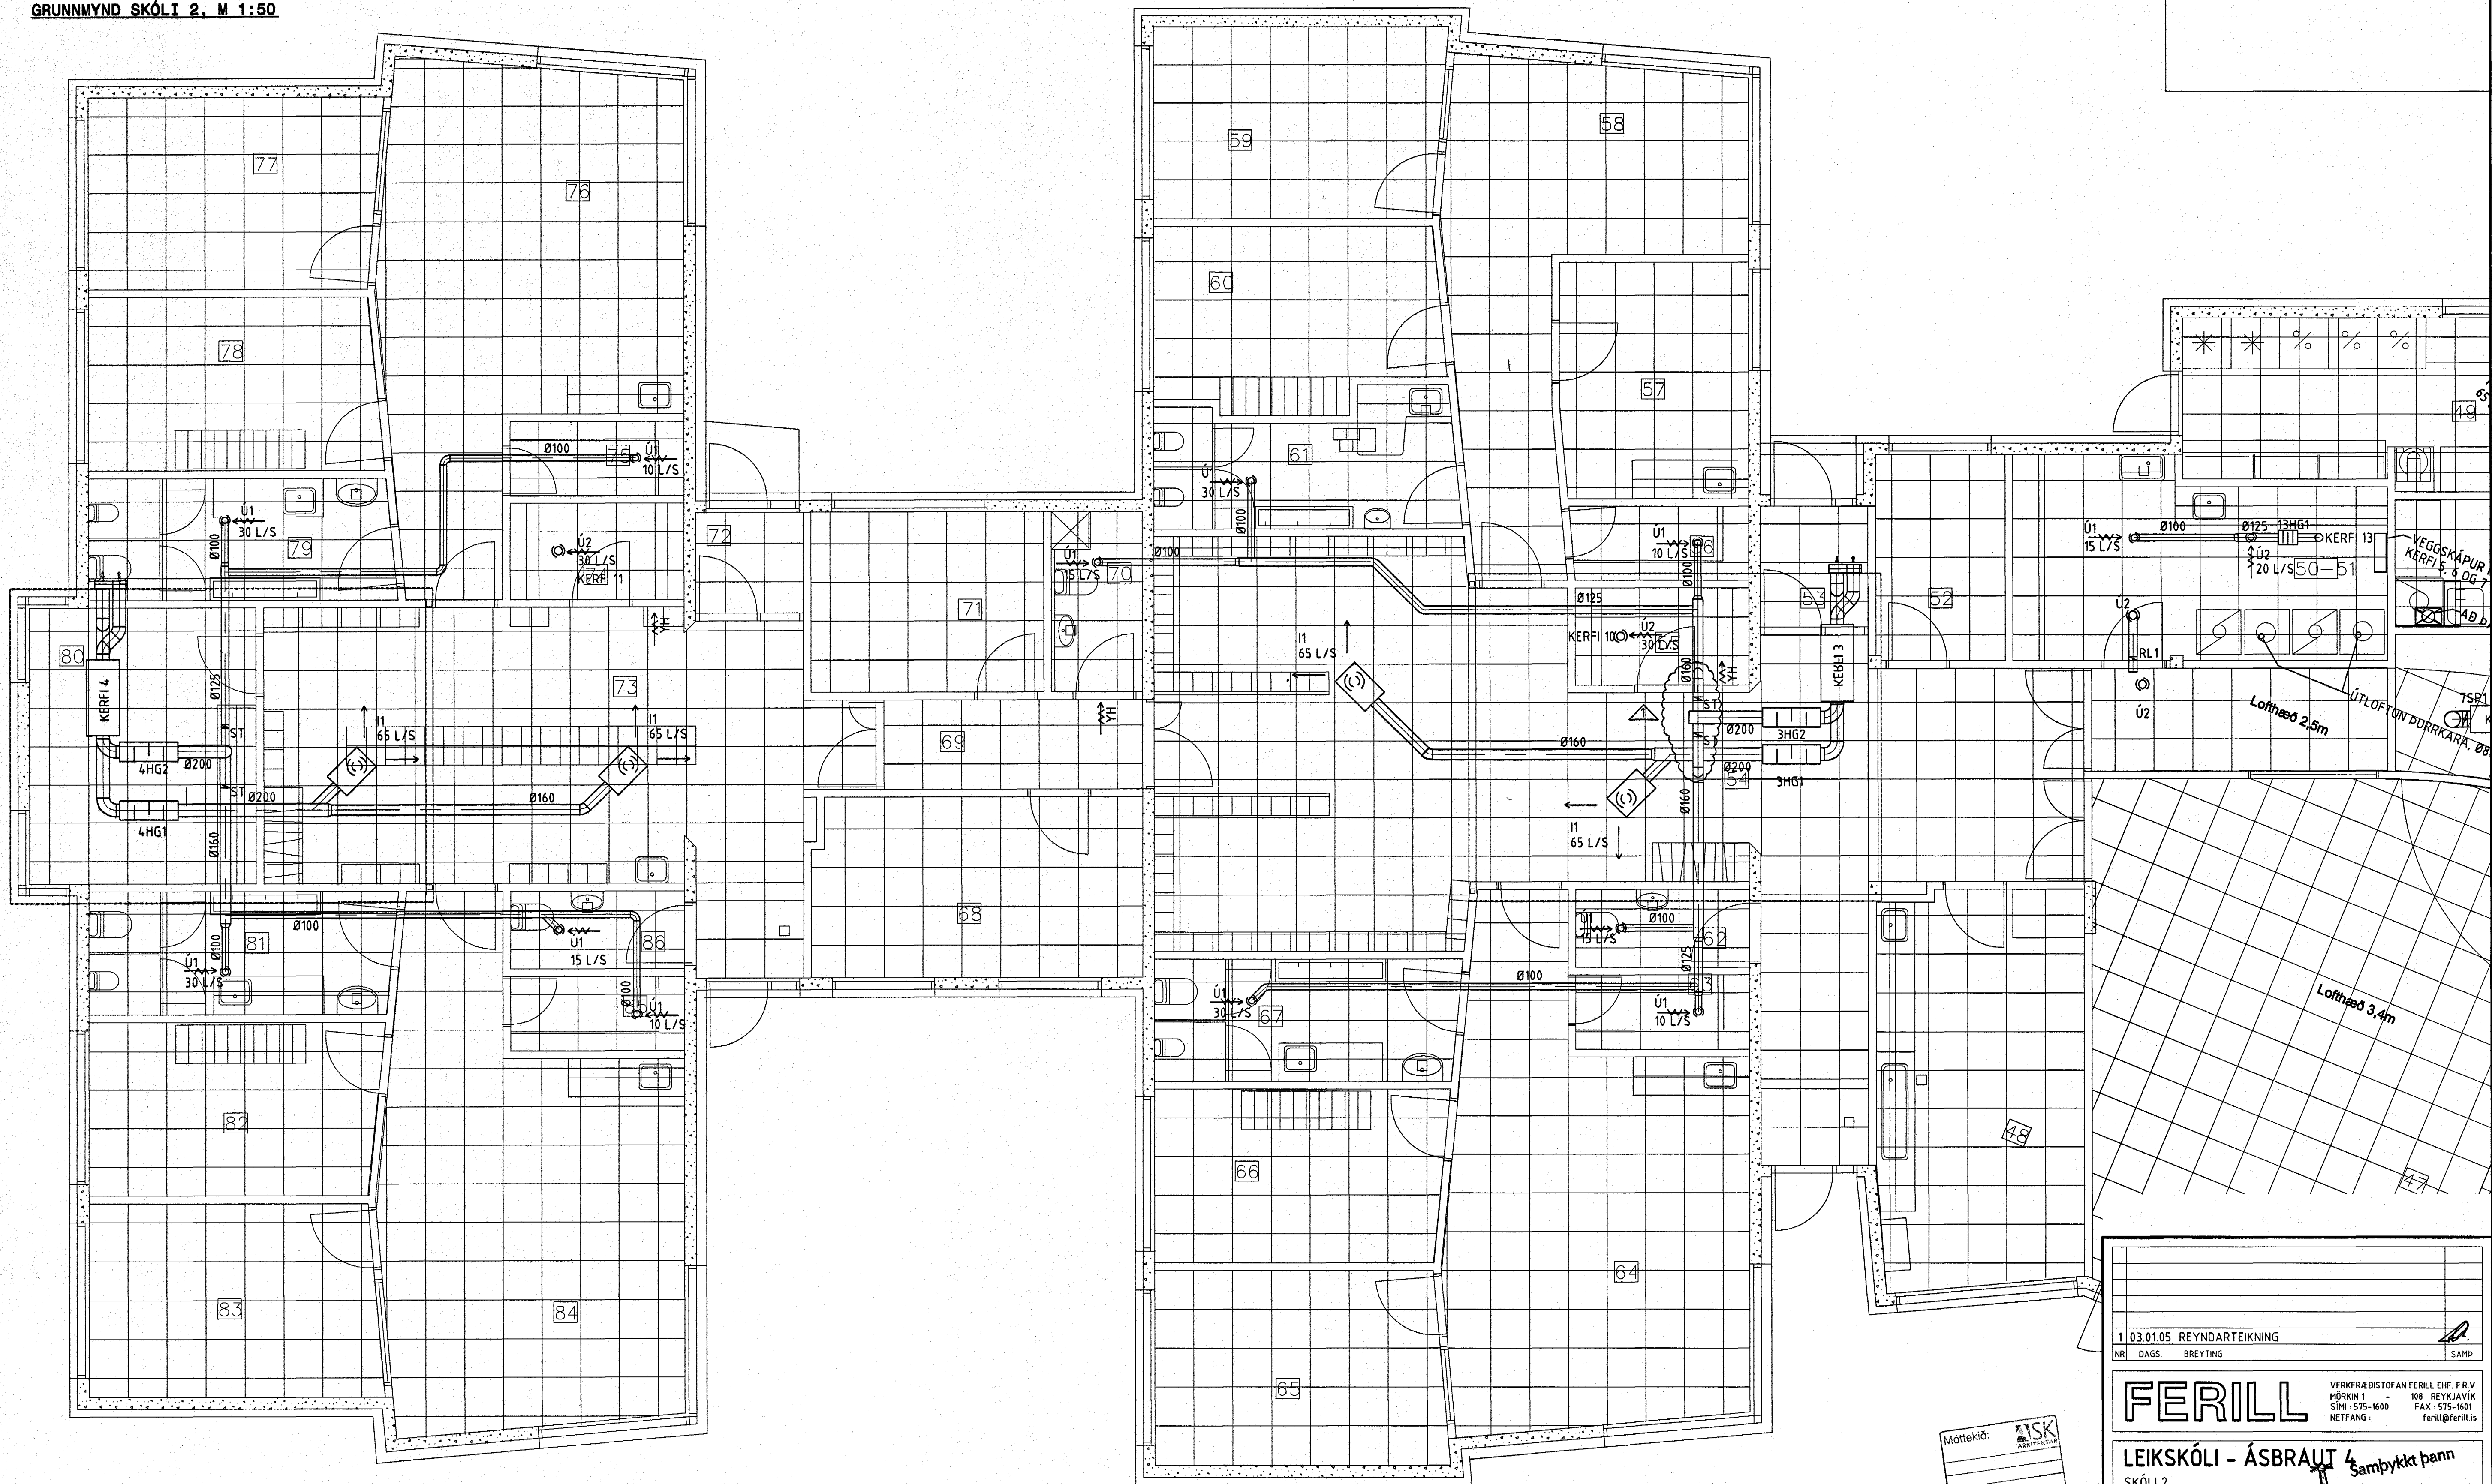

Móttækir: **ISK**
 Samskipti: **ISK**
 Samp.: _____

1 03.01.05 REYNDARTEIKNING			SAMP
NR.	DAGS	BREYTING	
FERILL			
VERKFRÆÐISTOFAN FERILL EHF. F.R.V. MÉRKIN 1 - 109 REYKJAVÍK Sími: 575-1600 FAX: 575-1601 Netfang: ferill@ferill.is			
LEIKSKÓLI - ÁSBRAUT 4 Samþykkt þann			
SKÓLI 2			
GRUNNMYND LOFTRÆSTING 11 JAN. 2005			
Byggingafrulltrúinn í Hafnarfirði Eft. Sigurbjartur Halldórsson			
HKV	TEKNI	DAGS ÚTG	TEKNI NÚMÉR
1:50	KÁÁ	24.02.04	955-5-04
ARTUN	KT	18/245	SAMÞYKKT
HÖNNUNAR BREYTINGAR	DAGS BREYTINGAR	03.01.05	BREYTING NR
			1