


GRUNNMYND SKÓLI 1, M 1:50

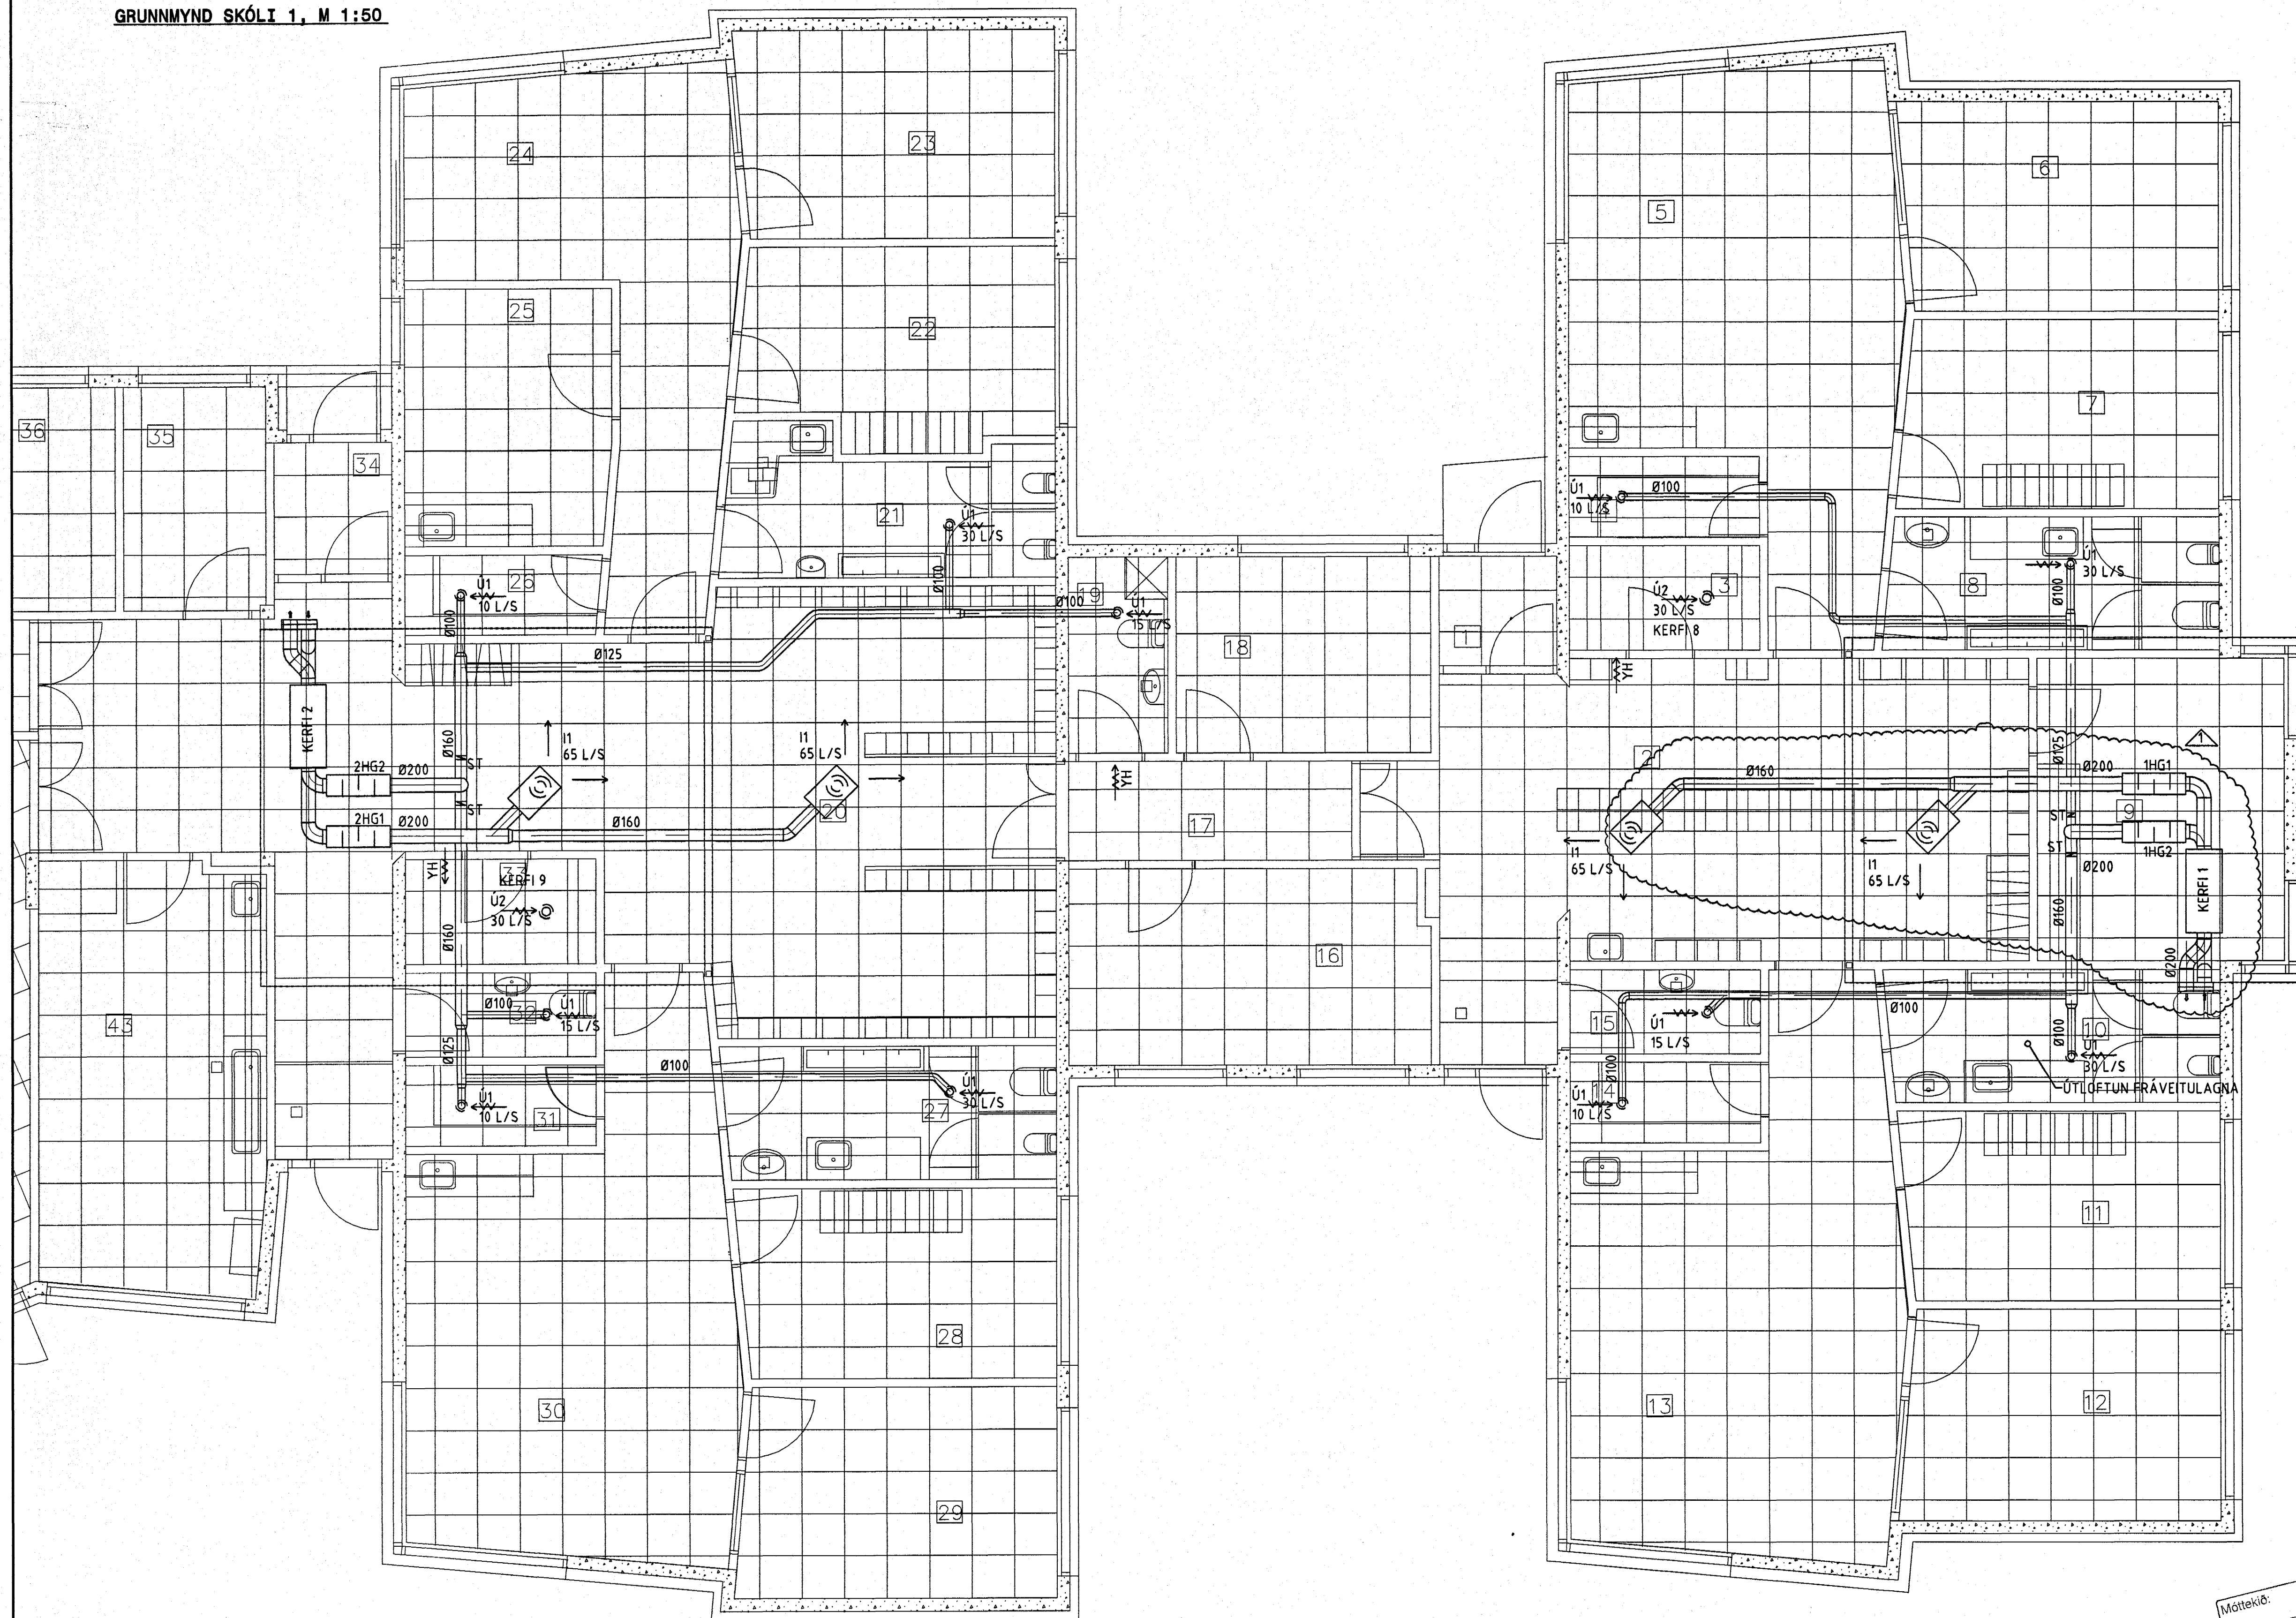

Móttaki:  
Samb.  
Samb.

|  |                 |                  |             |
|--|-----------------|------------------|-------------|
| 1 03.01.05 REYNDARTEIKNING                                   |                 | SAMP             |             |
| NR   | DAGS            | BREYTING         | SAMP        |
| <b>FERILL</b>  |                 |                  |             |
| VERKFRÆBISTOFAN FERILL EHF. F.R.V.                           |                 | 100 REYKJAVÍK    |             |
| HÖRNN 1  |                 | SIM: 575-1600    |             |
| NETFANG:   |                 | Ferill@ferill.is |             |
| <b>LEIKSKÓLI - ÁSBRAUT 7. Samþykkt þann</b>                  |                 |                  |             |
| SKÓLI 1 <b>11 JAN. 2005</b>                                  |                 |                  |             |
| GRUNNMYND LOFTRÆSTING  |                 |                  |             |
| Byggingafrúnn í Hafnarfirði<br>F.h. Sigurbjartur Halldórsson |                 |                  |             |
| MKV  | TEIKN           | DAGS ÚTG.        | TEIKN NÚMÉR |
| 1:50   | KÁÁ             | 24.02.04         | 955-5-02    |
| ÁRITUNARMAÐUR  | KT              | 2239             | SAMBÝKKT    |
| HÖNDLÖG BREYTING   | DAGS BREYTINGAR | 03.01.05         | BREYTING NR |
|  |                 |                  | 1           |