




**TILVÍSUN**  
 S1 BENDING Í VEGGENDA F2, G2, O2, MILLI O2 OG P2; TEIKN. 37  
 S2 BENDING Í VEGGENDA D3, G3, O3-P3; TEIKN B37  
 SKÝRINGAR Á L OG V: TEIKN. B32

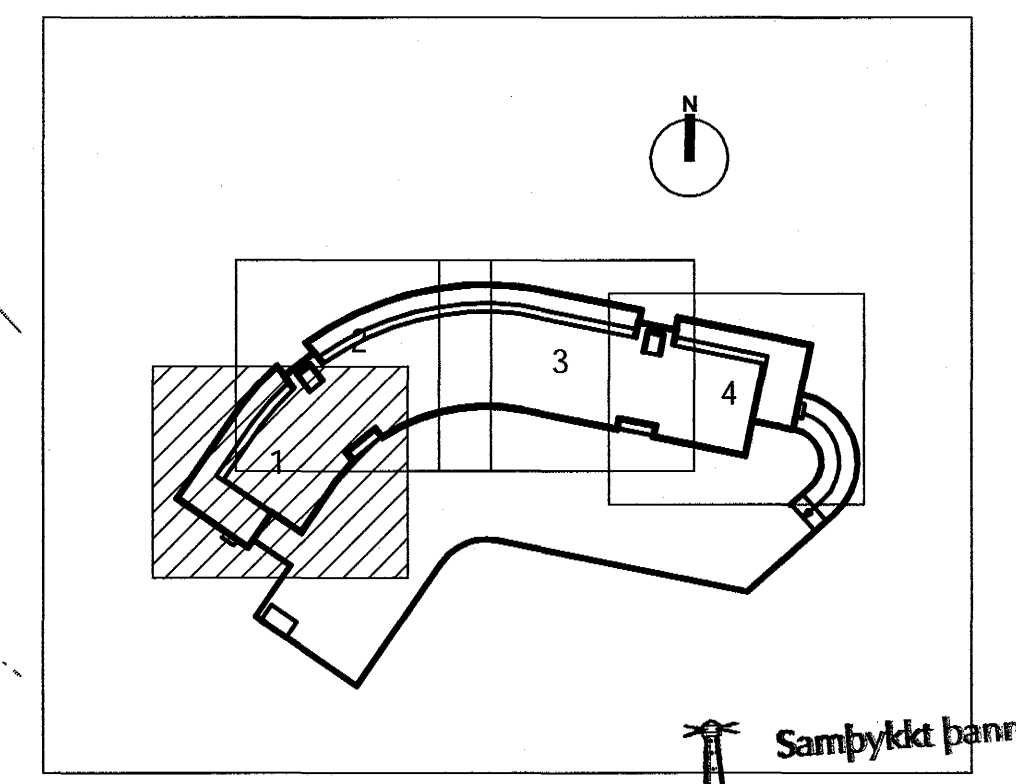

0 1 2 3m  
 Mkv. 1:50

**Samþykkt þann**  
**10 JAN. 2005**  
 Byggingafróðrinn í Hafnarfirði  
 E.h. Sigurbjartur Halldórsson

B	05.11.04	BENDINGAR S1 OG S2		
A	25.10.04	GÖT HVERFA (SKÝ), BENDINGAR Í VEGGJUM, NÓMER HOLPLATNA		
OTG.	DAGS.	BREYTING:	HANNAD	SAMP.
DALSHRAUN 1 HAFNARFIRDI		BURDARVIRKI PLATA YFIR 1. HÆÐ SVEDI 1		
VSB VERKFRÆÐISTOFA		Áritun lögg. hönnuðu: <i>[Signature]</i> Björn Gústafsson, Kt. 260550-4889		
Hannad: BG		Teiknad: BG/JJR		
Móli: 1:50		Yfirfarir: BG		
Dags: 21.10.04		Nr: 03841-B33-B		

**FRV** BEJARHRAUNI 20\*220 HAFNARFJÖRDUR  
 Heimasíða: www.vsb.is • Netfang: vsb@vsb.is  
 Sími 585-8600 Fax 585-8610 Kt: 710796-2899