


BR ø400PL
BK.1.71
TK. I SAMRÁÐI VID
LANDSLAGSARKITEKT

BR ø400PL
BK.1.56
TK. I SAMRÁÐI VID
LANDSLAGSARKITEKT

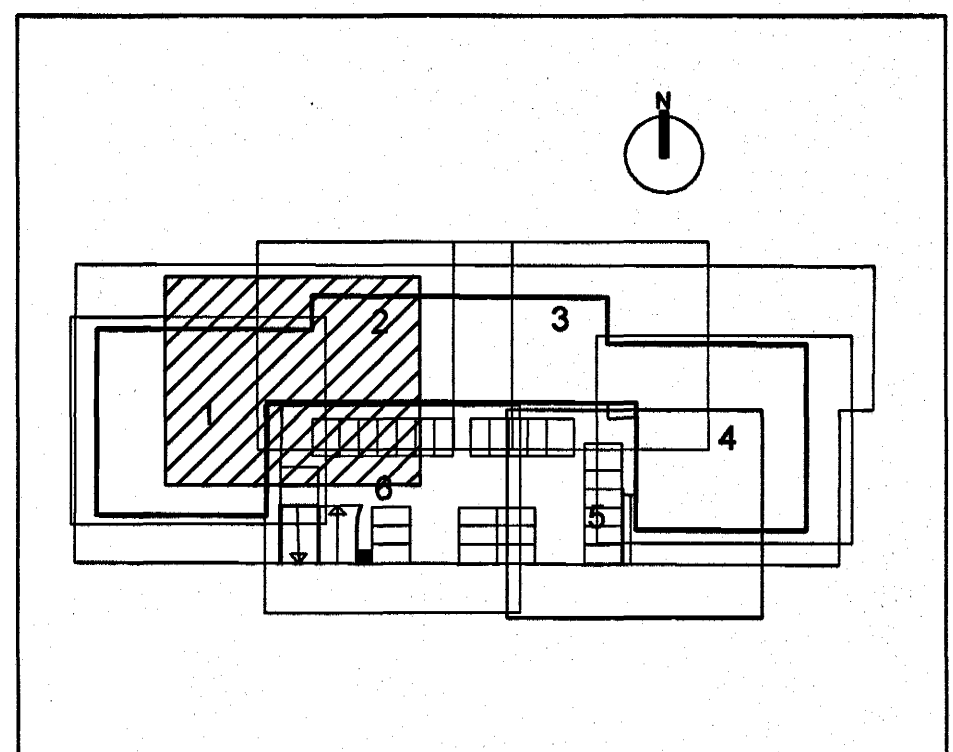

Sampykkt þann
07 JAN. 2005
Byggingafræðingur í Hafnarfirði
Eh. Sigurbjartur Halldórsson

B	10.12.04	LEGU LAGNA BREYTT OG MÁLSETNINGAR LAGFERÐAR	BS	SÁS
A	01.10.04	NÝJIR KÓTAR OG NÝ LÖGN FYRIR NIDURFALL I STETT		
ÓTG.	DAGS.	BREYTING:	HANNAD	SAMP.
HERJÓLFSGATA 36, 38 OG 40 LANGEYRARMÖLUM HAFNARFIRÐI			GRUNNLAGNIR SVÆÐI 2	
			Artun 489g/ hönnuð: <i>[Signature]</i> Svafinn Áki Þverrisson Kt.230855-5609	
			Þaknað: Áþ Teiknað: Áþ Mál: 1:50 Yfirfarið: SÁS Dags: 23.09.04 Nr: 04758-P03B	