



2.13

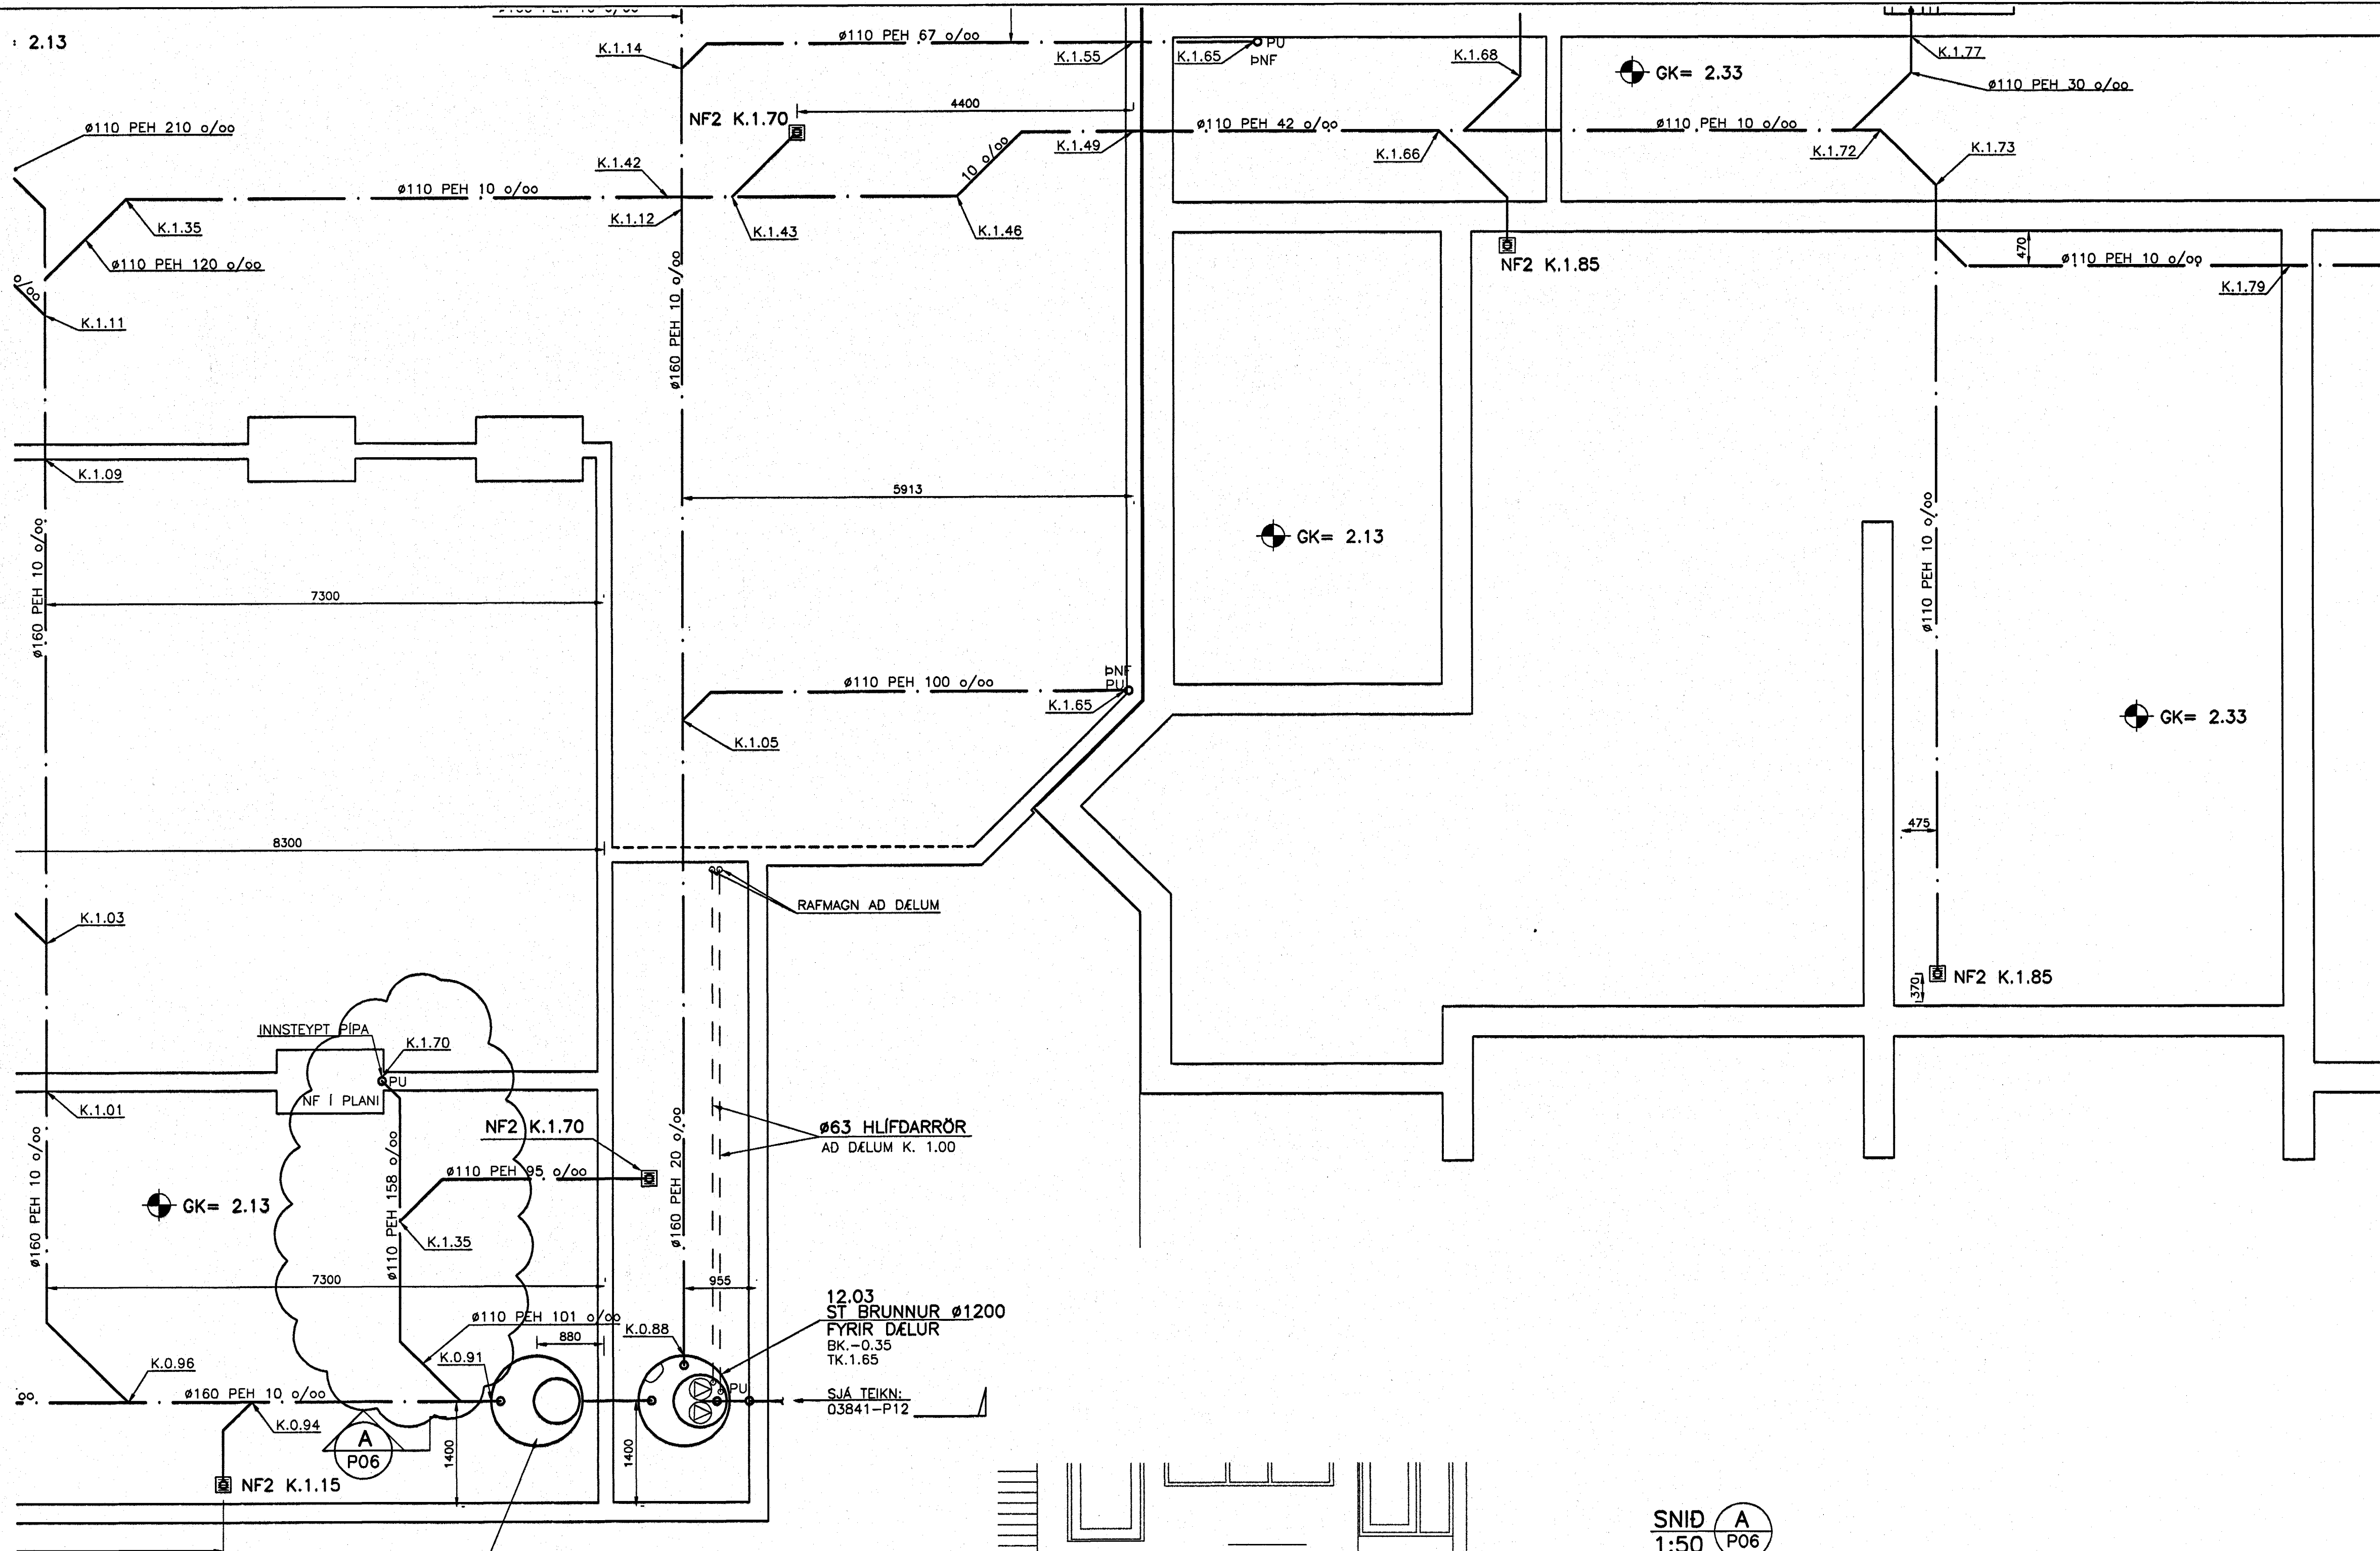

12.04
ST BRUNNUR ø1200
BK.-0.35
TK.1.65


12.03
ST BRUNNUR ø1200
FYRIR DÆLUR
BK.-0.35
TK.1.65
SJA TEIKN.
03841-P12

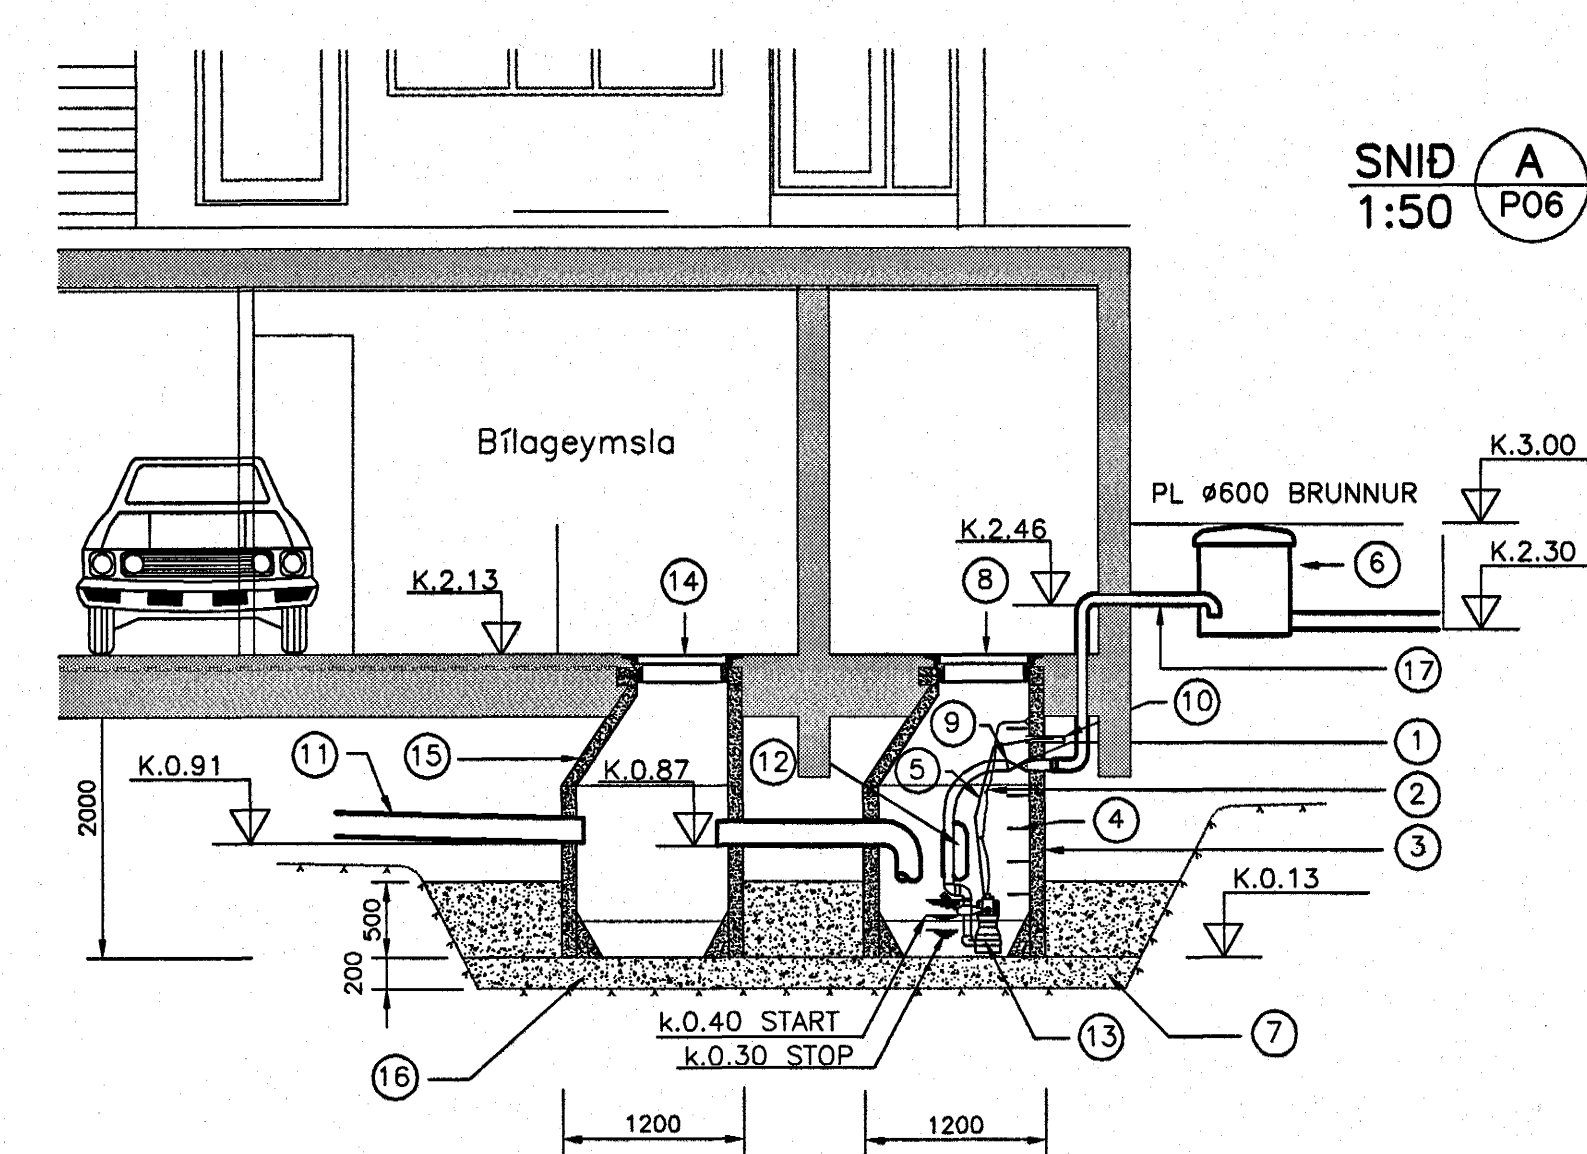

SNID 1:50
A
P06

SKÝRINGAR

1. EINSTREYMSLOKI
2. GALVANHÓDUÐ KEDJA
3. STEYPTUR BRUNNUR
4. STIGAPREP
5. RAFMAGNSKAPALL
6. PLAST BRUNNUR MED PLASTLOKI
7. STEYPTUR BOTN
8. STEYPUJÁRNSLOK I KARMI
9. UNIONTENGI
10. IÐRÁTTARRÖR FYRIR RAFMAGN
11. NIÐURFÖLL FRÁ KJALLARA
12. ÞAKNIÐURFÖLL
13. DÆLUR (2 stk.) MED EINSTEFNULOKA OG FLOTROFA
H_{max}= 4m Q_{max}= 450 l/mín REGNVATN
14. STEYPUJÁRNSLOK I KARMI
15. STEYPTUR BRUNNUR
16. BENDING I NEDRI BRUNN KLOSSA
K10 c/c200 I BÆÐAR ÁTTIR
17. ø90 PEH ÞRYSTILOGN

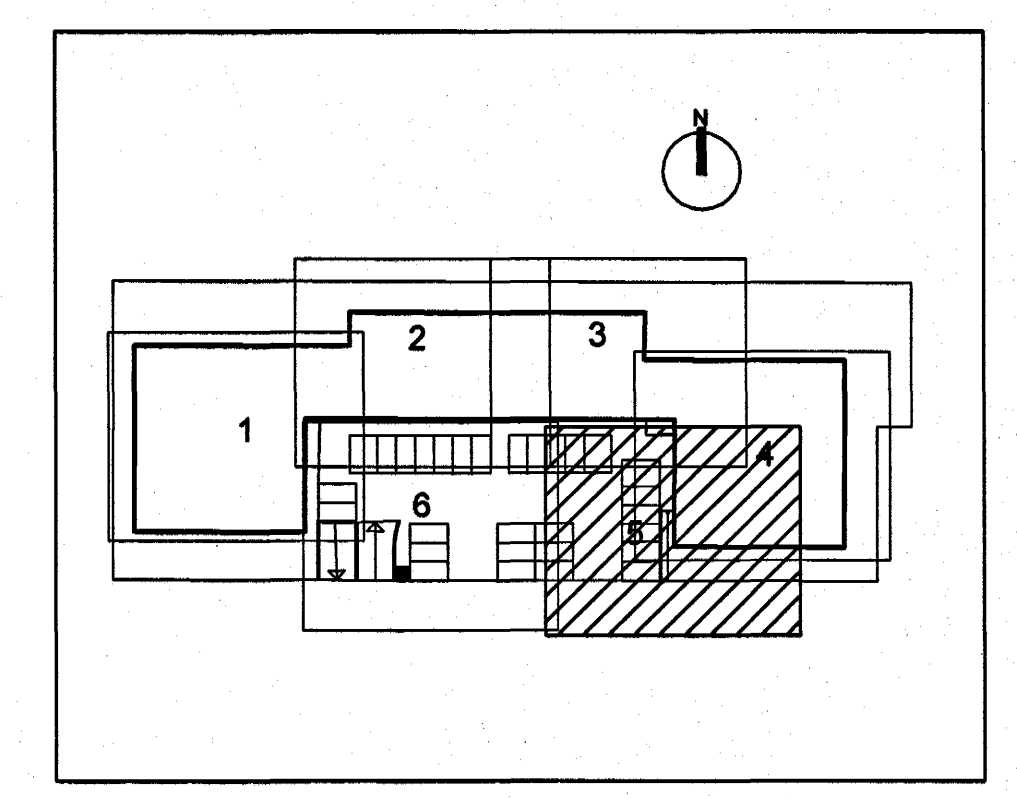

Samþykkt þann
07 JAN. 2005
Byggingafulltrúinn / Hafnarfirði
Eh. Sigurbjartur Halldórsson

B	10.12.04	LEGU LAGNA BREYTT	BS	SAS
A	01.10.04	NÝJR KÓTAR, NÝ LÖGN FYRIR NIÐURFALL I BLAÐLANI OG NYTT NIÐURFALL I KJALLARA		
ÚTG.	DAGS.	BREYTING:	HANNAÐ	SAMP.
HERJÓLFSGATA 36, 38 OG 40 LANGFYRARMÖLUM HAFNARFIRÐI			GRUNNLAGNIR SVÆÐI 5	
VSB VERKFRÆÐISTOFA			Arftun í bygg. mánuðu: Sveinn Aki Sveinsson K1.230855-5609	
BÉJARHRAUNI 20-220 HAFNARFJÖRÐUR Heimasíða: www.vsb.is • Netfang: veb@vsb.is Sími: 585-8600 Fax: 585-8610 KÍ: 710796-2899			Hornað: Áþ Teiknað: Áþ Mál: 1:50 Yfirfarið: SAS Dags: 23.09.04 Nr: 04758-P06B	