

SKÝRINGAR

ALLT EFTIR OG FRÁGANGUR LAGNA Í GRUNNI SKAL VERA Í SAMRÉMI VÍÐ GILDANDI REGLUGERÐIR

F-X MERKING A FRÆRENNISLÖGNUM


- FRÆRENNISLAGNIR**
- SKOLPLAGNIR
 - - - IDNADARFRÆRENNSLI
 - · - · - REGNVATNSLAGNIR
 - - - - - ELDRI LAGNIR

ÞAR SEM EKKI ER GETIÐ UM HALLA A FRÆRENNISLÖGNUM Í GRUNNI SKAL REYNT AÐ HALDA A.M.K. 20 0/00 VATNSHALLA (20 MM/METER)


LAGNAEFTIR

- PP = POLYPROPYLEN
- PVC = POLYVINYLKLORID
- PJ = STEYPUJÄRN (POTTJÄRNPIPUR)
- ST = STEYPA
- PE = POLYETHYLEN

- HL = HANDLAUG
- VS = VATNSALERNI
- RV = RÆTIVASKUR
- UP = UPPVOTTAVEL
- EV = ELDHÜSASKUR
- DN = ÞAKNIDURFALL
- PS = ÞVAGSKÁL
- SV = STÁLASKUR
- SB = STEYPIBAD
- BK = BADKAR
- HRL = HREINSILOK
- GN = GÖLFNIDURFALL

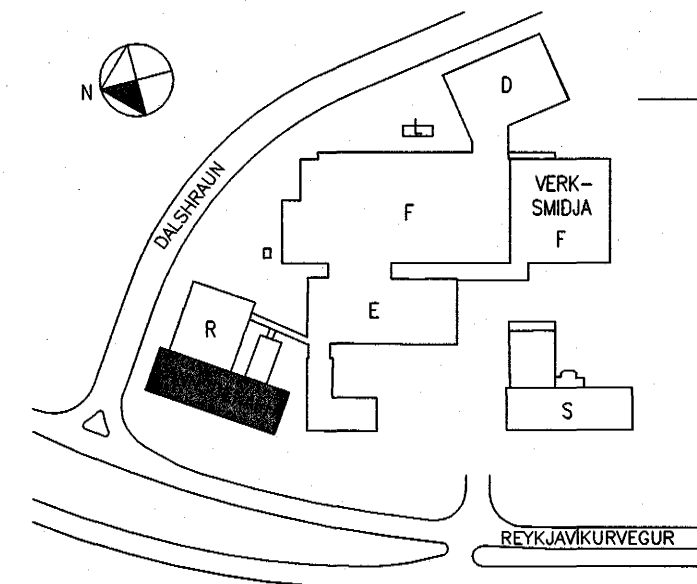

AFSTÖÐUMYND
Samþykkt þann 06 JAN. 2005
 Byggingafulltrúinn í Hafnarfirði
 F.h. Sigurbjartur Halldórsson

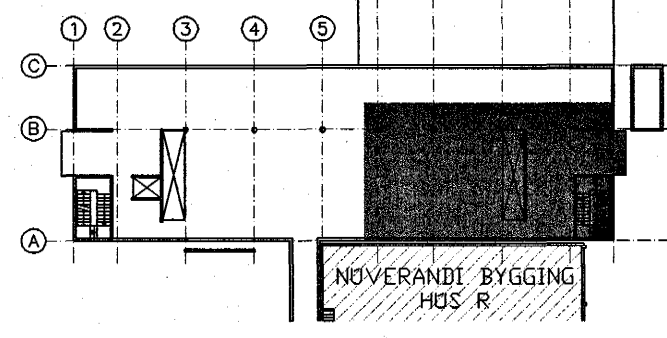

LYKILMYND
JPP 02156-7529

Samþykkt þann 06 JAN. 2005
 Byggingafulltrúinn í Hafnarfirði
 F.h. Sigurbjartur Halldórsson

A BREYTINGAR A NIDURFALLSLOGN I OPNU RYMI		02.12.2004
Nr. Lýsing a breytingu		Daga
actavis hf - Hafnarfirði		
FRÆRENNISLAKERFI GRUNNMYND - GRUNNLAGNIR - HLUTI IV		
Verk nr.: 375	Tekning nr. F-104A	
Daga: 25.11.2004	Kvarði: 1:50	Útg.
Skjalahelti: 375-Frærennislakerfi.dwg		
LAGNATÆKNI		Hannaþ: FSK/HBG
Hönnun- og ráðgjafarstofa / FRV Hönnunberg 12, 200 Kópavogur, Ísland Sími: 354-564 5252 fax: 354-564 5251 H@lognotak.is http://www.lognotak.is		Teknaþ: HBG Yfirforð: x/x
Samp.: <i>Judik S. Jónsson</i>		
Kennitala: 300346-3409		