




A Snið Mkv. 1: 25

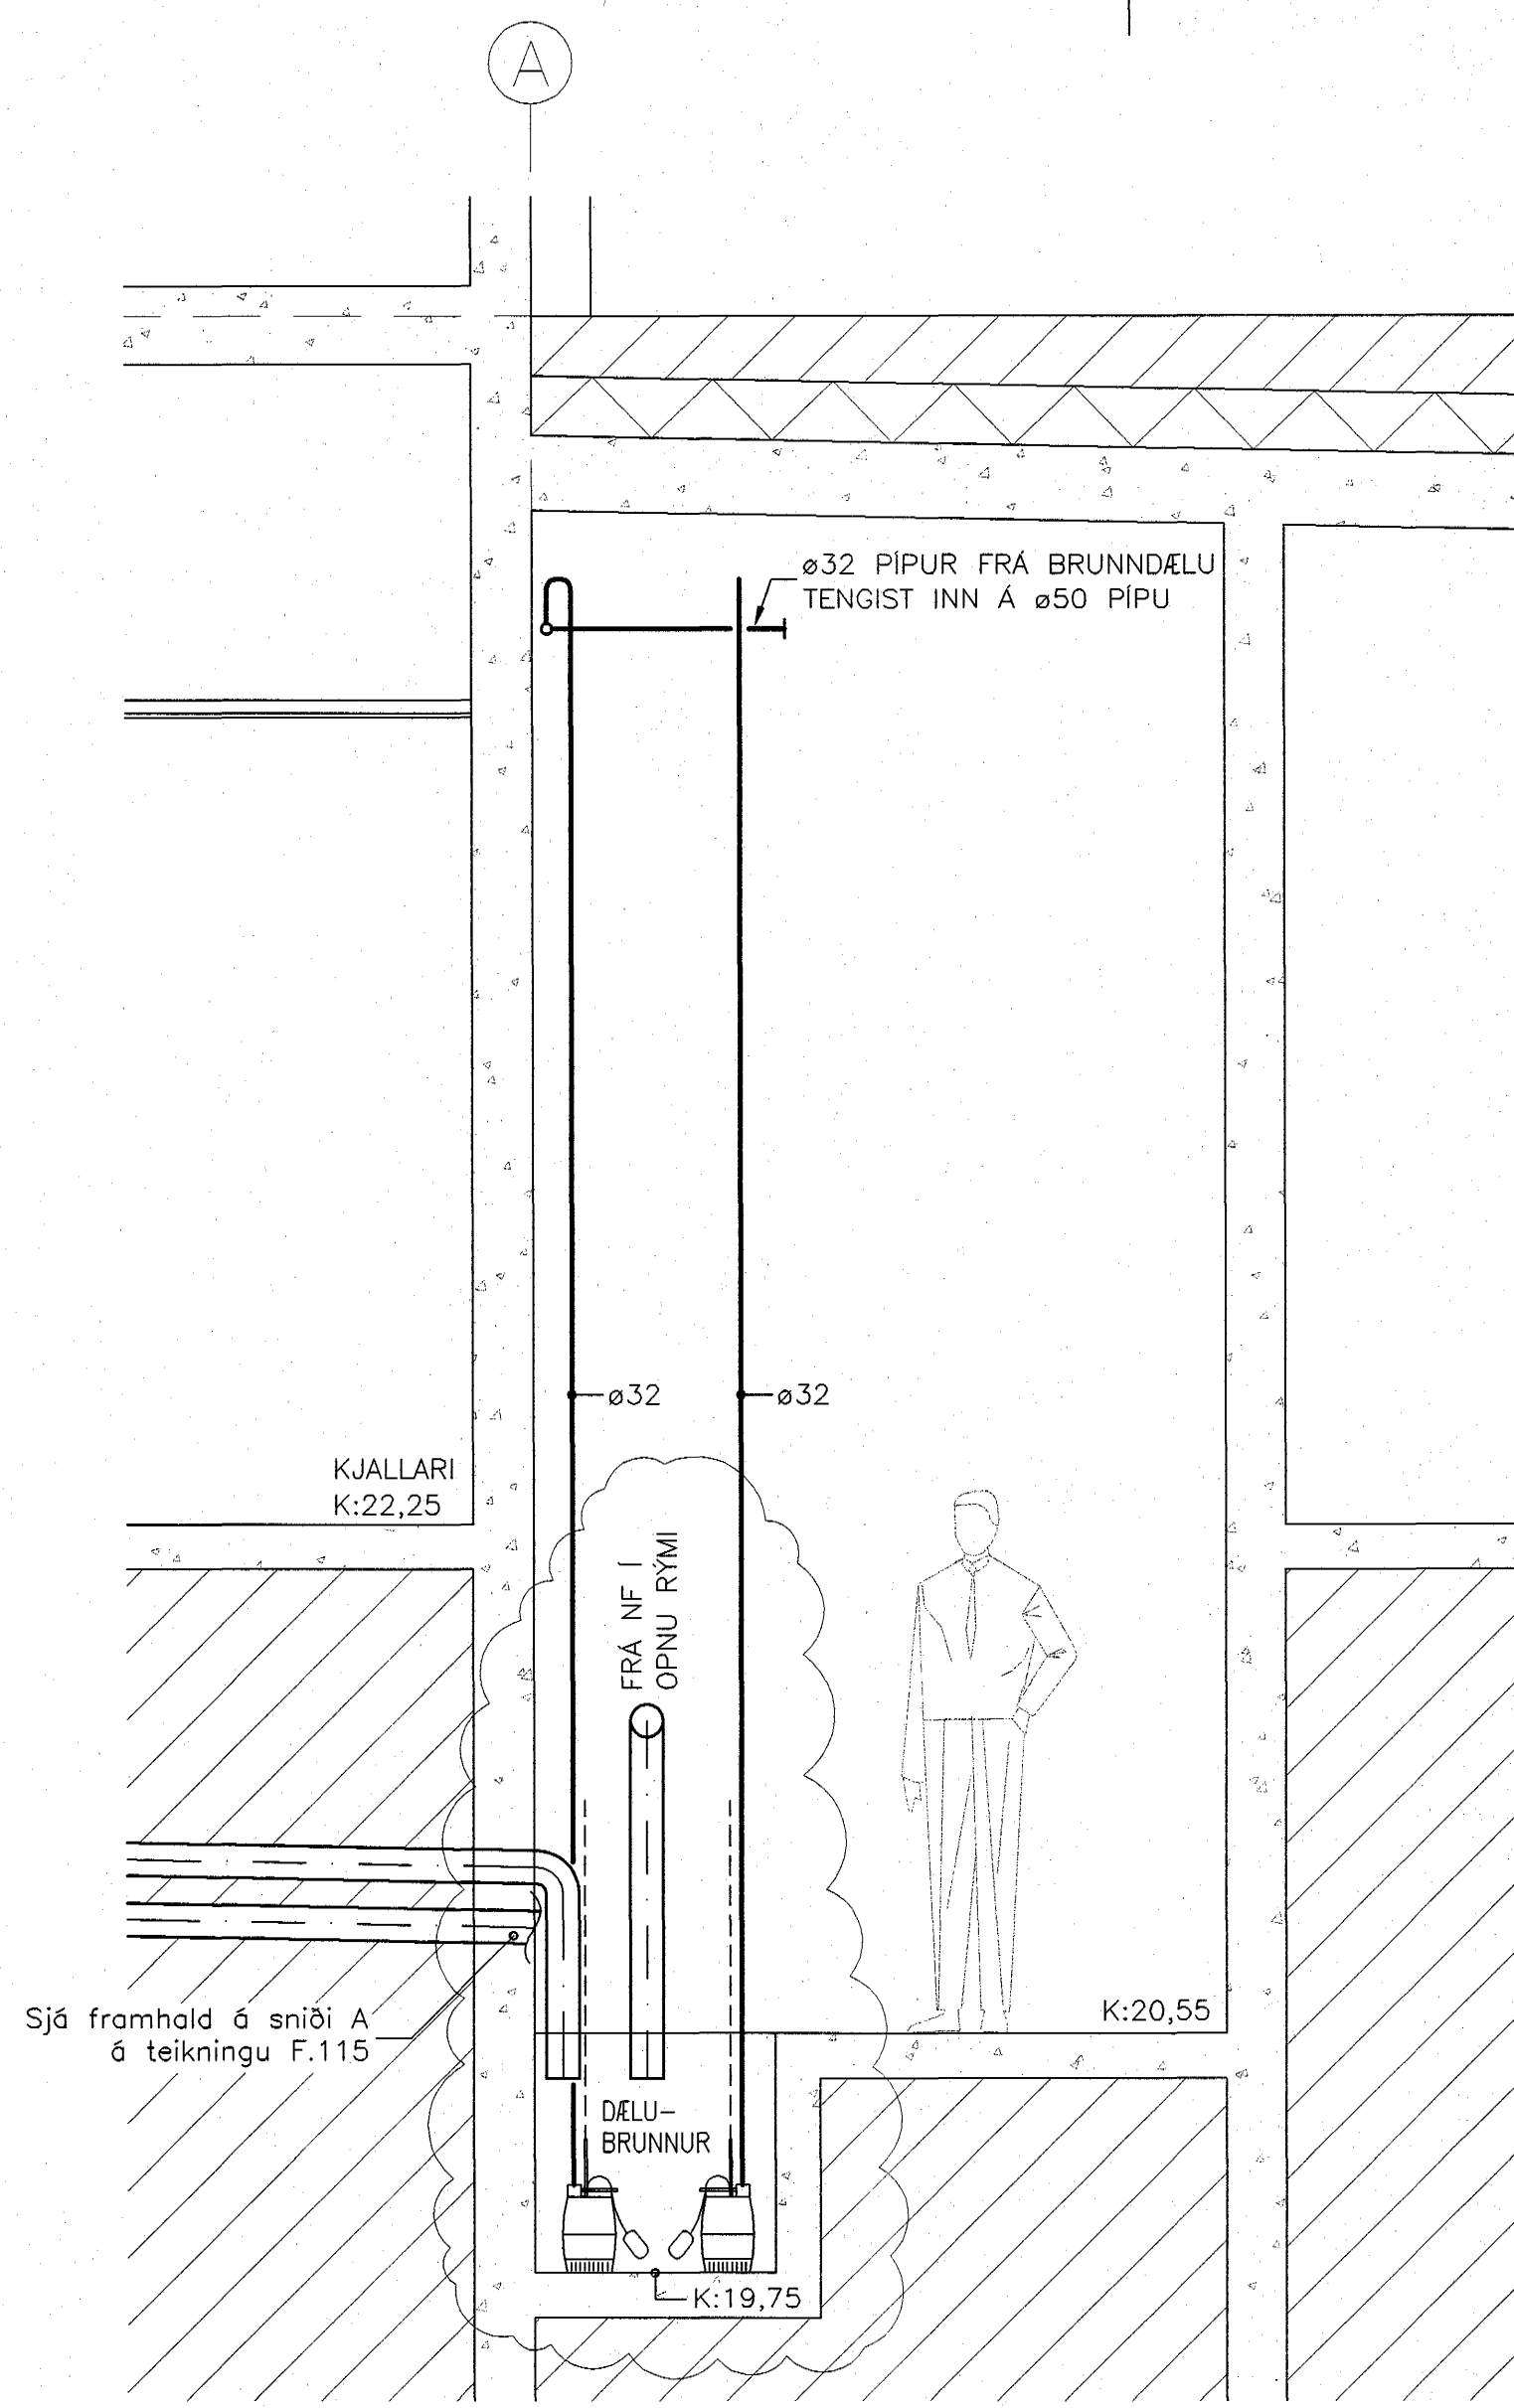


B Snið Mkv. 1: 25

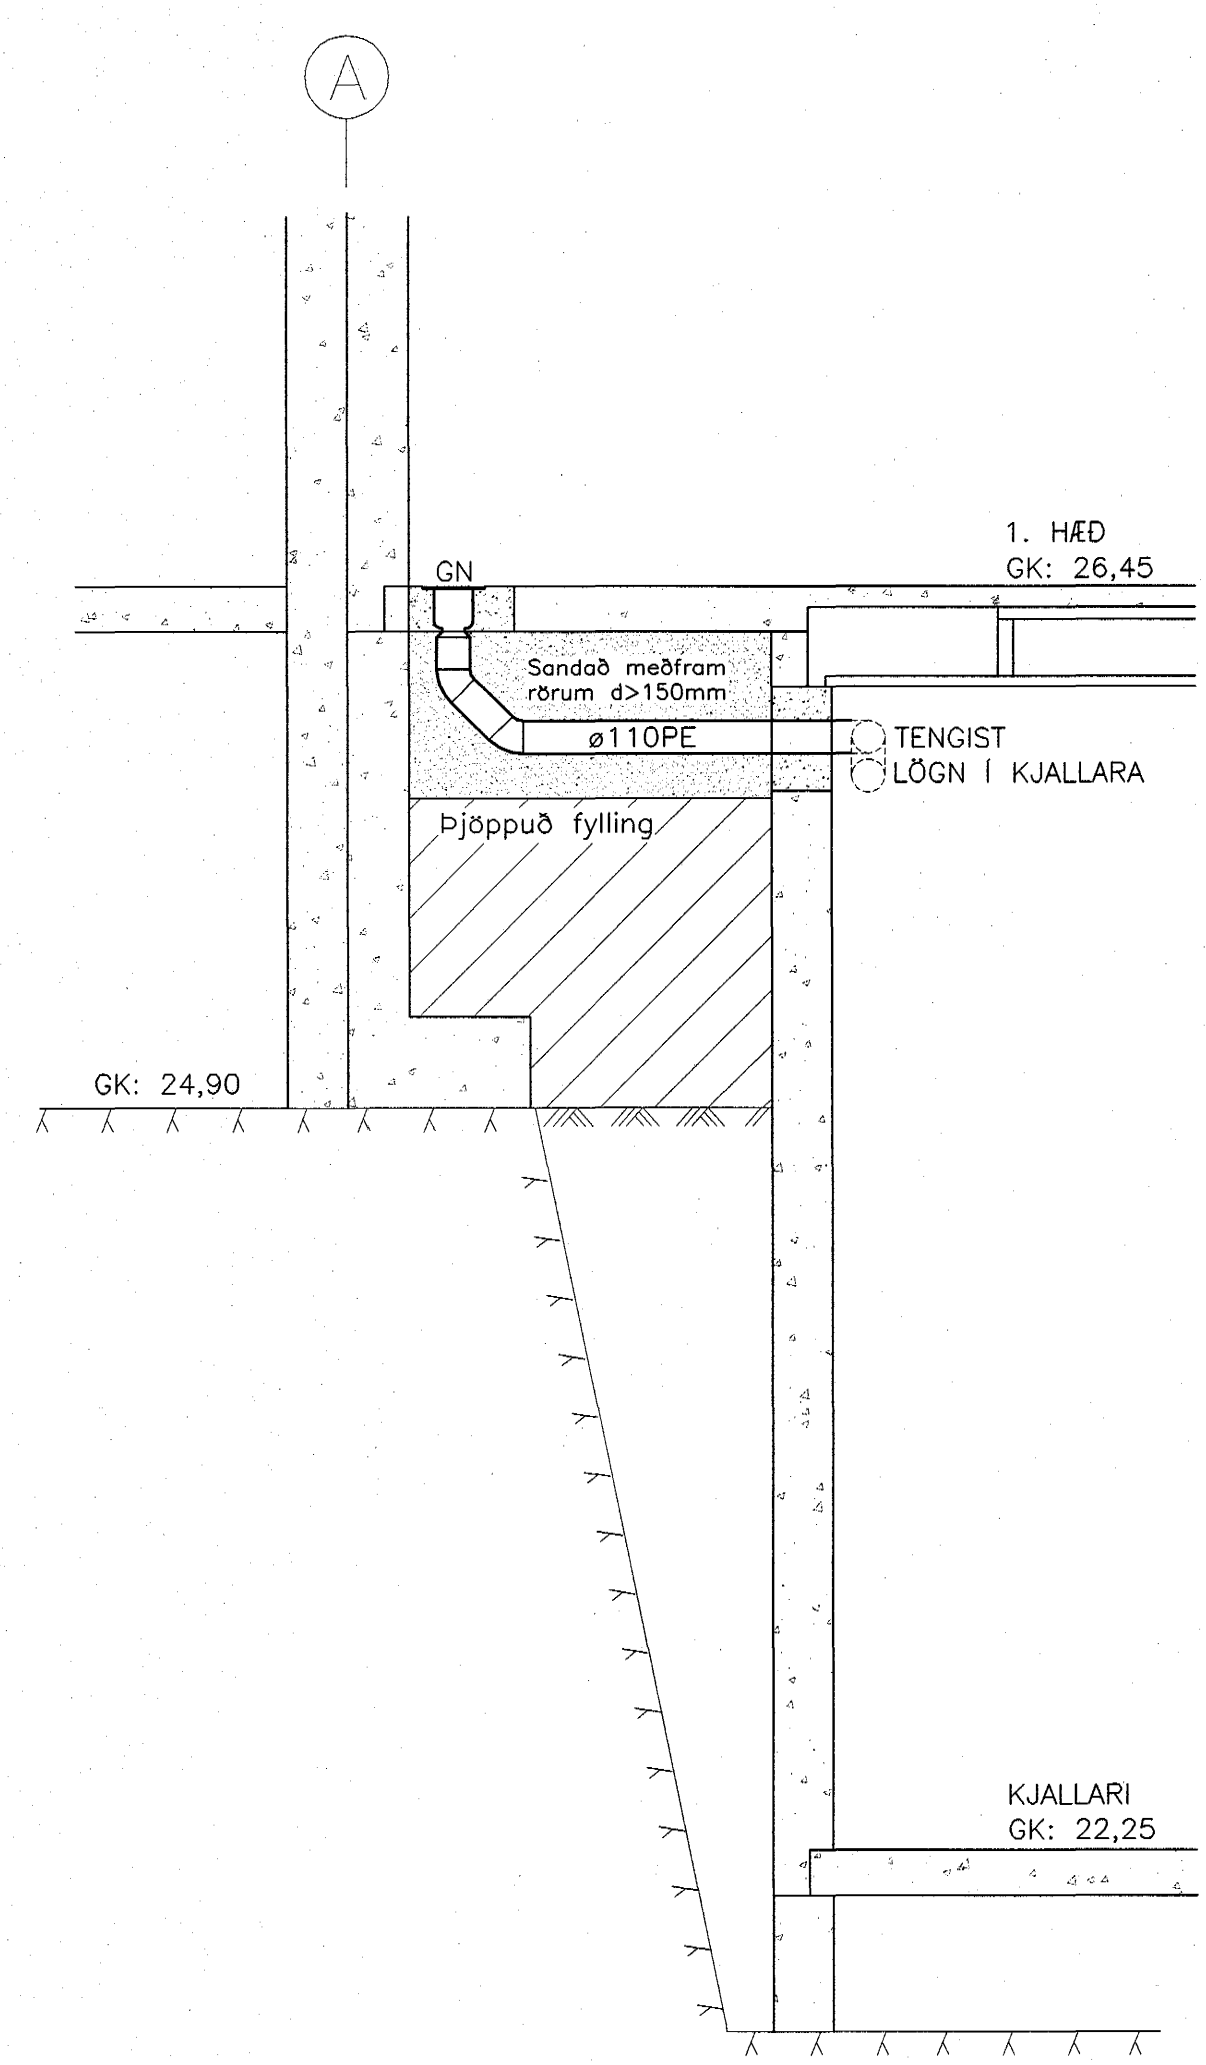


C Snið Mkv. 1: 25

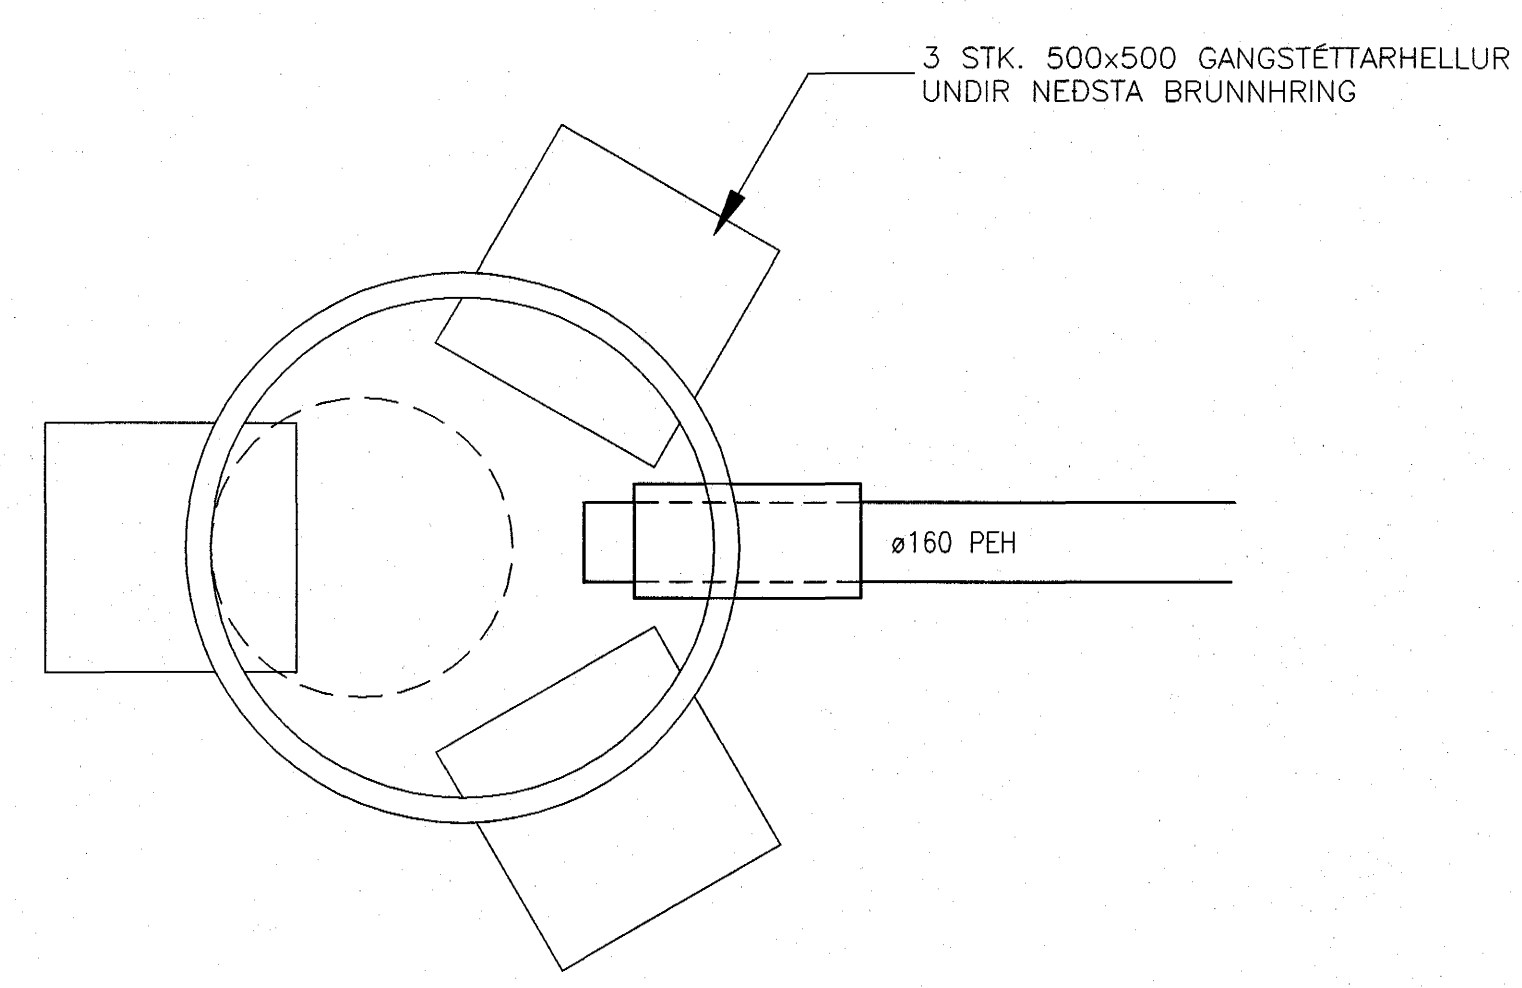

E Snið Mkv. 1: 15

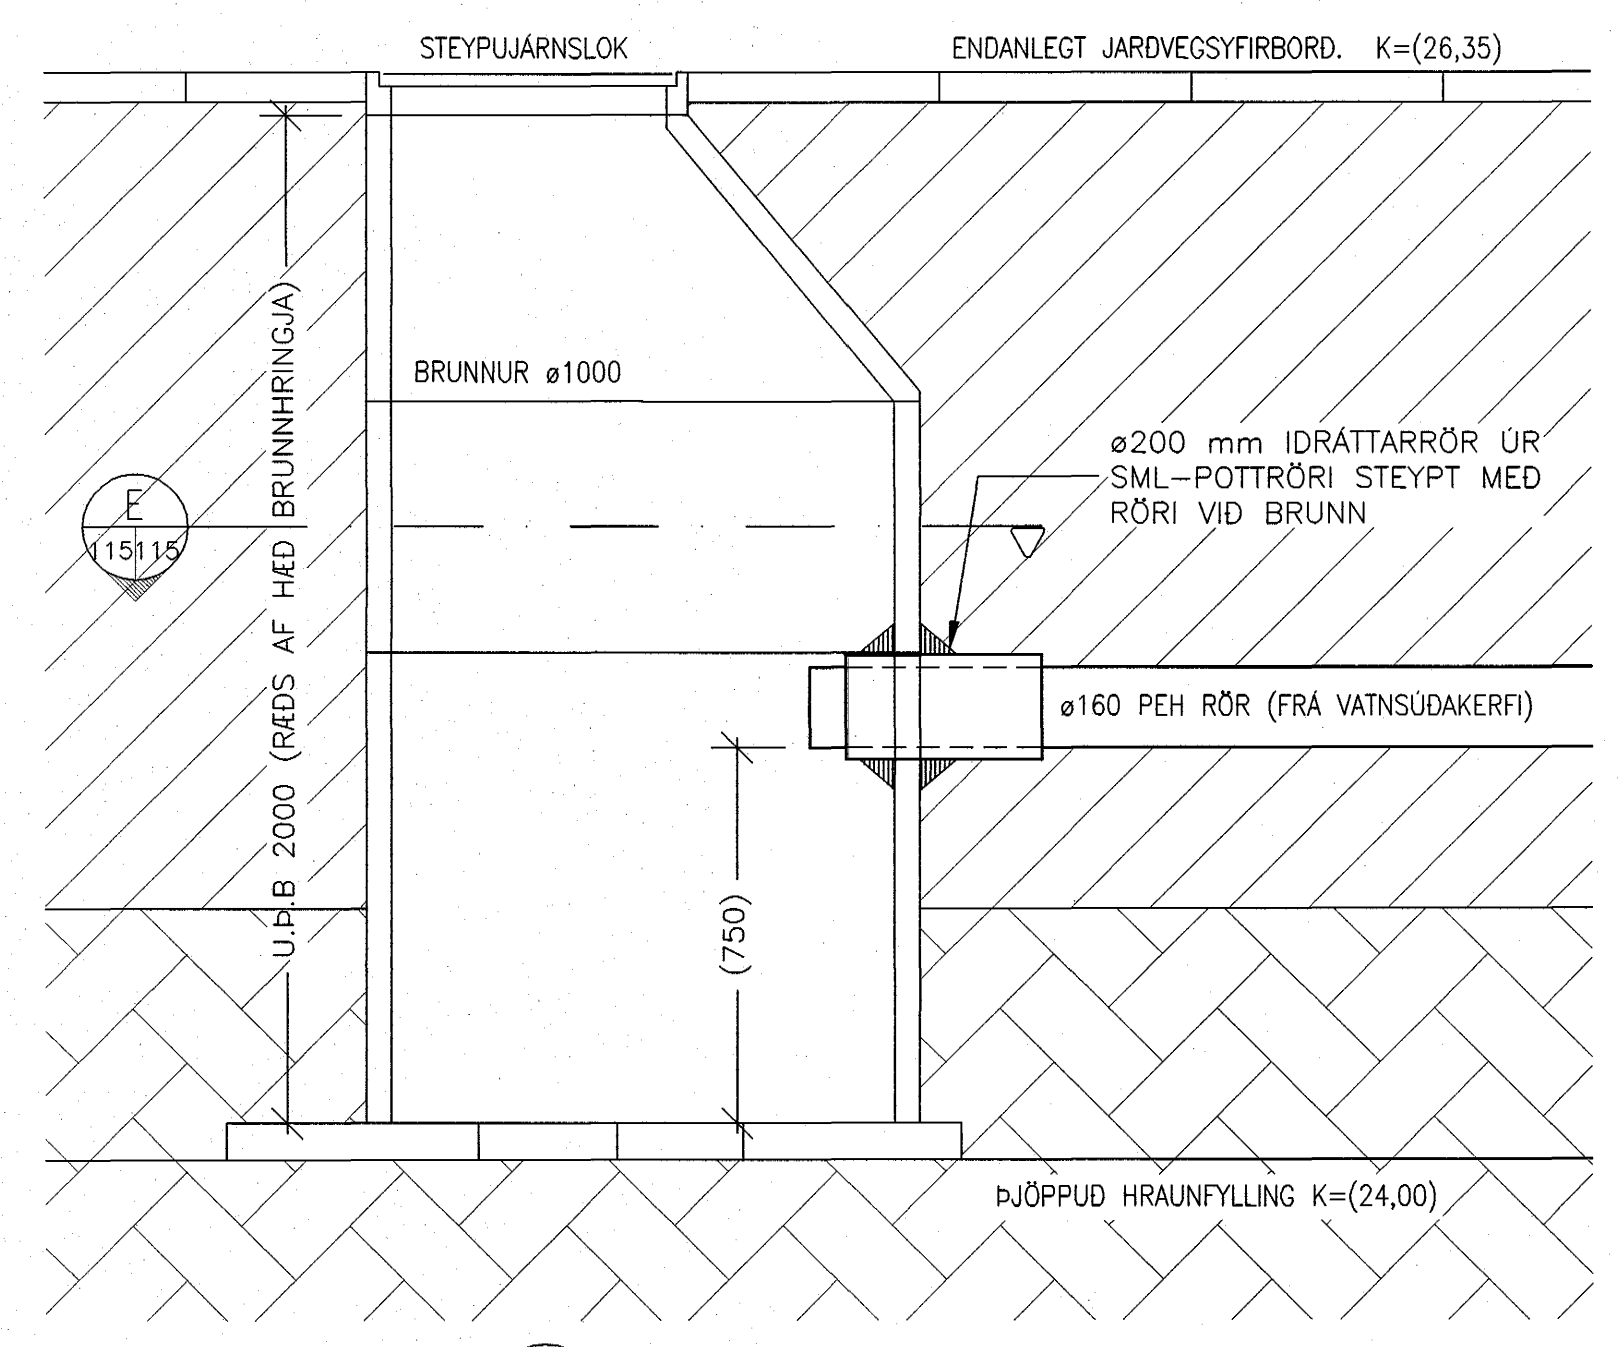


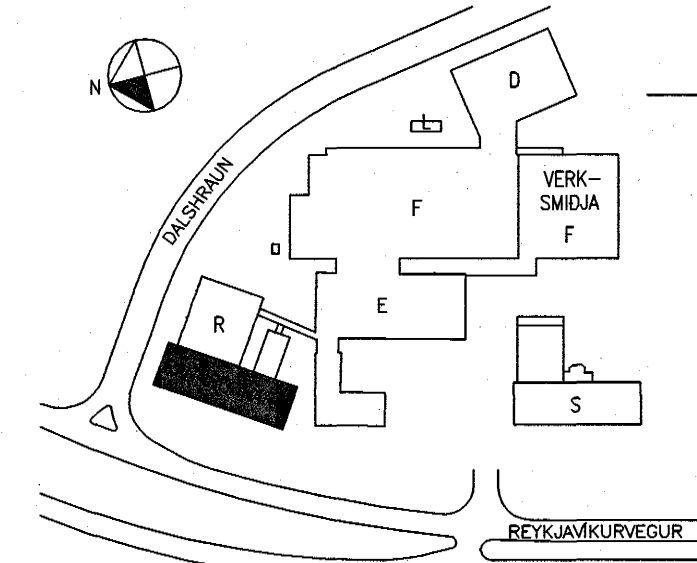

AFSTÖÐUMYND
Samþykkt þann 06 JAN. 2005
 Byggingafulltrúinn í Hafnarfirði
 Fh. Sigurbjartur Halldórsson

LYKILMYND
Samþykkt þann 06 JAN. 2005
 Byggingafulltrúinn í Hafnarfirði
 Fh. Sigurbjartur Halldórsson

A Breyting á sniði B		02.12.2004
Nr: Lýsing á breytingu		Daga
actavis hf - Hafnarfirði		
FRÆNNISLISKERFI SNID A, B, C, D OG E		
Verk nr.: 375	Teikning nr. F-115A	
Daga: 25.11.2004	Kvarði: 1:25/1:15	Öp
Skjalavé: 375-Frænnisliskerfi.dwg		Hönnuð: FSK/HBG
LAGNATÆKNI		Teiknað: HBG
Hönnuð og rísálfarastofa /FRV Hamraborg 12, 200 Kópavogur, Ísland Sími: +354-564 5252 fax: +354-564 5251 R@lagnotak.is http://www.lagnotak.is		Yfirfarir: x/x
Samp.: <i>Fredrik S. Jónsson</i>		
Kennitala: 300346-3409		