GRUNNMYND 2.HÆÐ 1:50

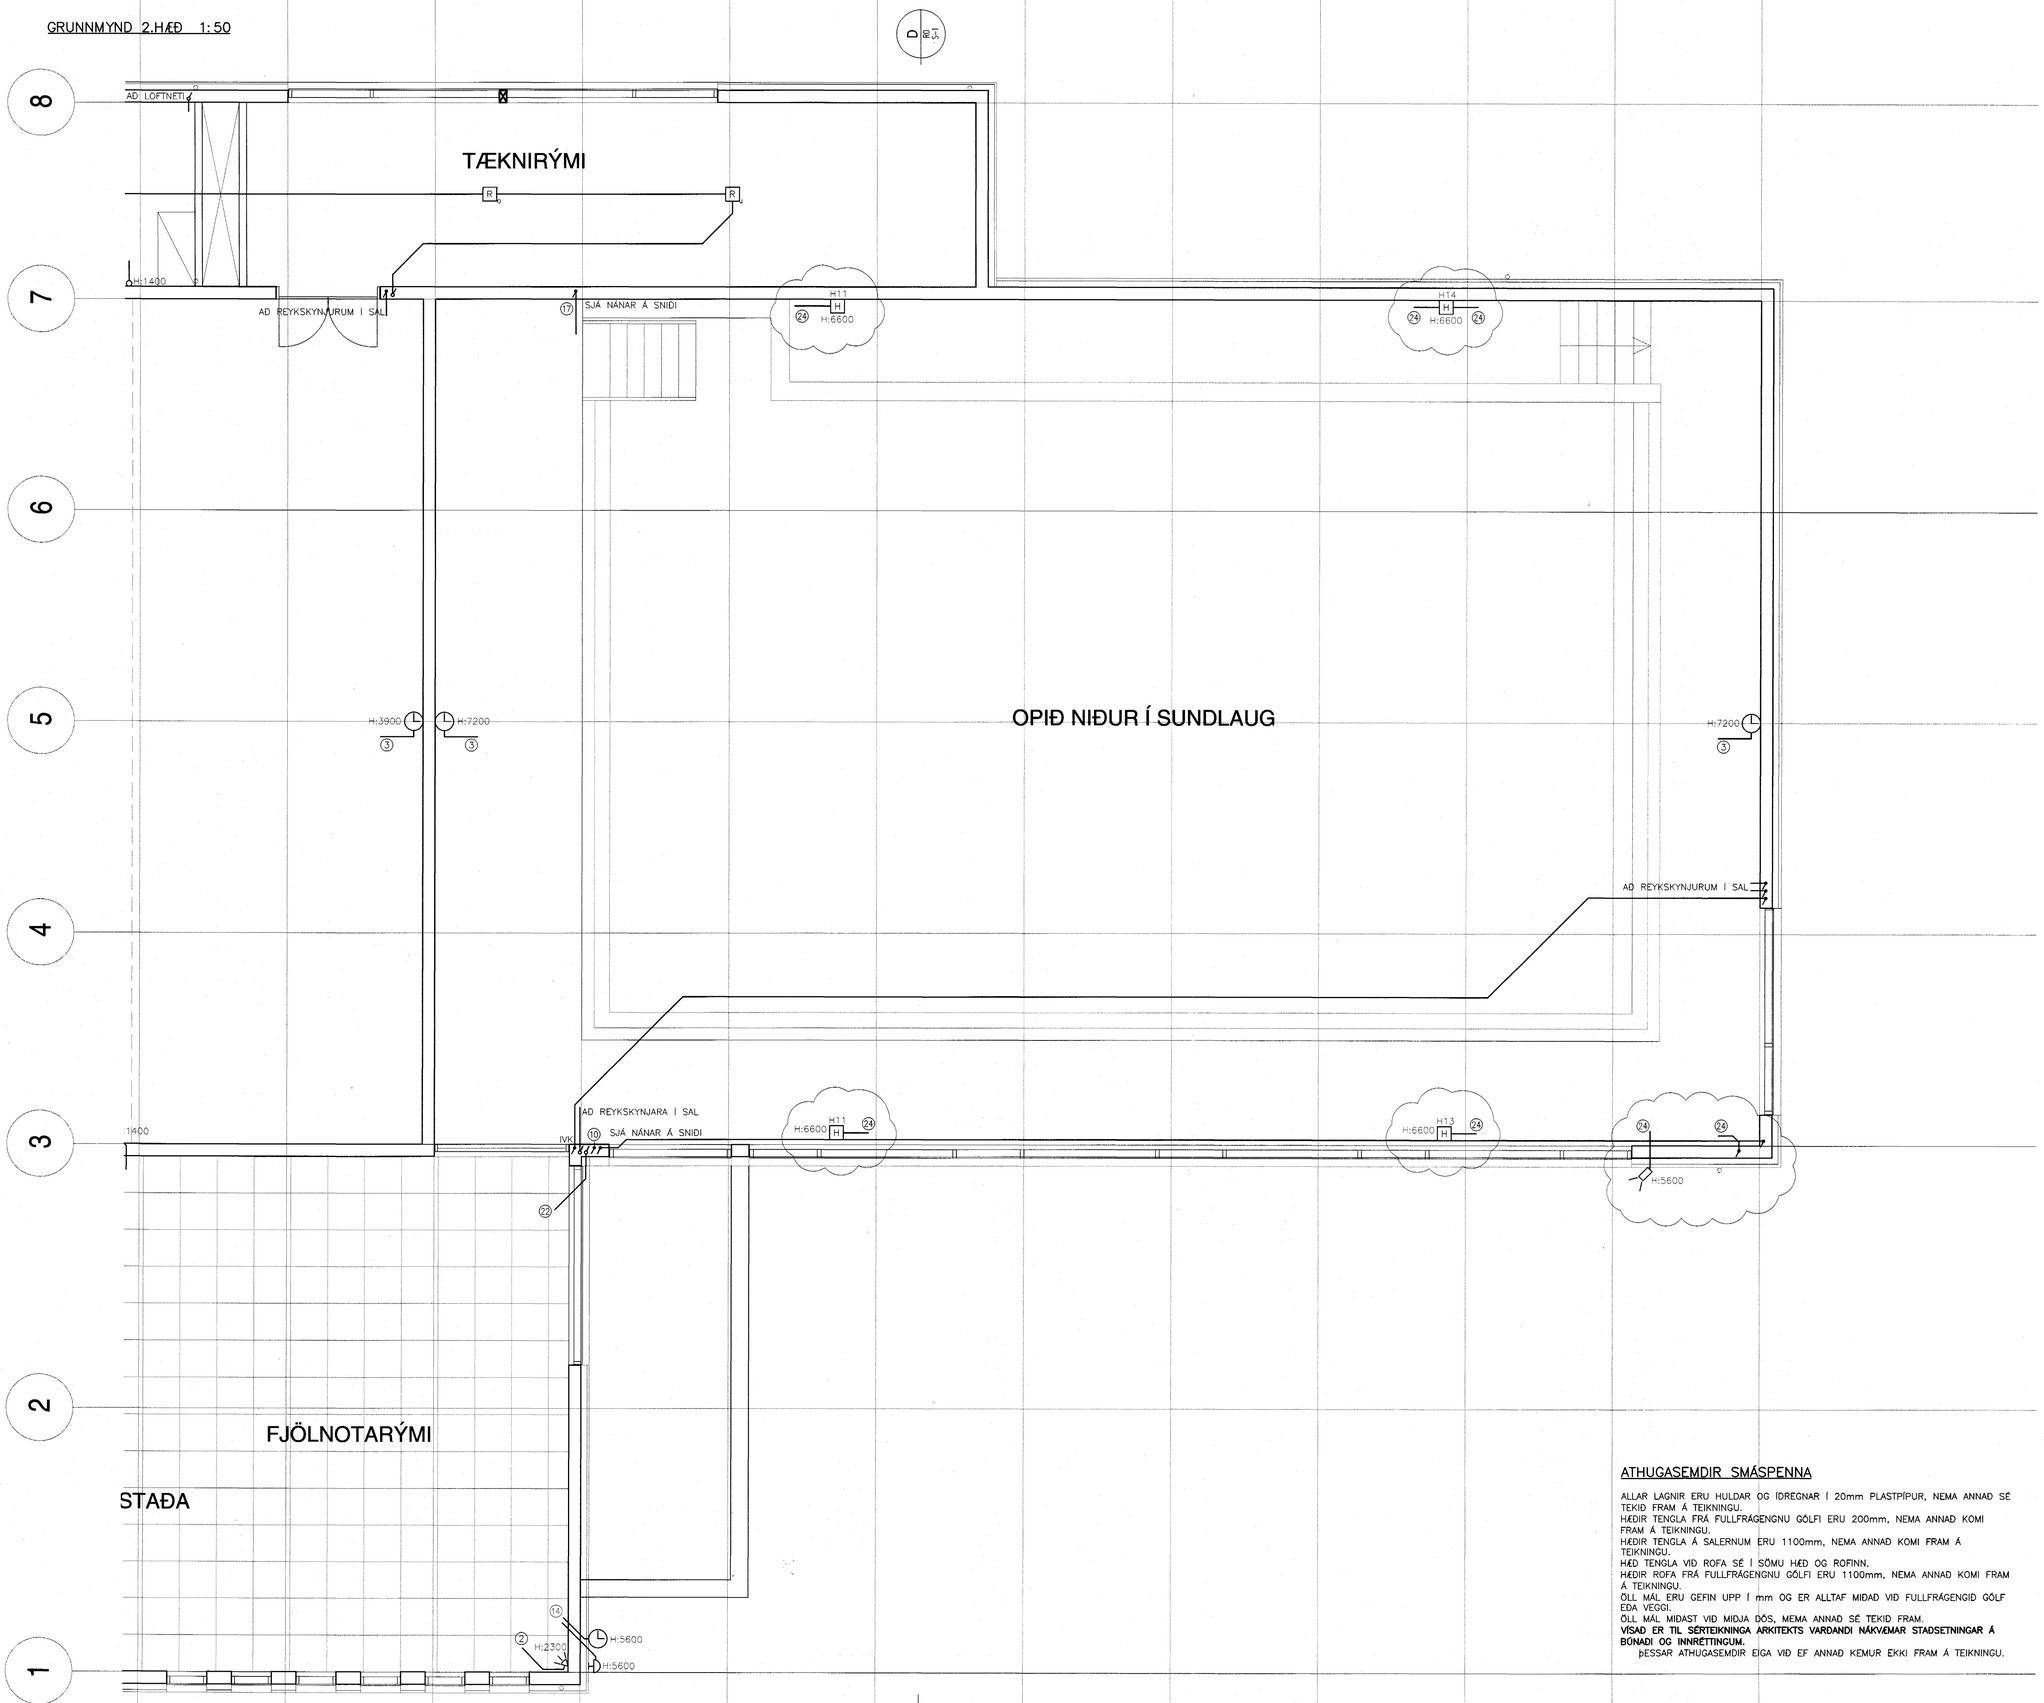

S:/2000/00258/f/Þróttahús/Rof/Fullnaðarhönnun/Gildar_teikn/B3-R3-ST2-1,2.dwg

SKÝRINGAR SMÁSPENNA

1. PLASTPÍPA FRÁ ROFADÓS OG ENDAR Í KLOSSA VIÐ NEÐRI BRÚN Á STEYPTRI PLÖTU (FYRIR OFAN NIÐURTEKIÐ LOFT)
2. PLASTPÍPA FRÁ VEGGLJÓSADÓS FYRIR HREYFISKYNJARA INNBROTAVIÐVÖRUNARKERFIS, ENDAR Í KLOSSA VIÐ NEÐRI BRÚN Á STEYPTRI PLÖTU OG EÐA NIÐURTEKNU LOFTI
3. PLASTPÍPA FRÁ VEGGLJÓSADÓS FYRIR KLUKKU, ENDAR Í KLOSSA 100mm FYRIR OFAN NEÐRI BRÚN STRENGSTIGA.
4. PLASTPÍPA FRÁ VEGGLJÓSADÓS FYRIR KLUKKU, ENDAR Í KLOSSA VIÐ NEÐRI BRÚN Á STEYPTRI PLÖTU (FYRIR OFAN NIÐURTEKIÐ LOFT)
5. PLASTPÍPA FRÁ ROFADÓS FYRIR STYRKSTILLI OG SKIPTIR VEGNA HLJÓÐKERFIS, ENDAR Í KLOSSA VIÐ NEÐRI BRÚN Á STEYPTRI PLÖTU (FYRIR OFAN NIÐURTEKIÐ LOFT)
6. PLASTPÍPA FRÁ VEGGLJÓSADÓS FYRIR TALNABORÐ INNBROTAVIÐVÖRUNARKERFIS, ENDAR Í KLOSSA VIÐ NEÐRI BRÚN Á STEYPTRI PLÖTU (FYRIR OFAN NIÐURTEKIÐ LOFT Í ANDDYRI)
7. PLASTPÍPA FRÁ VEGGLJÓSADÓS FYRIR SÍRENU INNBROTAVIÐVÖRUNARKERFIS, ENDAR Í KLOSSA VIÐ NEÐRI BRÚN Á STEYPTRI PLÖTU (FYRIR OFAN NIÐURTEKIÐ LOFT Í ANDDYRI)
8. 10X25mm PLASTPÍPUR Í STEYPTUM VEGG SEM ENDA Í KLOSSA FYRIR OFAN NIÐURTEKIÐ LOFT. FRÁ KLOSSA FRAMLENGJAST PÍPUR ÚT Á NIÐURTEKIÐ LOFT.
9. UNDIRSTÖÐ BRUNAVIÐVÖRNARKERFIS (UBVK), INNFELLD Í STEYPTAN VEGG. STÆRÐ Á UNDIRSTÖÐ ER HxBxD=165x253,5x50mm (FRÁ NOTIFIER, GERÐ IDR2A). STÆRÐ Á ÖRTAKI ER ÞVÍ HxBxD=180x270x60mm. HÆÐ UNDIR ÖRTAK ER 1500mm. TVÆR PLASTPÍPUR FRÁ ÚTSTÖÐ ENDA Í KLOSSA FYRIR OFAN NIÐURTEKIÐ LOFT Í AFGREIÐSLU/VAKTHERBERGI.
10. 10x25mm PLASTPÍPUR Í STEYPTUM VEGG Í SUNDLAUGARSAL SEM ENDA Í KLOSSA FYRIR OFAN NIÐURTEKIÐ LOFT. FRÁ KLOSSA FRAMLENGJAST PÍPUR ÚT Á NIÐURTEKIÐ LOFT. PLASTPÍPUR ENDA Í KLOSSA FYRIR OFAN NIÐURTEKIÐ LOFT Á 1.HÆÐ Í VAKTHERBERGI.
11. PLASTPÍPA FRÁ ROFADÓS FYRIR TVÖFALDAN RJ-45 FJARSKIPTALAGNATENGIL. ENDAR Í KLOSSA VIÐ NEÐRI BRÚN Á STEYPTRI PLÖTU (FYRIR OFAN NIÐURTEKIÐ LOFT)
12. PLASTPÍPA FRÁ VEGGLJÓSADÓS FYRIR EFTIRLITSMYNDAVÉL MYNDAVÉLAEFTIRLITSKERFIS, ENDAR Í KLOSSA VIÐ NEÐRI BRÚN Á STEYPTRI PLÖTU (FYRIR OFAN NIÐURTEKIÐ LOFT Í ANDDYRI)
13. PLASTPÍPA FRÁ VEGGLJÓSADÓS FYRIR SKÓLABJÖLLU OG SKÓLAKLUKKU, ENDAR Í KLOSSA VIÐ NEÐRI BRÚN Á STEYPTRI PLÖTU (FYRIR OFAN NIÐURTEKIÐ LOFT Í ANDDYRI)
14. VEGGLJÓSADÓSIR FYRIR ÚTIBJÖLLU OG ÚTIKLUKKU FYRIR SKÓLABJÖLLU- OG KLUKKUKERFIÐ. PLASTPÍPUR ENDA Í KLOSSA FYRIR OFAN NIÐURTEKIÐ LOFT
15. PLASTPÍPA FRÁ ROFADÓS FYRIR NEYÐARROFA, TENGIST INNBROTAVIÐVÖRUNARKERFINU. ENDAR Í KLOSSA VIÐ NEÐRI BRÚN Á STEYPTRI PLÖTU (FYRIR OFAN NIÐURTEKIÐ LOFT Í ÁHALDAGEYMSLU)
16. PLASTPÍPA FRÁ ROFADÓS FYRIR NEYÐARROFA, TENGIST INNBROTAVIÐVÖRUNAR-KERFINU.
17. 5x25mm PLASTPÍPUR Í STEYPTUM VEGG Í SUNDLAUGARSAL SEM ENDA Í KLOSSA FYRIR OFAN NIÐURTEKIÐ LOFT. FRÁ KLOSSA FRAMLENGJAST PÍPUR ÚT Á NIÐURTEKIÐ LOFT Í ÁHALDAGEYMSLU OG Í SUNDLAUGARSAL.
18. ROFADÓSIR FYRIR HLJÓÐKERFI, PÍPUR ENDA Í KLOSSA FYFIR OFAN NIÐURTEKIÐ LOFT
19. LOFTNET FYRIR HLJÓÐKERFI, ENDAR Í KLOSSA FYRIR OFAN NIÐURTEKIÐ LOFT Í ÁHALDAGEYMSLU.
20. ROFADÓS FYRIR HÁTALARA. PÍPA BEYGIST ÚT Á NIÐURTEKIÐ LOFT Í SAL.
21. ROFADÓS FYRIR HÁTALARA. PÍPUR (2x) BEYGJAST ÚT Á NIÐURTEKIÐ LOFT Í SAL.
22. PLASTPÍPUR ENDA Í PLASTKLOSSA FYRIR OFAN NIÐURTEKIÐ LOFT (HOLPLATA).
23. PLASTPÍPUR ENDA FYRIR NEÐAN HOLPLÖTU (FYRIR OFAN NIÐURTEKIÐ LOFT).
24. PLASTPÍPA FRÁ VEGGLJÓSADÓS, ENDAR Í KLOSSA 100mm OFAN VIÐ NEÐRI BRÚN Á STRENGSTIGA.

SC 071010 · 50669

BR.	DAGS.	BREYTING	REIKN.	TEIKN.
A	07.12.04	HÁTALARAR Í SUNDLAUGASAL	JJ	LL

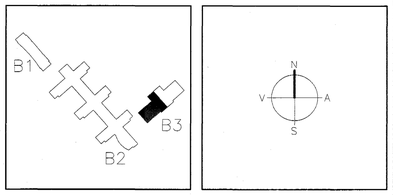

ARKITEKTAR
BERGSTAÐASTRÆTI 10, RVK.
sími:551-1460, netfang:arkitekt@lsholf.is
FINNUR BJÖRGVINSSON
HILMAR ÞÓR BJÖRNSSON
SIGRÍÐUR ÓLAFSDÓTTIR

LANDMÓTUN
EINAR E. SÆMUNDSEN
INGIBJÖRG KRISTJÁNSDÓTTIR
MARGRÉT SIGURÐARDÓTTIR
NÝBÝLAVEGUR 6 - 200 KÓPAVOGUR - SÍMI: 585-1800 - FAX: 585-1801 - NETFANG: landmotun@landmotun.is

VSÓ RÁÐGJÖF
BORGARTÚN 20, 105 REYKJAVÍK, SÍMI 585-9000, SÍMBRÉF 585-9010, NETFANG vso@vso.is


ATHUGASEMDIR SMÁSPENNA

ALLAR LAGNIR ERU HULDAR OG ÍDREGNAR Í 20mm PLASTPÍPUR, NEMA ANNAÐ SÉ TEKIÐ FRAM Á TEIKNINGU.
HÆÐIR TENGLA FRÁ FULLFRÁGENGNU GÓLFI ERU 200mm, NEMA ANNAÐ KOMI FRAM Á TEIKNINGU.
HÆÐIR TENGLA Á SALERNUM ERU 1100mm, NEMA ANNAÐ KOMI FRAM Á TEIKNINGU.
HÆÐ TENGLA VIÐ ROFA SÉ Í SÖMU HÆÐ OG ROFINN.
HÆÐIR ROFA FRÁ FULLFRÁGENGNU GÓLFI ERU 1100mm, NEMA ANNAÐ KOMI FRAM Á TEIKNINGU.
ÖLL MÁL ERU GEFIN UPP Í mm OG ER ALLTAF MIÐAÐ VIÐ FULLFRÁGENGIÐ GÓLF EÐA VEGGI.
ÖLL MÁL MIÐAST VIÐ MIÐJA ÓÓS, NEMA ANNAÐ SÉ TEKIÐ FRAM.
VÍSAÐ ER TIL SÉRTEIKNINGA ARKITEKTS VARÐANDI NÁKVÆMAR STAÐSETNINGAR Á BÚNAÐI OG INNRÉTTINGUM.
ÞESSAR ATHUGASEMDIR EIGA VIÐ EF ANNAÐ KEMUR EKKI FRAM Á TEIKNINGU.

SÓLVANGSVEGUR 4
LÆKJARSKÓLI - ÍÞRÓTTAHÚSNÆÐI

RAFORKUVIRKI
SMÁSPENNA Í STEYPU
GRUNNMYND 2. HÆÐ

HANNAÐ/TEIKN.	JJ/LL
ATH.	EÞ
SAMÞYKKT	
KT.	Símon Unndórsson 110856-7769
REYKJAVÍK	22.09.2004
KVARÐI	1:50
VERKNR.	00258
TEIKN. NR.	B3-R3-ST2-2
BR.	A