GRUNNMYND 1:100

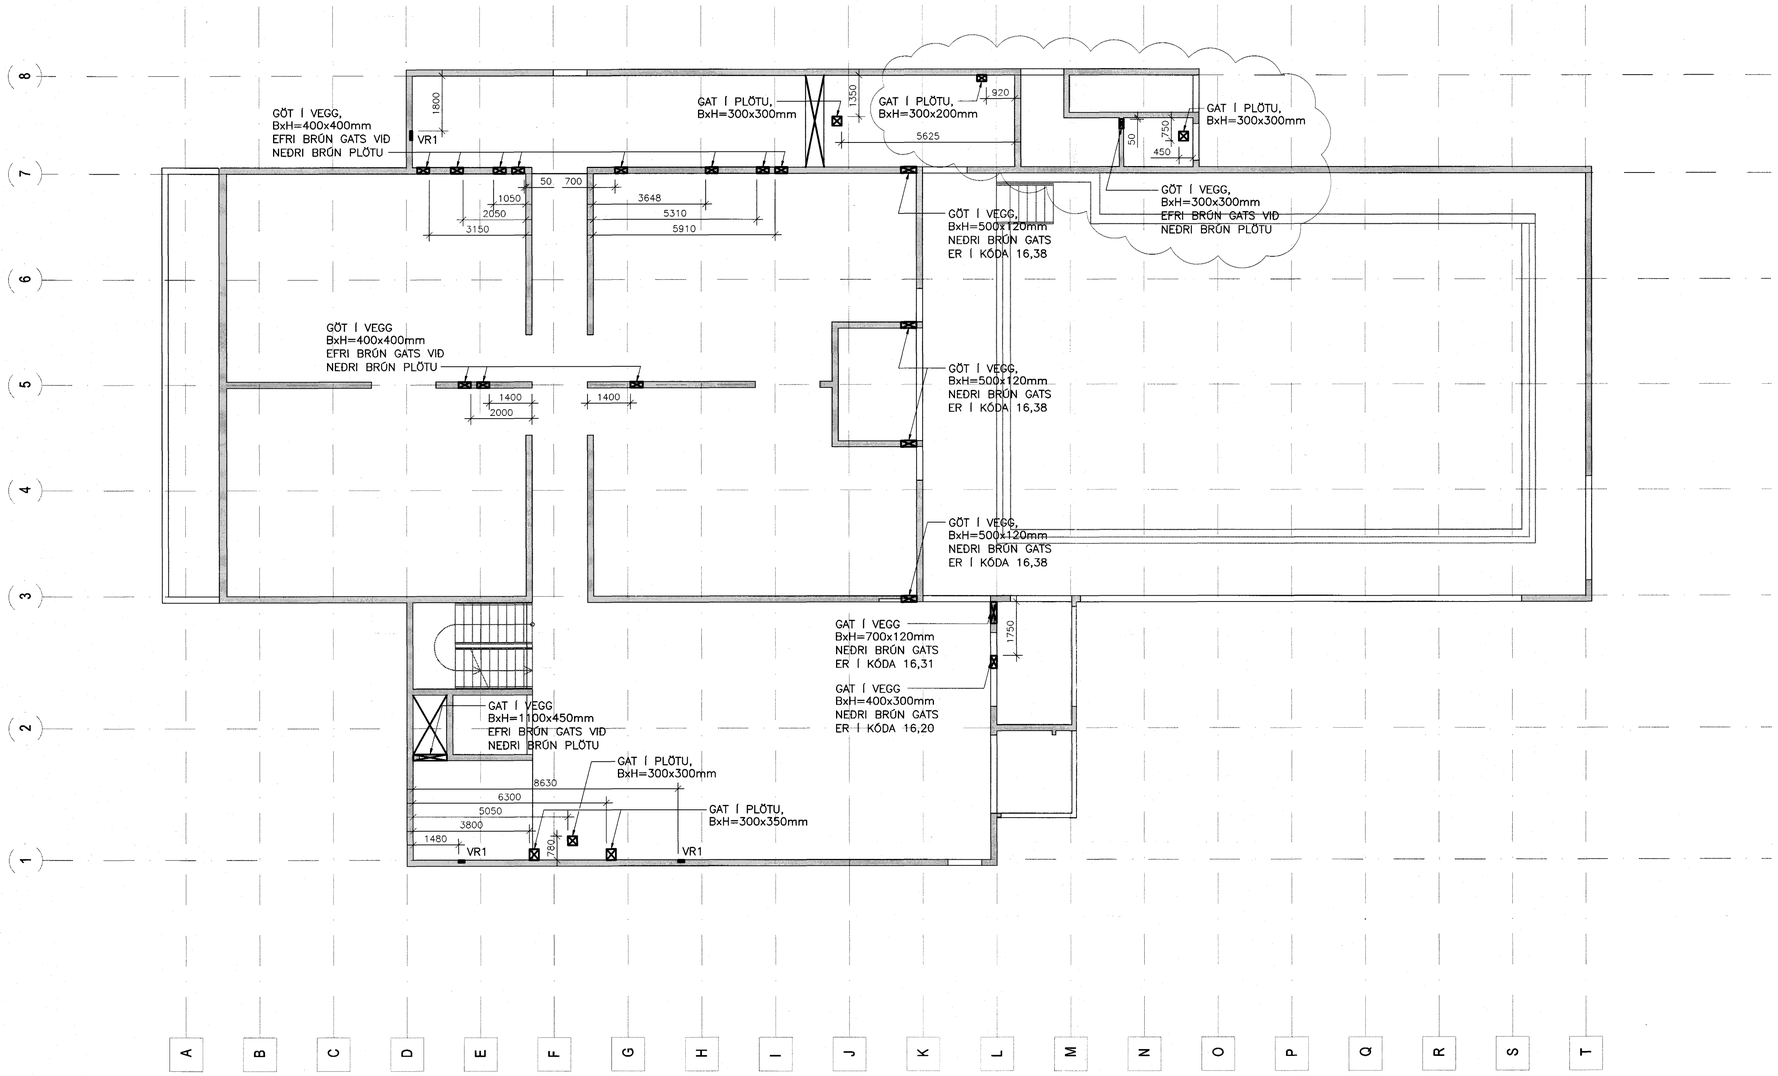

SM1 VEGGRAUF 1:20

VR1

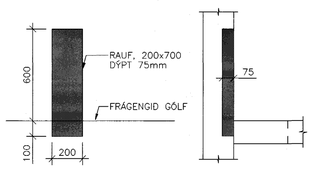

S:\2000\00258\f\Íþróttahús\Lagn\Fullnaðarhönnun\Glidar_teikn/B3-L7-GS1-1.dwg

SKÝRINGAR

- GAT Í PLÖTU
- GAT Í VEGG
- RAUF Í VEGG

RAUFAR VEGNA LAGNA

VR1 200X75 VEGGRAUF FYRIR GEGNUMRENNSLI FRÁ HANDLAUG. SJÁ SÉRMYND 1.

VR2 300X75 VEGGRAUF FYRIR LAGNIR OG GEGNUMRENNSLI FRÁ HANDLAUG. SJÁ SÉRMYND 2.

TILVÍSANIR:

ALMENNAR SKÝRINGAR . . . . . SJÁ BL. NR. A-1

SÓ 071070 - 5069

BR.	DAGS.	BREYTING	REIKN.	TEIKN.
A	04.11.'04	GÖTUM BETT VIÐ	ÓAG	ÓAG

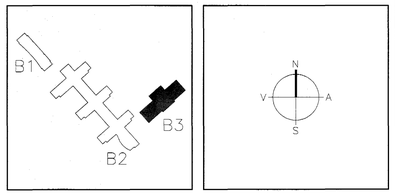

ARKITEKTAR
BERGSTAÐASTRÆTI 10, RVK.
sími:551-1460, netfang:arkitekt@ishoif.is
FINNUR BJÖRGVINSSON
HILMAR ÞÓR BJÖRNSSON
SIGRÍÐUR ÓLAFSDÓTTIR

LANDMÓTUN
EINAR E. SÆMUNDSEN
INGIBJÖRG KRISTJÁNSDÓTTIR
MARGRÉT SIGURÐARDÓTTIR
NYBÝLAVEGUR 6 - 200 KÓPAVOGUR - SÍMI: 554 5300 - NETFANG: [illegible]

VSÓ RÁÐGJÖF
BORGARTÚNI 20, 105 REYKJAVÍK, SÍMI 585-9000, SÍMBRÉF 585-9010, NETFANG vso@vso.is

Samþykkt þann 08 DES. 2004
Byggingafulltrúinn í Hafnarfirði
F.h. Sigurðjartur Halldórsson

SÓLVANGSVEGUR 4
LÆKJARSKÓLI - ÍÞRÓTTAHÚSNÆÐI

GATAPLAN
PLATA YFIR 1. HÆÐ
VEGGIR Á 1. HÆÐ

HANNAÐ/TEIKN. ÓAG/ÓAG
ATH.
SAMÞYKKT
KT. 130657-4439

KVARÐI 1:100, 20 REYKJAVÍK 17.09.2004

VERKNR. 00258 TEIKN. NR. B3-L7-GS1-1 BR. A