

ATH!
Stærð og nákvæm staðsetning á götum fyrir frárennslið, neyslutvæms- og hitalagnir skal ákvarða í samræmi við eiganda og plápara.

Gólfhiti bað SL 5:
Rör í gólfhitalögn skulu vera P-Pex rör með súrefniskápu Ø16 c/c 150. Hann er affallilð frá ofni og skal tengja hann þannig að hægt sé að opna og loka fyrir hann á aðgengilegan hátt.

SL 4 sjá L-05


GRUNNMYND 2.HÆÐAR

OFNATAFLA $\Delta T = 40^\circ C$

RÝMI	Nr. ofns	Útreiknuð varmaþörf [W]	Mesta ofnhæð	Mesta ofnlengd	Valinn ofn Afköst [W]	Lokar	Athugasemd
Valdir ofnar eru VOR-YL							
Bilgeymsla	101	3.058 W	600C	2200	3.085 W	Retúr	
Þvottahús	102	728 W	600C	600	841 W	Túr	
Geymsla		52 W					
Eldhús/gangur	SL1	1.464 W	Lengd 65 lm		1.235 W		Thermostat
Stofa/borðstofa	SL2	3.370 W	Lengd 80 lm		1.520 W	Túr	Thermostat
Stofa/borðstofa	103		300C	800	643 W	Túr	
Stofa/borðstofa	SL3		Lengd 85 lm		1.615 W	Túr	Thermostat
Skáli	104	1.231 W	600B	1200	1.240 W	Túr	
Herbergi A	105	1.157 W	600B	1200	1.240 W	Túr	
Herbergi B	106	1.459 W	600B	1400	1.446 W	Túr	
VS	107	398 W	600B	400	413 W	Retúr	
Anddyri	108	631 W	600B	600	616 W	Retúr	
Gangur		75 W					
Herbergi C	201	1.406 W	600C	1000	1.402 W	Túr	
Tv/hol/gangur	202	2.479 W	700A	1100	914 W	Túr	
Tv/hol/gangur	SL4		Lengd 105 lm		1.995 W		Thermostat
Baðherbergi	203	736 W	1160	500	450 W	Retúr	Handklæðaofn
Baðherbergi	SL5		Lengd 25 lm		250 W		Retúr ofn
Hjónaherbergi	204	1.809 W	600C	1400	1.964 W	Túr	
Stigi		950 W					
Varmaþörf alls:		21.002 W	Valið alls:		20.869 W		

SNIÐ Í GÓLF

MKV.1:5

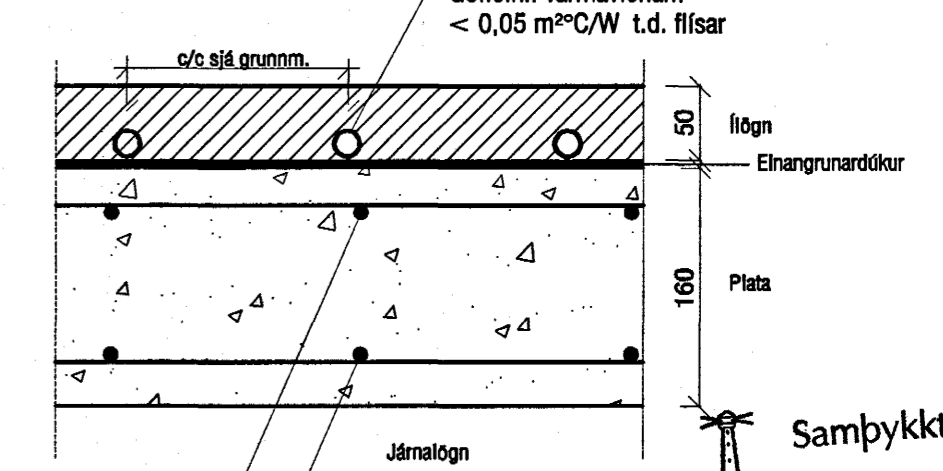

Samþykkt þann
08. DES. 2004

Byggingafultrúinn í Hafnarfirði
F.h. Sigurbjartur Halldórsson

BR 1: Ofn í gangi og ofn á stigapalli detta út, í staðinn kemur gólfhiti.

VEKTOR -hönnun og ráðgjöf - Nýbýlavegi 6, 200 Kópavogi.		Sigurbur Harsteinsdóttir bygginga- og rafteknískur tlf: 090850-7740 sími: 554-6950 fax: 554-6988	
L-06	GÓLFHITI Í HOL	BR 1	05.04.04
Telkn. nr.	Prófan á teikningu	Br.	Dags.
Samþykkt	<i>[Signature]</i>		
Hafnarfirði		Hafnarfirði	
Dagsetning		Málkvæði	
13.11.02	A-02-09-22	1:50	L-06

BLÓMVELLIR 4, HAFNARFIRÐI
HITALAGNIR - HITATAFLA
GRUNNMYND 2 HÆÐ