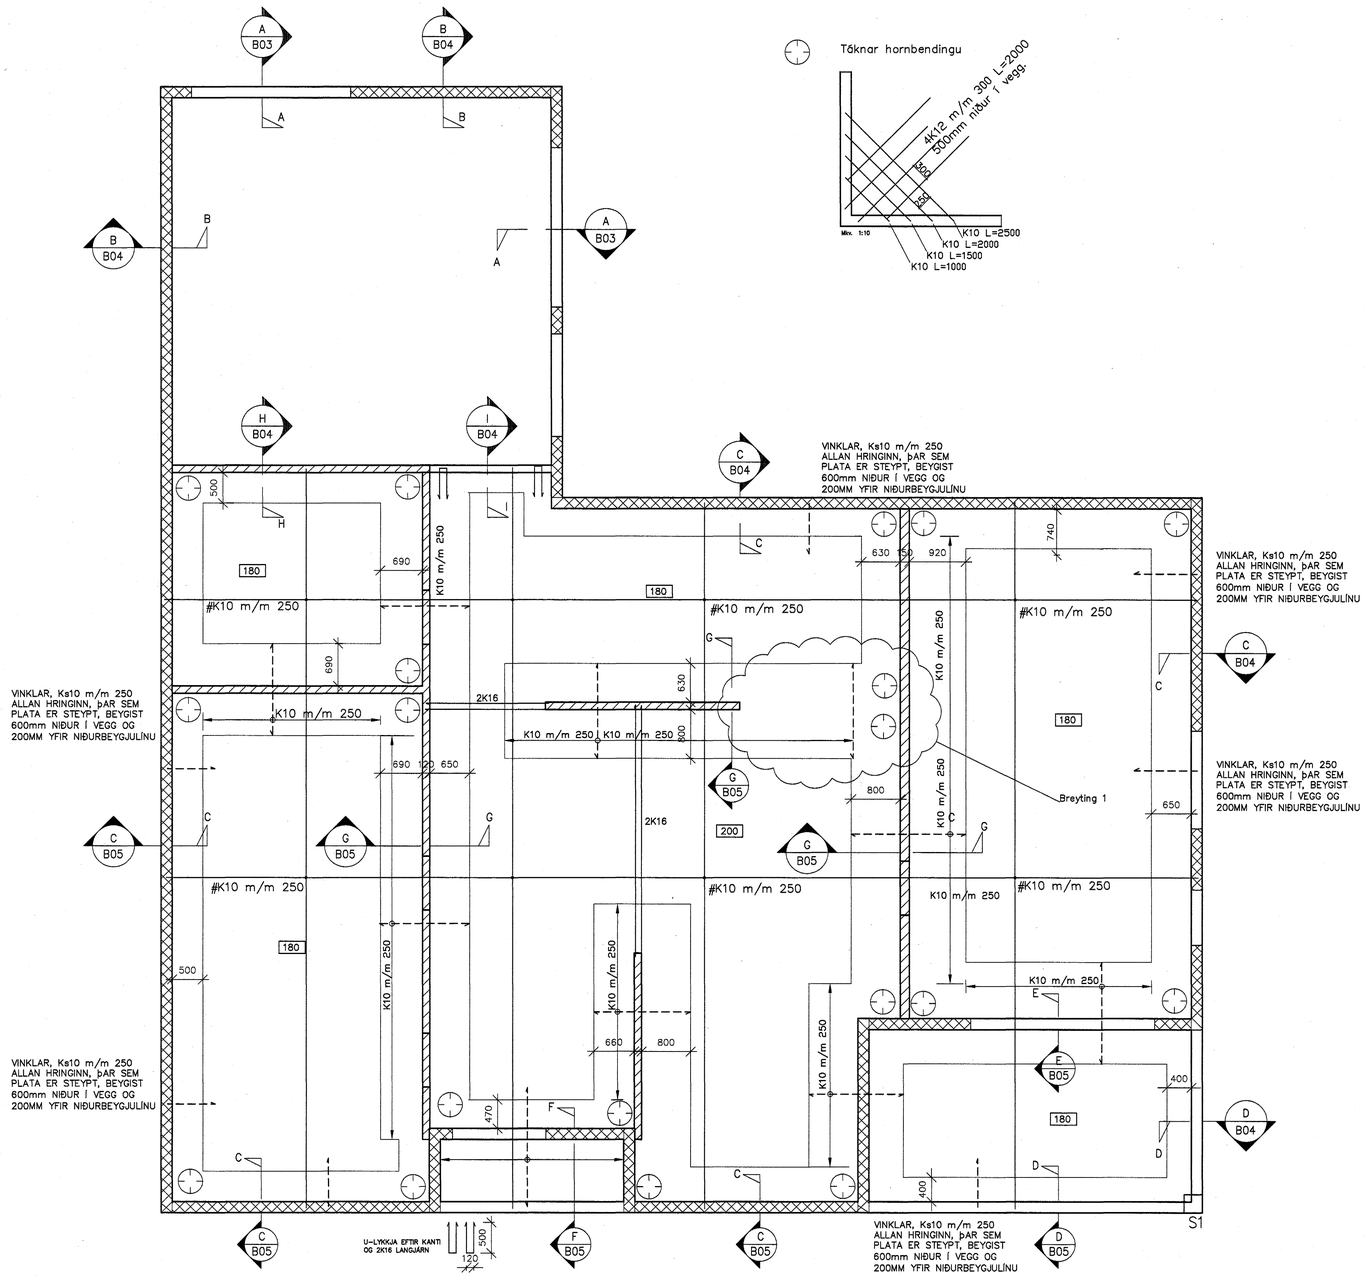

JÁRNABINDING Í YTRI BRÚN, #K10 m/m 250

JÁRNABINDING Í MIÐJUM VEGG, #K10 m/m 250.

GRUNNMYND 1:50

SKÝRINGAR

Í alla útveggi skal setja einfalda grind #K10 m/m 250. Járnagrind í útveggjum skal haldið í 30 mm fjarlægð frá útbrún með Þar til gerðum fjarlægðarklossum.

Járnagrind í innveggi skal vera einföld #K10 m/m 250.

Hornbending, 3K12 vinklar, L=2300mm, nái 1000mm niður í ytri brún í vegg og 1200mm inn í efri brún á plötu. Í neðri brún Þvert á efri járn komi 4K10 m/m 250, lengd L=1000, L=1500 L=2000, L=2500.

Þvert á burðarjárn í efri brún komi K10 m/m 400 mm ef annað er ekki sýnt á teikningu.

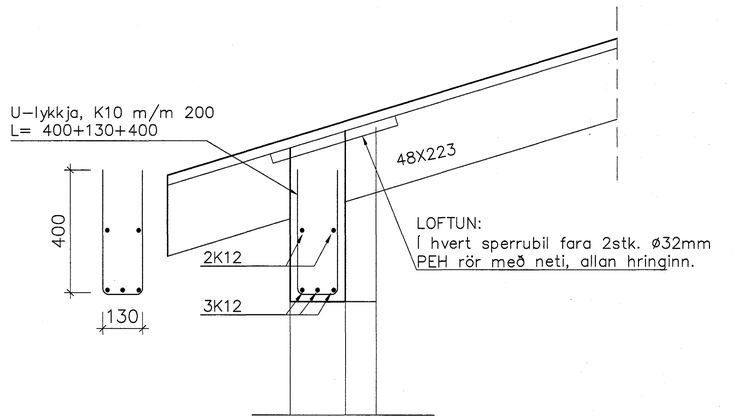

A / B03 Snið í bita yfir gluggum.
Mkv. 1:10

Samþykkt þann
01 DES. 2004
Byggingafulltrúinn í Hafnarfirði
F.h. Sigurbjartur Halldórsson

Dags.	Breytingar	Nr.	Nafn
23.11.2004	Hurðargat stækkað, nær að loftl og breidd á gati verður 2800 mm.	1.	FÓ

meter Verkfræðistofa ehf
Skútuvogi 6 - 2. hæð
104 Reykjavík
Sími: 5678922
Gsm: 8940059
meter@meter.is
www.meter.is

FURUVELLIR 33, 221 Hafnarfjörður

PLATA, SNIÐ A OG SKÝRINGAR

ÁRITUN SAMRÆMINGARHÖNNUÐAR:
Friðrik Friðriksson 2112564519

TÖLVUSKRÁ	HANNAÐ	TEIKNAÐ	YFIRFARIÐ	ÚTGÁFA
126-221-FURUVELLIR 33	FÓ	FÓ	FÓ	1
SAMÞYKKT Björgvin Víglundsson 0405462009	TEIKNING NR. 126-221-B3		MKV. 1:50/1:10	BLAÐ NR. B-03
Friðrik Ólafsson 2303592459	DAGS. 23.11.2004		VERK NR. 126	