

þar sem þessir vinklar eru sýndir skal benda sem hér segir:  
 K10 600+600=1200 cc/150  
 Stungló niður í ytri brún veggja og beygt inn í efri brún plötu.  
 Eða veggjábending beygð inn í efri brún plötu.

Járnabiti í plötu.  
 Langjárn 7stk. K10 lengd=3500mm.  
 Utanmál lykkju=500+150+500=1150mm  
 cc150mm

Járn í ytri brún veggjar: K10 #250 lóðrétt og lárétt.  
 Járn í innri brún veggjar: K10 #250 lóðrétt og lárétt.  
 Steypuhula við innri brún veggjar: 10mm.  
 Steypuhula í ytri brún veggjar: 30mm.

Járn í ytri brún veggjar: K10 #250 lóðrétt og lárétt.  
 Járn í innri brún veggjar: K10 #250 lóðrétt og lárétt.  
 Steypuhula við innri brún veggjar: 10mm.  
 Steypuhula í ytri brún veggjar: 30mm.

150mm fyrir hitaveitu, dýpl sankvent fyrirnelun hitaveitu.  
 75mm fyrir kalt vatn, dýpl sankvent fyrirnelun vatnsveitu.  
 Frágangur skal vera sankvent fyrirnelun veitustofnana.

Ídráttarrör, botnkóti í rör:  
 K. 16,54m  
 50mm fyrir rafmagn.  
 50mm fyrir síma.  
 50mm fyrir fjarskiptalagnir.

Járn í ytri brún veggjar: K10 #250 lóðrétt og lárétt.  
 Járn í innri brún veggjar: K10 #250 lóðrétt og lárétt.  
 Steypuhula við innri brún veggjar: 10mm.  
 Steypuhula í ytri brún veggjar: 30mm.

Járn í ytri brún veggjar: K10 #250 lóðrétt og lárétt.  
 Járn í innri brún veggjar: K10 #250 lóðrétt og lárétt.  
 Steypuhula við innri brún veggjar: 10mm.  
 Steypuhula í ytri brún veggjar: 30mm.



stokkur:  
 150x150x180  
 BxLxH

EV-UV


Járn í ytri brún veggjar: K10 #250 lóðrétt og lárétt.  
 Steypuhula í ytri brún veggjar: 30mm.

Grunnmynd steyptra veggja.

Veggþykkt steyptra útveggja er 180mm.  
 Veggþykkt steyptra innveggja er 150mm.  
 Staðsetning veggja, stiga, glugga og hurða sjá aðalteikningu.  
 Sjá teikningar: B-1, B-3, B-4, B-5, S-1.  
 Sjá ennfremur lagnateikningar.  
 Steinsteypa í vegg og plötu er C-25.  
 K10 er kambstál KS40 með skriðmörk 4000N/mm<sup>2</sup>.

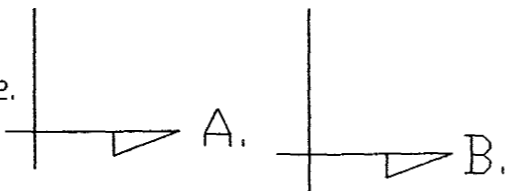
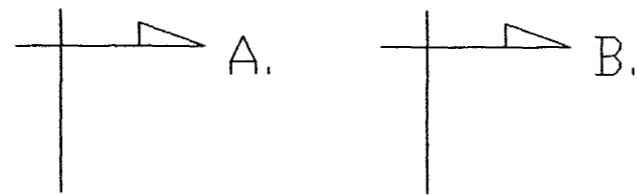


(X) þar sem þessi merking er í hornum skal járnþenda í efri brún plötu eins og hér er sýnt.  
 K10 cc150

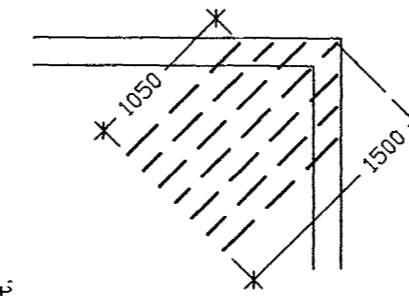

Járn í ytri brún veggjar: K10 #250 lóðrétt og lárétt.  
 Járn í innri brún veggjar: K10 #250 lóðrétt og lárétt.  
 Steypuhula við innri brún veggjar: 10mm.  
 Steypuhula í ytri brún veggjar: 30mm.

Súla 100x100mm T24, gagnvarin.  
 Sjá einnig sérteikningu af timbursvölum.

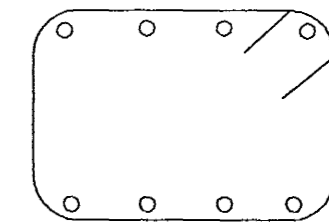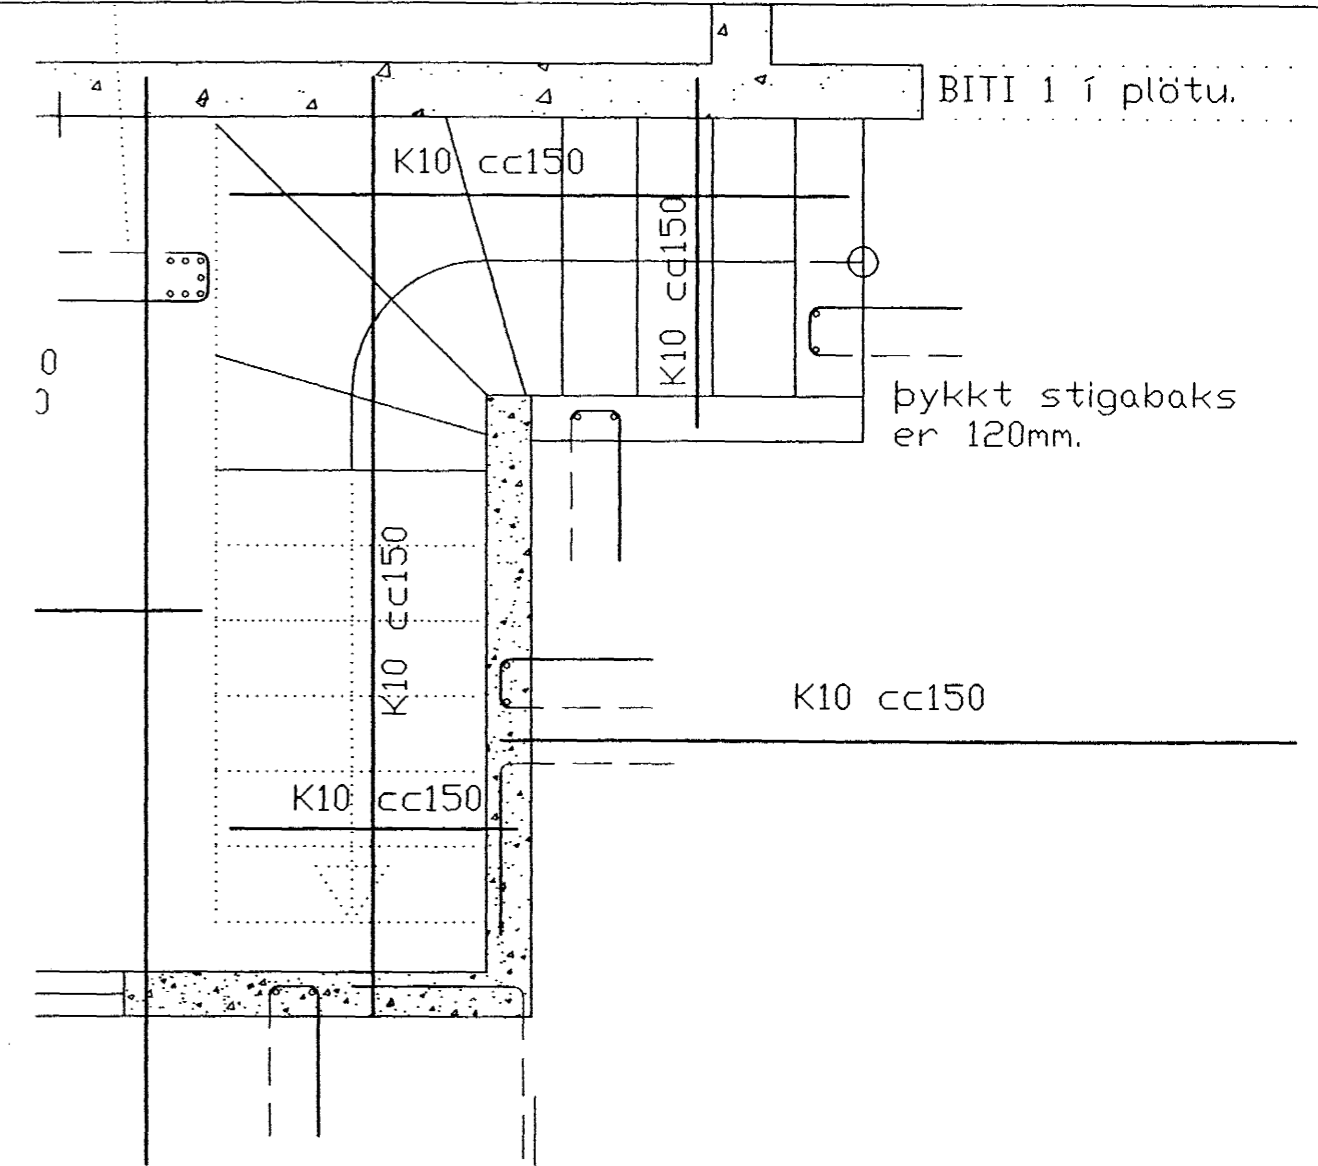

BITI 1.  
 Járnabiti í plötu.  
 K10 langjárn, 8stk.  
 Lengd= (500+2600+500)mm  
 K10 lykkjur cc150.  
 Utanmál lykkju= 200x150mm.

Byggingafultrúi Hafnarfjarðar  
 Afareitt barn  
 18 AUG. 2004  
 HÓ

2004.08.10 STEYPTAR SVALAR FJARLEGGARJÁRNÞENDINGU BREYTT, INNTAK FARIÐ  
 2004.04.04 STEYKUN KJALLARA, INNTAK RAFMAGNS FART.

TEIKNINGU BREYTT

VESTURBRAUT 16  
 MILLIGÓLF.  
 GRUNNMYND, SNIÐ, SKÝRINGAR.

B-2.

HANNAÐ : . SK TEIKNNAÐ : . SK DAGS : . 2004.08.10 MKV : . HÓ I:20 VERKAV : . X

TEIKNISTOFA

Sveinn Jónsson 15.08.2004  
 SYRMAN KARLSSON TEIKNIFRÆÐINGUR F.T.F.  
 STRANDGÖTU 28 220 HAFNARFJÖRÐUR  
 S.896 4005 / 555 4270 NETF. SVEINKI@MEDIA.IS KT.131247-2069