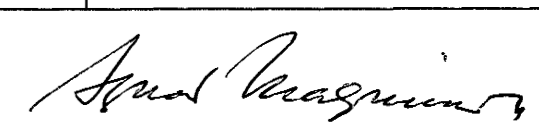


GRUNNMYND, M=1:50

RAFLAGNADÓS
(INNSTUNGA)
PIPULAGNIR LIGGI EKKI NÆR
GÓLFI EN 20 CM.

Byggingafultrúi Hafnarfjarðar
Afgreitt þann
18 AUG. 2004
HG

TEIKNISTOFA AGNARS MAGNÚSSONAR
STIGAHLD NR.2, REYKJAVÍK. SÍMI:565-1412

FURUVELLIR NR. 19	TEIKNING NR. H62-6- 1
M = 1:50	REYKJAVÍK Í FEBRÚAR 2004
HITA- OG NEYSLUVATN - GRUNNMYND	
BREYTT 1.8.04: ELDHÓS FÆRT	
	
BYGGINGAVERKFRÆÐINGUR FVFÍ OG BYGGINGATEIKNIFRÆÐINGUR	