
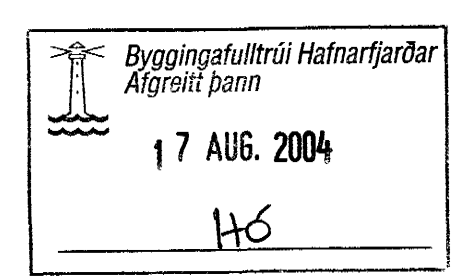
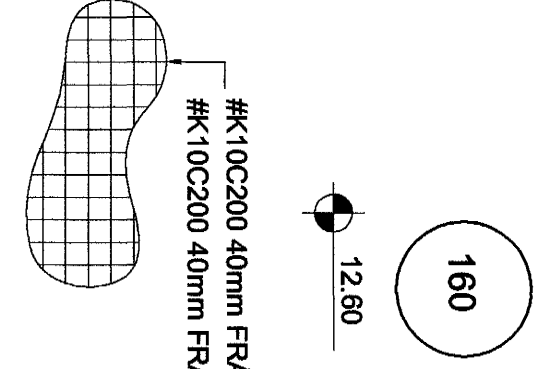


**BREYTING Á PLÖTUÞYKKT**

SKIPT SKAL UM JARÞVEG NIÐUR Á BURÐARHEFT UNDIRLAG. UNDIR PLÖTU KOMI VEL ÞVAÐÞAD BÓGGLABERG A.M.K. 400mm ÞYKKT LAG OG ÞAR UNDIR A.M.K. 800mm ÞYKKT LAG AF BÚÐRGUNARGRÚS EDA SAMBÆRILEGU EFN. UNDIR BOTNPLÖTU Í SKRIFSTOFURVMI OG BÓGGBANDI KOMI 45mm EINANGRUN, RÚMÞYNGD: 24kg/m<sup>3</sup>. (SVÆÐI MILLI MODULLINA A-E OG 1-3 ÁSAMT INNGANGI Á GAFLI).

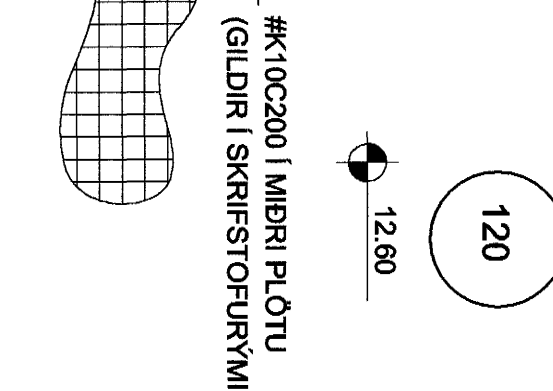

FASTINGAR MIÐAST VIÐ STÁLGRIND FRÁ ATLAS WARD STRUCTURES, EÐA SAMSVARANDI. ENDURSKOÐA SKAL STÁLFASTINGAR ÞEGAR HÚSGERÐ ER ENDANLEGA VALIN.

BREYTINGAR  
 NR. DAGS. NAFN. BREYTING  
 1. 04.09.15 H.A. VINNAR BREYTINGAR Á SÖKKLI

Verkfræðistofa Hauks Ásgeirssonar e.h.f.  
 Lindasmári 12, 200 Kópavogur  
 Sími 564-4337 Farsími 897-8132  
 e-mail: haukurasg@simnet.is  
 Kennitala: 560600-3050

Hannad. Teiknad. Samþykkt:  
 H.A. H.A. Kennitala 301255-4629

**STEINHELLA 10-14**  
 HAFNARFIRÐI  
 BURÐARVIRKI  
 GRUNNMYND SÖKKLA

Mkv. 1:50  
 Teikn. nr. 2-0.1  
 Verk nr. 120  
 Skráningar nr. 1201  
 Antun eðalhönnuðar: [Signature]  
 Útgáfa B  
 Dags. AG 04