



Affall ofnakerfis fer í gegnum gólfhitalögn í bílskúr sjá tengimynd hitaveitu

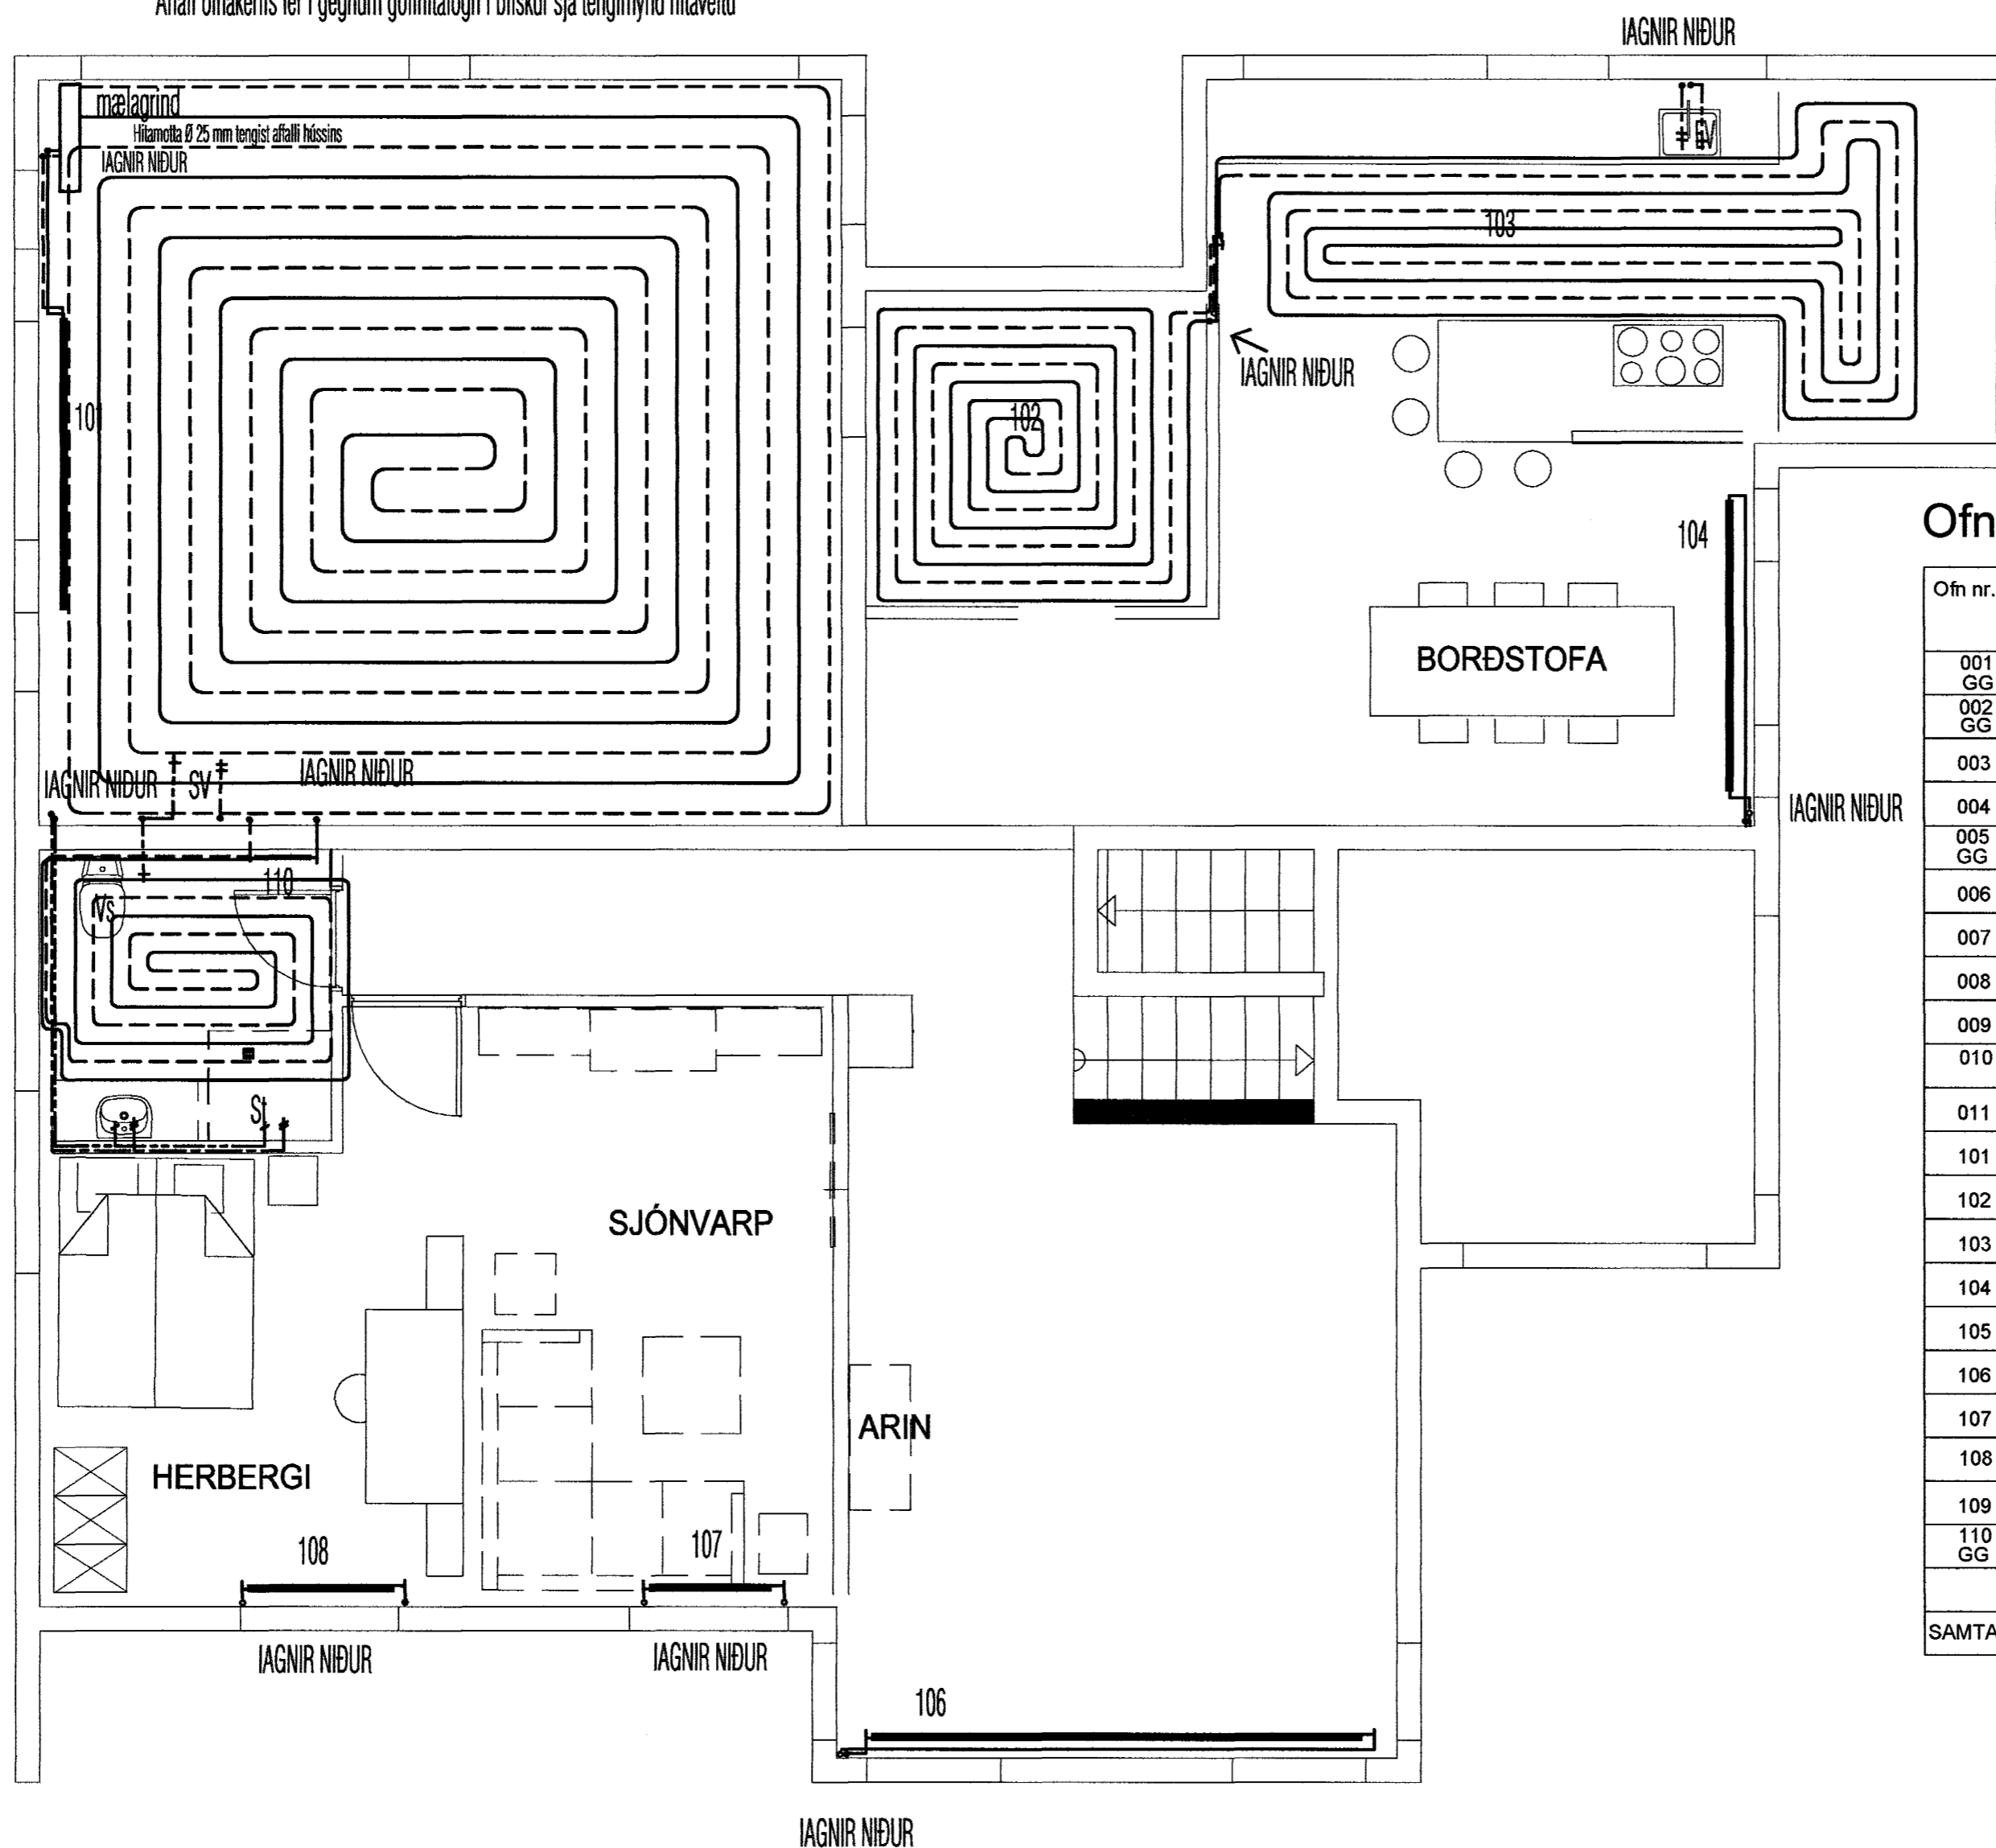

Ofnatafla Öll mál staðfestist á staðnum fyrir pöntun á ofnum

Ofn nr.	Afköst Wött	Mesta hæð cm	Mesta lengd cm	Tenging	Ofnlokar	Athugasemdir
001 GG	300 700	400	1000	AB	Bakrás	Tengist gólfgeisla
002 GG	300 350	600	700	AB	Bakrás	Tengist gólfgeisla
003	1400	600	2000	CD	Framrás	
004	1000	400	2200	AB	Framrás	
005 GG	500 1000	600	800	AB	Bakrás	Tengist gólfgeisla
006	Sleppt					
007	900	600	1000	AB	Framrás	
008	900	600	1000	AB	Framrás	
009	700	600	1200	CD	Framrás	
010	1200 700	600	1200	CD	Bakrás	Tengist gólfgeisla
011	Sleppt					
101	2000	600	1700	CD	Bakrás	
102	730	600	600	AB	Bakrás	Gólfgeisli
103	900	700	1900	AB	Bakrás	Gólfgeisli
104	2100	300	2400	AB	Framrás	
105	Sleppt					
106	3500	400	3500	AD	Framrás	
107	900	600	1200	CD	Framrás	
108	1400	600	2100	CD	Framrás	
109	Sleppt					
110 GG	300 500	600	400	CD	Bakrás	Tengist gólfgeisla
	2000					Gólfgeisli bílg.
SAMTALS	24280					

Grunnmynd miðstöðvar- og neysluvatnslagnir 2 hæð

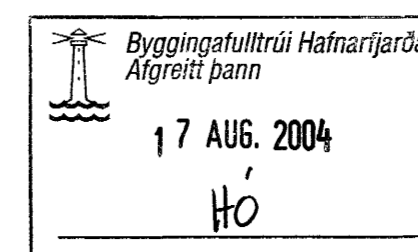

Gisli Hermannsson Verkfræðingur, Msc  
Erluás 23, 221 Hafnarfirði  
Sími 565-2154 Farsími 893-2154  
e-mail: gislih@landspitali.is  
Kennitala: 220757-3589

Hannað G.H. Teiknað G.H. Sampykkt: *Gisli Hermannsson*  
Kennitala 220757-3589

**Gauksás 23 27**  
221 Hafnarfirði

Miðst. og neysluvatnslagnir 2 hæð  
Grunnmynd, reyndarteikning  
Efri hæð

Mkv. 1:50 Teikn. nr. 102 Verk nr. 2  
Skráningar nr.: 2-0.5

Áritun aðalhönnuðar *Gisli Hermannsson* Útgáfa Dags. 2 17.04.04