



Grunnmynd

SKÝRINGAR:

- UPPSTIG: 188 mm
- FRAMSTIG: 260 mm
- INNSKOT: 40 mm
- STIGABAK: 120 mm
- GERT ER RÁÐ FYRIR 20 mm ÍLÖGN Í STIGA OG GÓF Á 1. HÆÐ OG 80mm ÍLÖGN Á 2.HÆÐ.

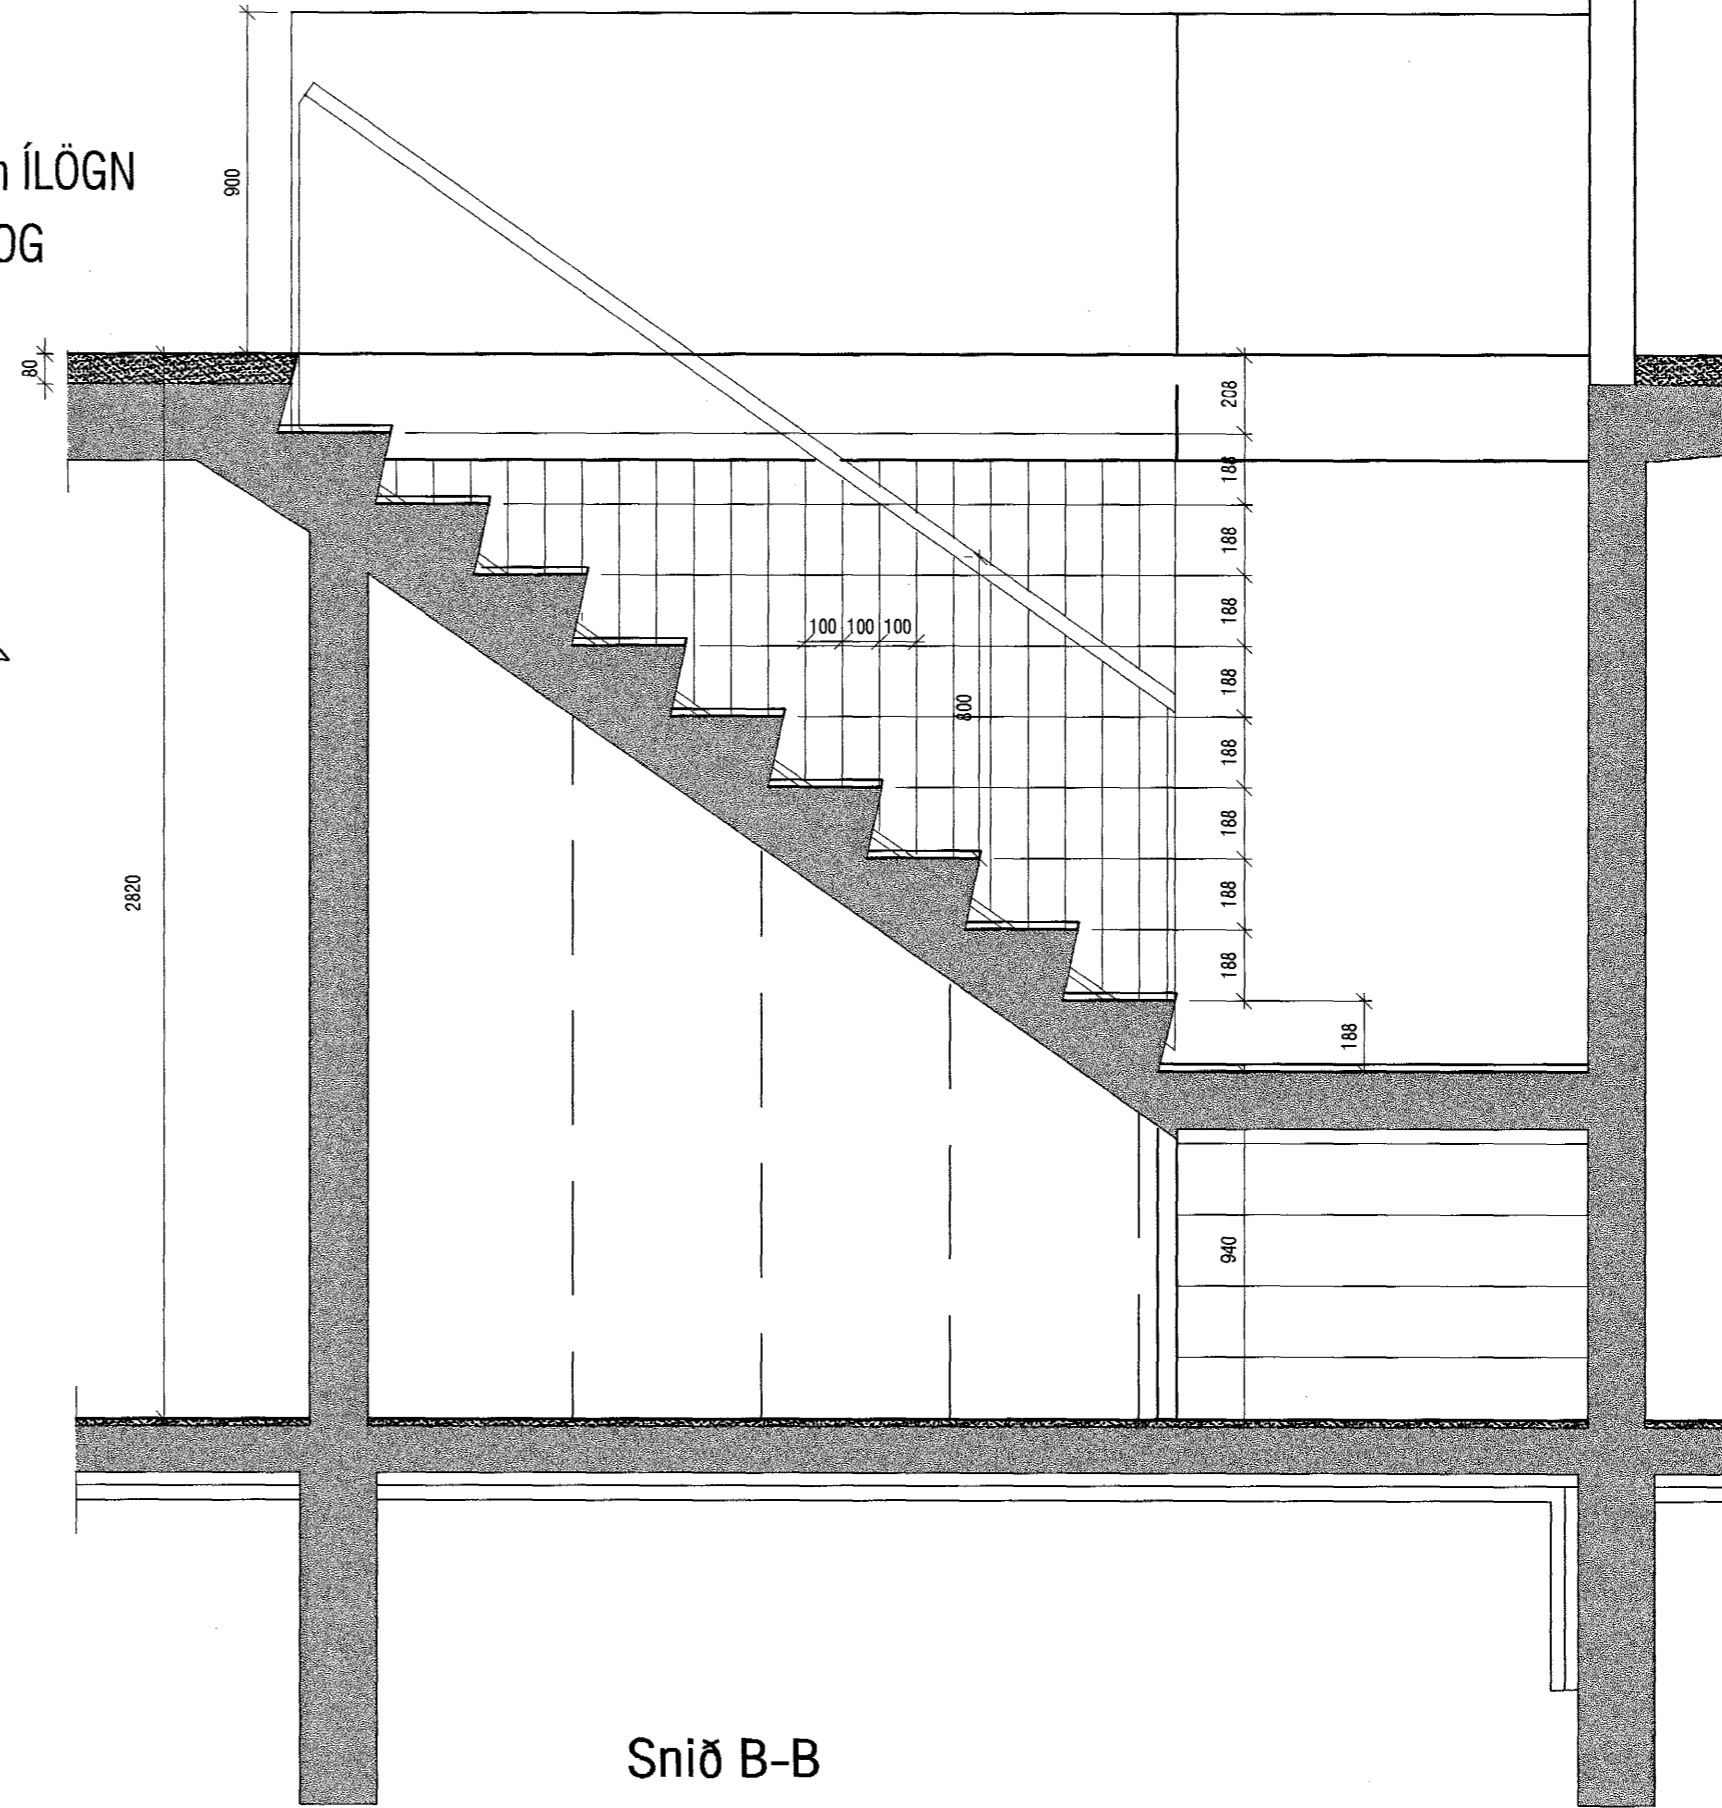

Snið B-B

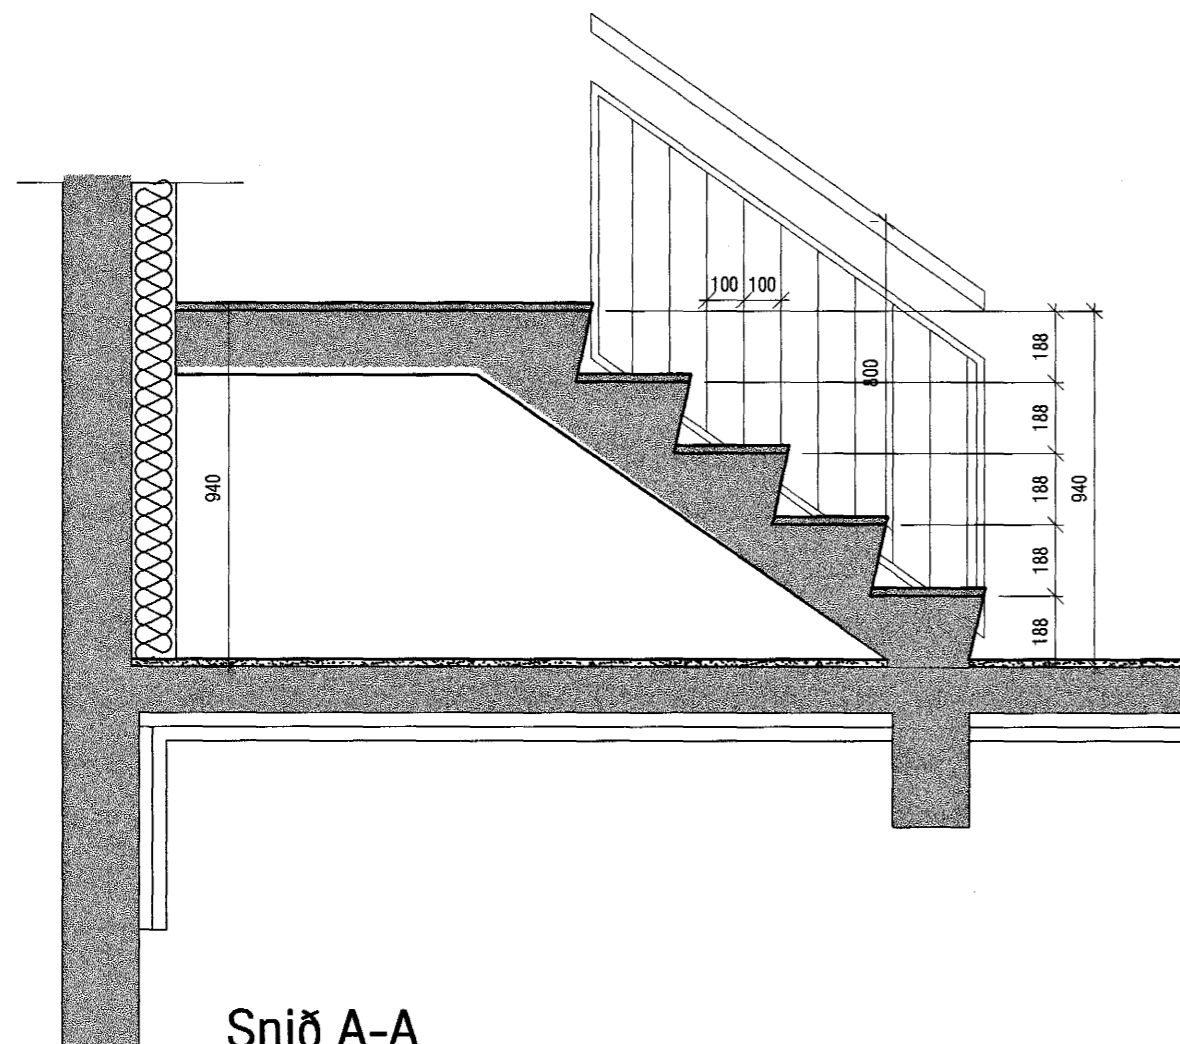

Snið A-A

Byggingafultrúi Hafnarfjarðar
Afaréitt þann
16 AUG. 2004
HÓ

BREYTING 10.08.04: BREYTT FYRIRKOMULAG ÞREPA V/ GÓLFÍLAGNA
BREYTING 30.06.04: BREYTT HANDRÍÐ STIGA

VEKTOR - hönnun og ráðgjöf - Nýbýlavegi 6, 200 Kópavogi.		Ríkharður Oddsson byggingafræðingur f. 27.02.61-5159 sími: 554-6650 fax: 554-6669.		FÍFUVELLIR 25-27 STIGI	
Teikn. nr.	Tilvísun á teikningu	Br.	Dags.	Hannað	Teiknað
				Jón H. Hlößversson	JHH
Sambýkk				Dagsetning	Verk nr.
				17.02.04	A-03-11-23
				Mælikvarði	Teikn. nr.
				1:20	S-10