

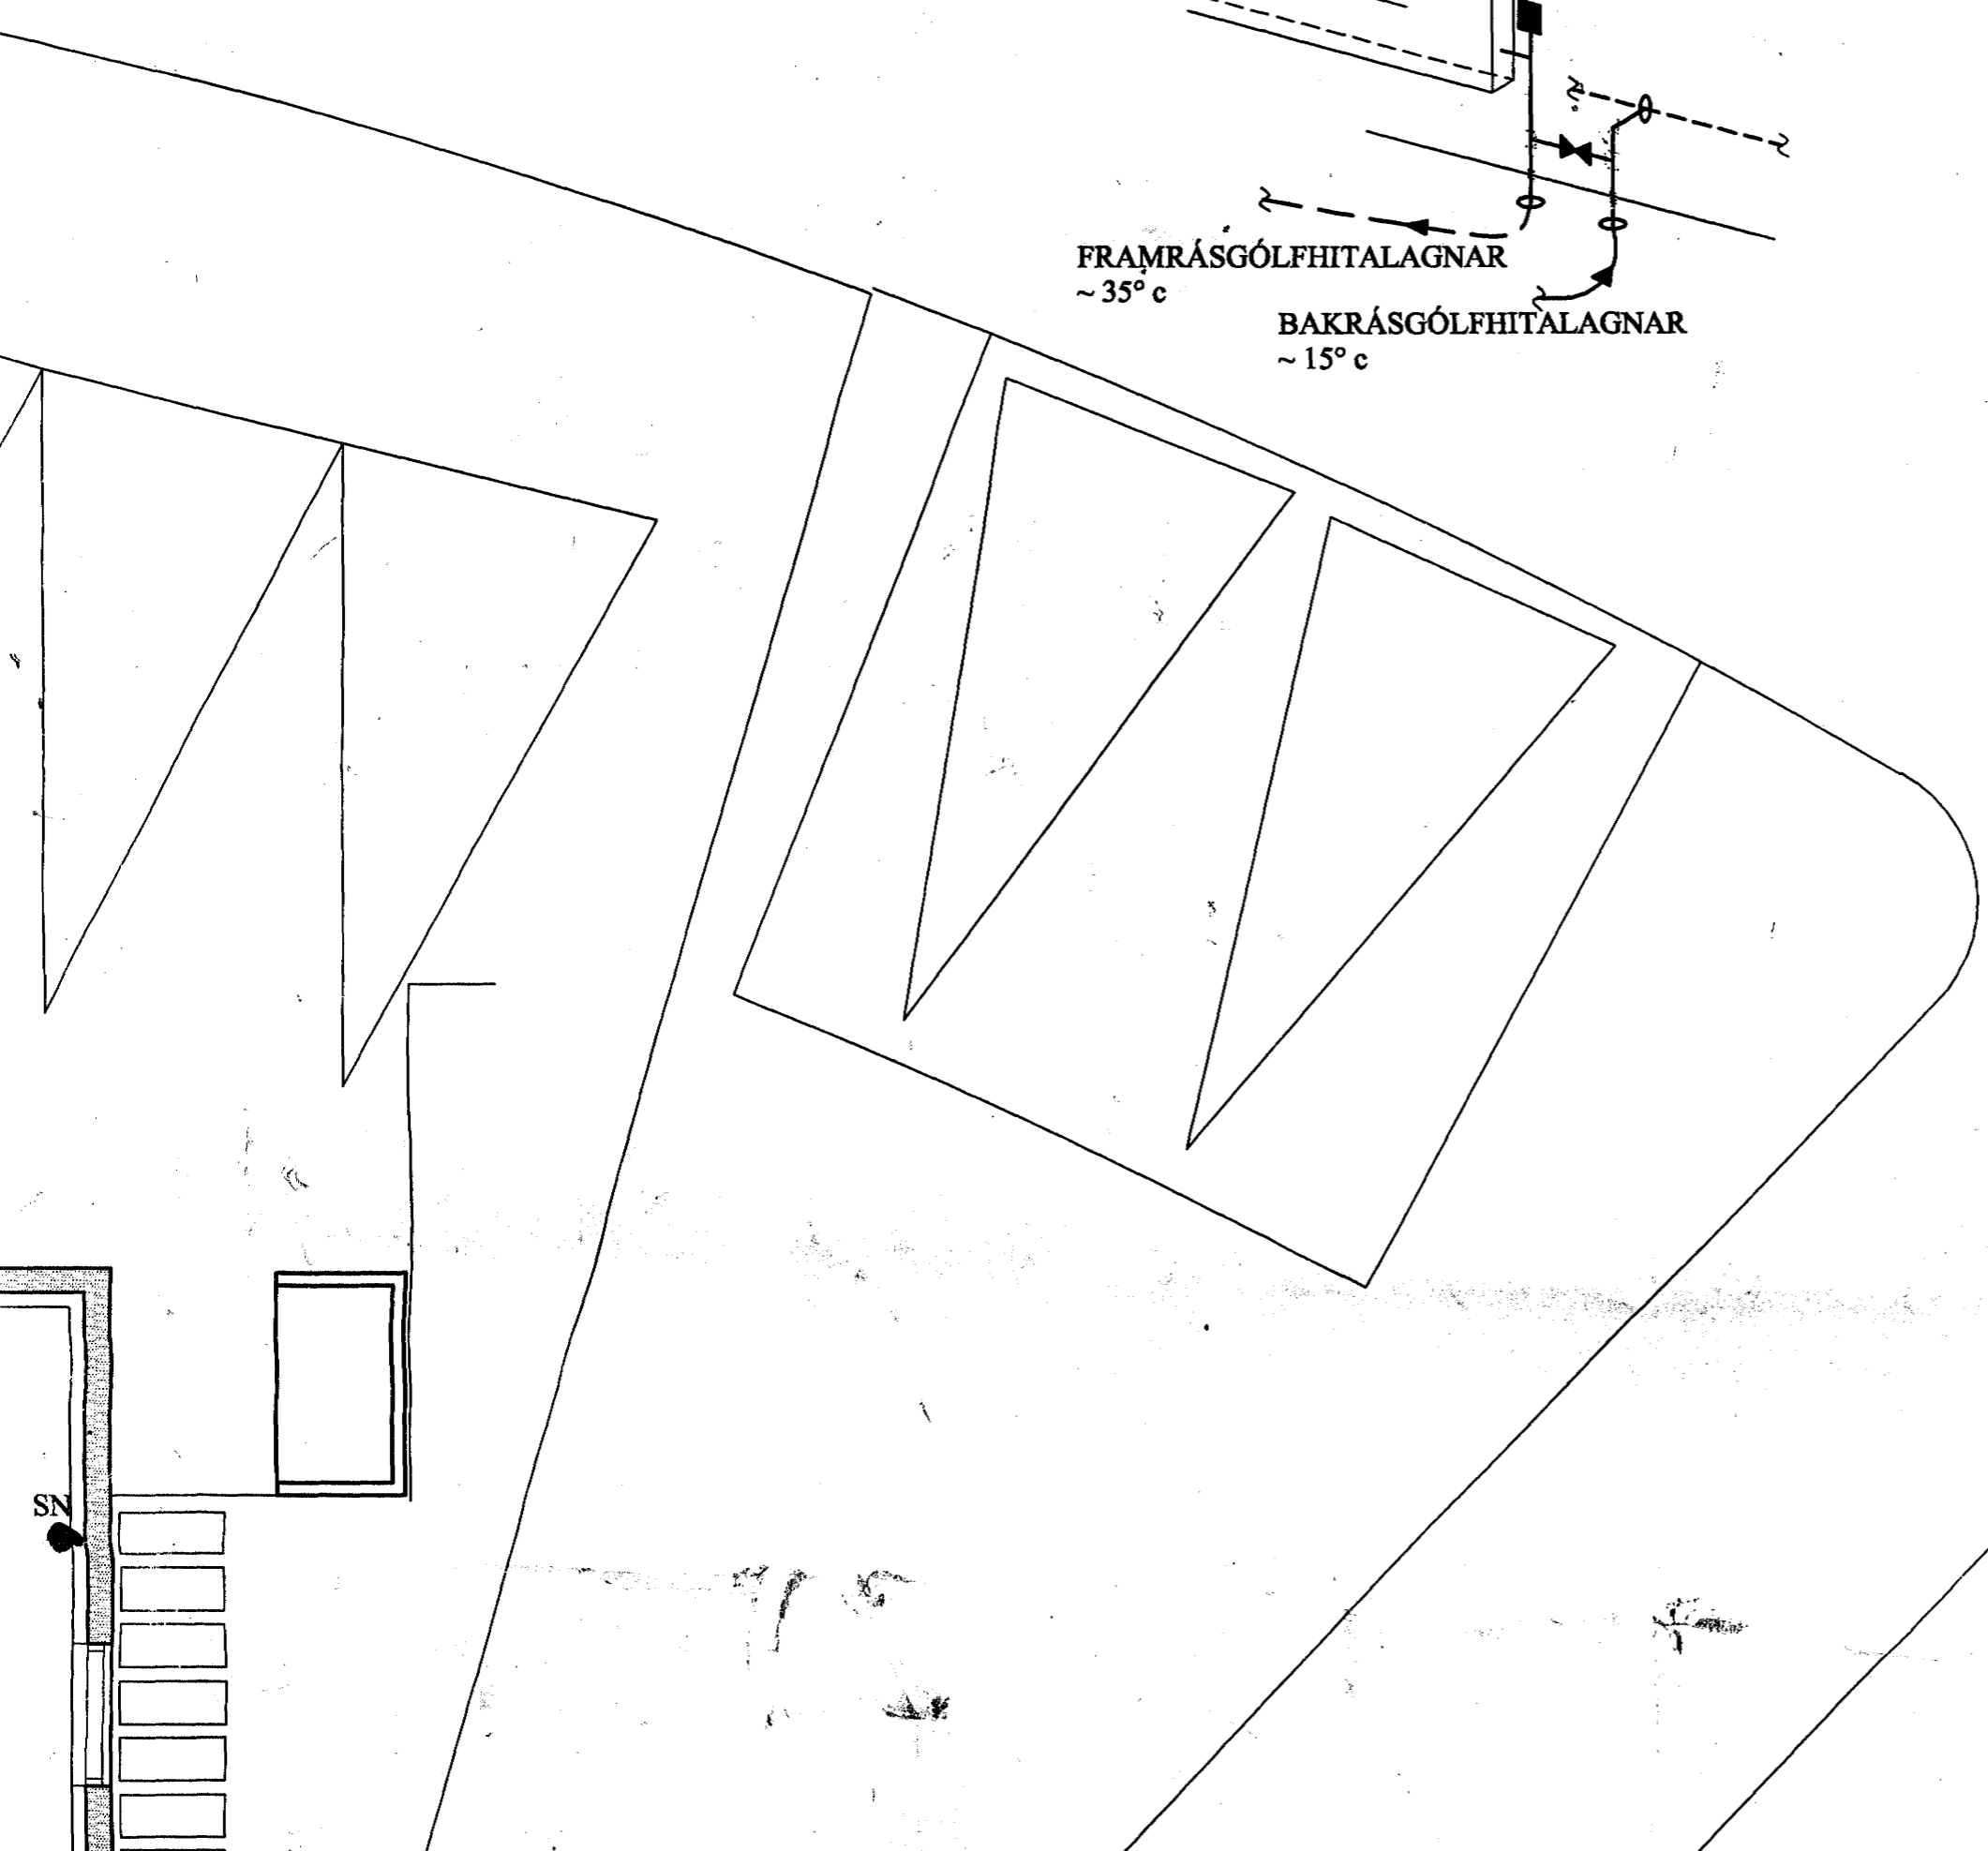




TENGING GÓLFHITALAGNAR VIÐ HITALÖGN Í ANDDYRI. 1:10

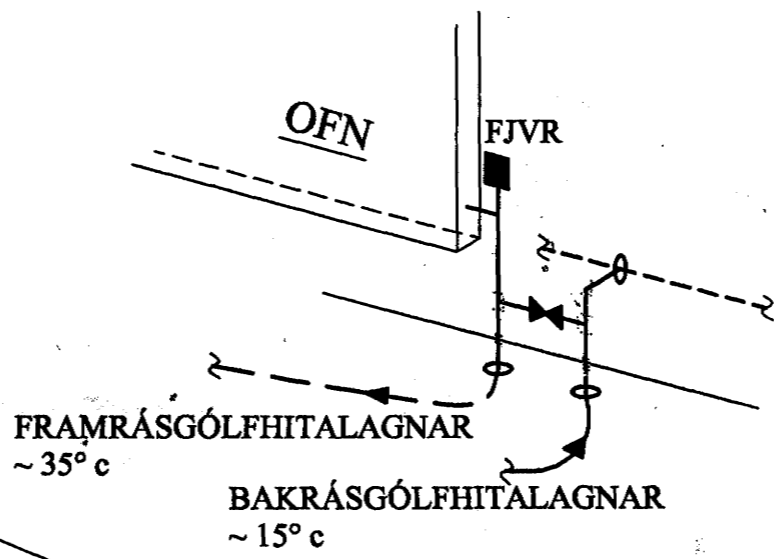

SNÍÐ X - X. 1:10

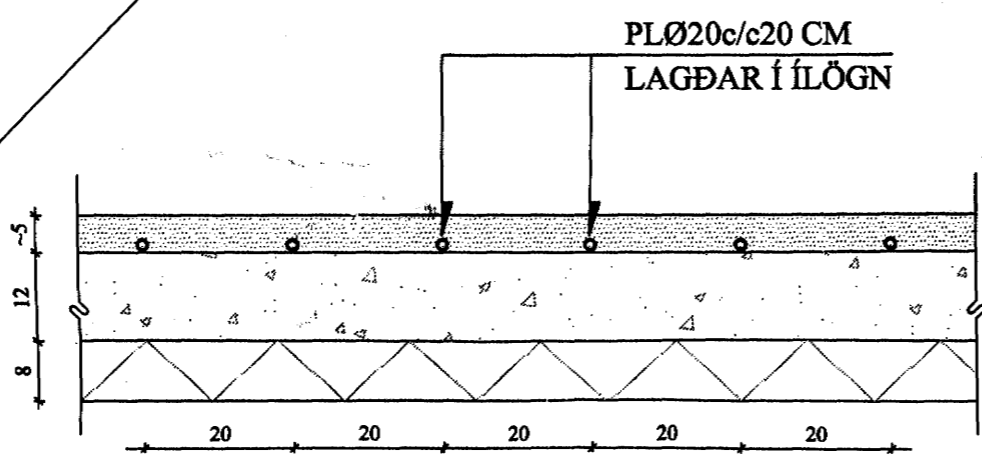

ALLAR GÓLFHITALAGNIR SKULU VERA Ø 20 MM PEX PLASTRÖR MEÐ TILSKILIN LAGNAEFNISVOTTORÐ. MILLIBIL RÖRA ER 20 CM NEMA ANNAÐ SÉ SÝNT. RÖR LEGGJAST Í ÍLÖGN OG SKAL HULA Á RÖR EKKI VERA MINNI EN 3 CM.

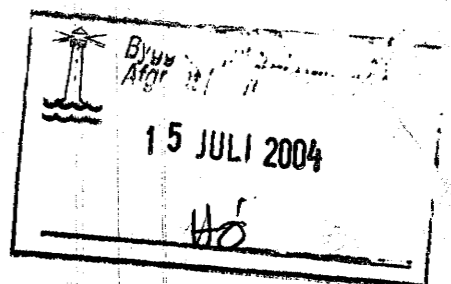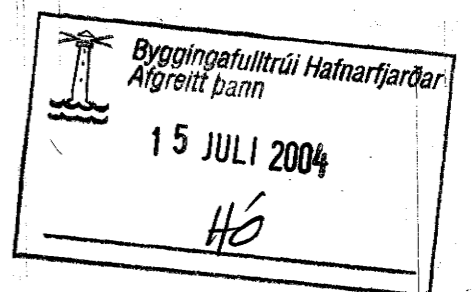

B	26.05.'04	GÓLFHITALÖGN Í ELDH. BORDST. HOL. JKr.	
A	03.03.'03	FÆRÐUR OFN (1.02)	JKr.
BREYTINGAR			

TILVÍSANIR:
SKÝRINGAR..... SJÁ TEIKN. NR. 2-01
RÚMMYND..... SJÁ TEIKN. NR. 2-05

ÖRN. 693-8770
Byssingssk
Ingvor sníður
693-8770

Reikn.	Jón Kr.	DES. '02	Útgefið:	10.01.2003
Teikn.	JSS/RMJ	DES. '02	Kvarði:	1:50
Ath.				1:10
Samþ.				
BLÖMVELLIR 18				Nr. 2-03
Verkhúti HITA- OG FRIFAKERFI, 1.HÆÐ, GRUNNMYND.		Jón Kristjánsson Byggingaverkefndingur FVF Hverfisgata 76 101 Reykjavík Sími: 551-9820 Gam: 863-2154 Kf: 210754-4828 Netfang: jkris@simnet.is http://www.vtk.is		