


Vatnsbretti
Listar í mót
sjónsteypa

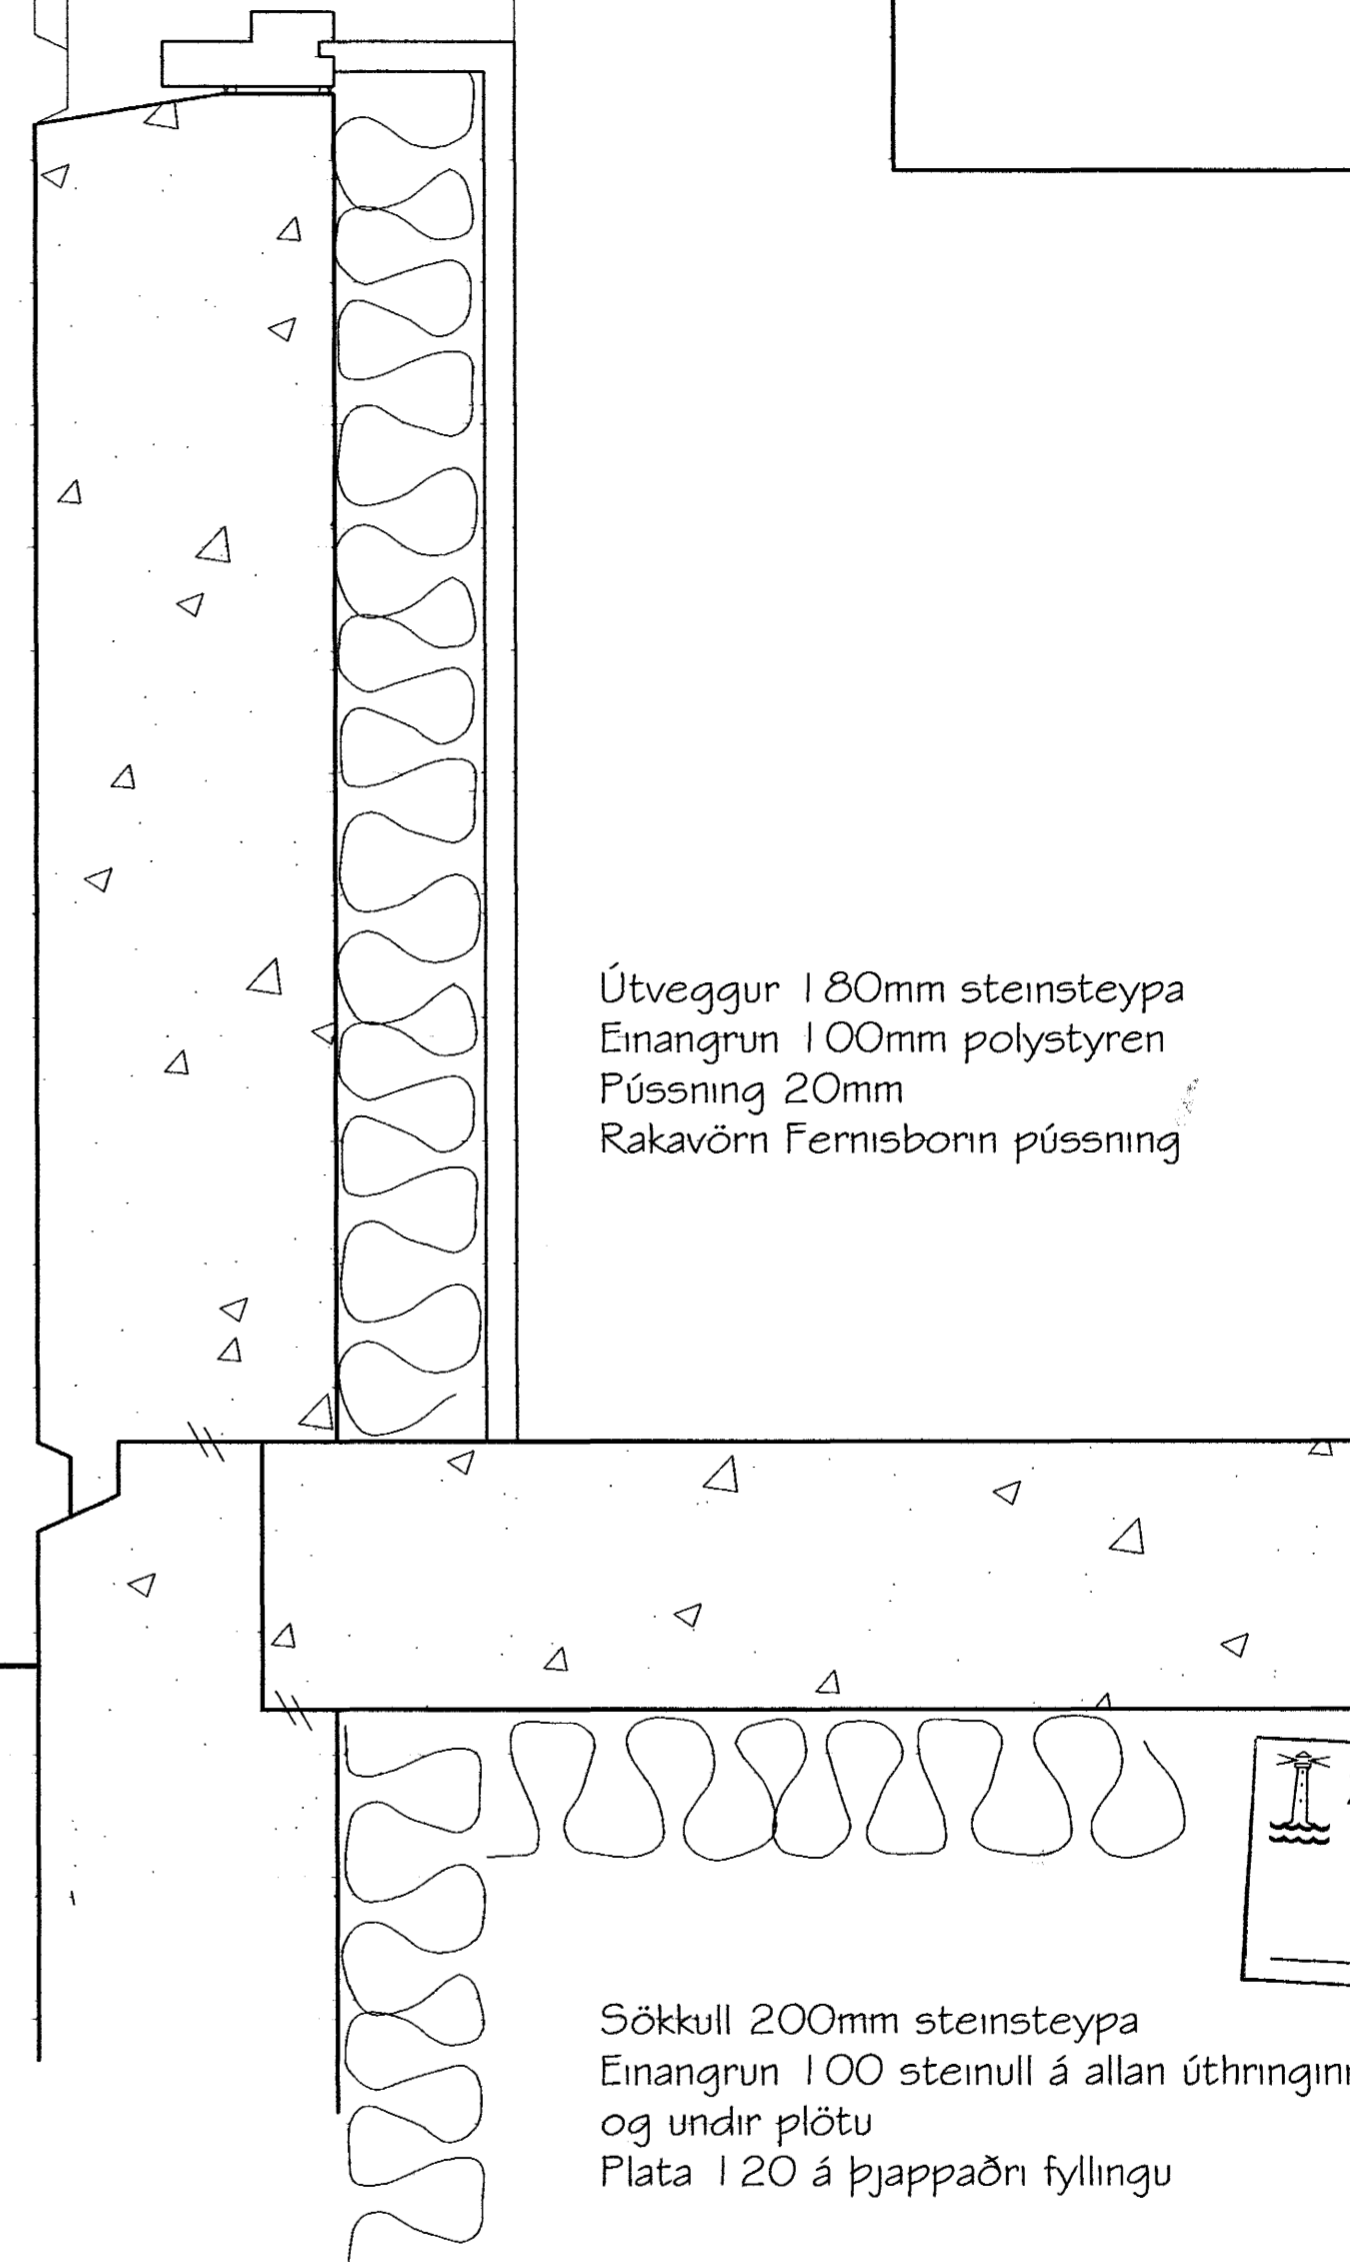

Byggingafulltrúi Hafnarjarða
Afgreitt þann
14 JULI 2004
HÓ

teiknistofa **VGG** skildinganesi 5

valdimar g. guðmundsson skildinganes 5, 101, reykjavík kt: 131155-3289 sími 552 0206
verkheiti: Furuvellir 1., 221 Hafnarfirði valdimar@garpur.com

breyting: Loftrör minnkuð úr 2.stk 40mm í 2.stk 32mm í hvert sperrubíl 11.05.2004

teikningaheiti: Sérteikningar

Þjóðskrárnúmer: 26500010

Landanúmer:

195138

dag: 1. maí 2004

kvarði 1:5

teikningar nr:

70

hannað VGG teiknað VGG

samþykkt

Valdimar G. Guðmundsson