

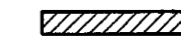
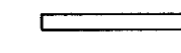
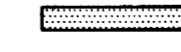
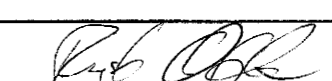


SKÝRINGAR:

-  Steyptur útveggur, einangraður með t.d. 100 mm polystyren einangrun og hefðbundinni múrhúðun.
-  Steyptur innveggur
-  A-EI-60 veggur, t.d. 100 mm múrhúðaður vikursteyn, eða 2x2x13 mm gífs á 95 mm blikkstoðir/100 mm einangrun.
-  Hefðbundinn innveggur t.d. 70 mm grind c/c 600 mm, klædd 2x13 mm gífsi eða 1x16 mm spónaplötum/einangrun.
-  Léttur veggur sem verður fyrir vatnsáraun. Klæddur rakavörðu gífsi.

Byggingafræðingur
Algreitt þann
09 JULI 2004
H6

BREYTING 30.06.04 Á INNRA SKÍPULAGI, TV/HOL, ELDHÚS OG ANDDYRI
BREYTINGAR Á SÚLU Í HORNGLUGGUM

VEKTOR - hönnun og ráðgjöf - Nýbýlavegi 6, 200 Kópavogi.		Ríkharður Oddsson byggingafræðingur Kl. 270261-5159 sími: 554-0650 fax: 554-0669.	
Telkn. nr.	Tilvísun á teikningu	Br.	Dags.
Samþykkt 		Hannað Jón H. Hlökkversson Telmað JHH/MC Dagsetning 30.06.04 Verk nr. A-03-11-23 Mælikvartí 1:50 Telkn. nr. S-01	

FÍFUVELLIR 25-27
GRUNNMYND 1. HÆÐAR
Fífuvellir 25