


SNIÐ D-D

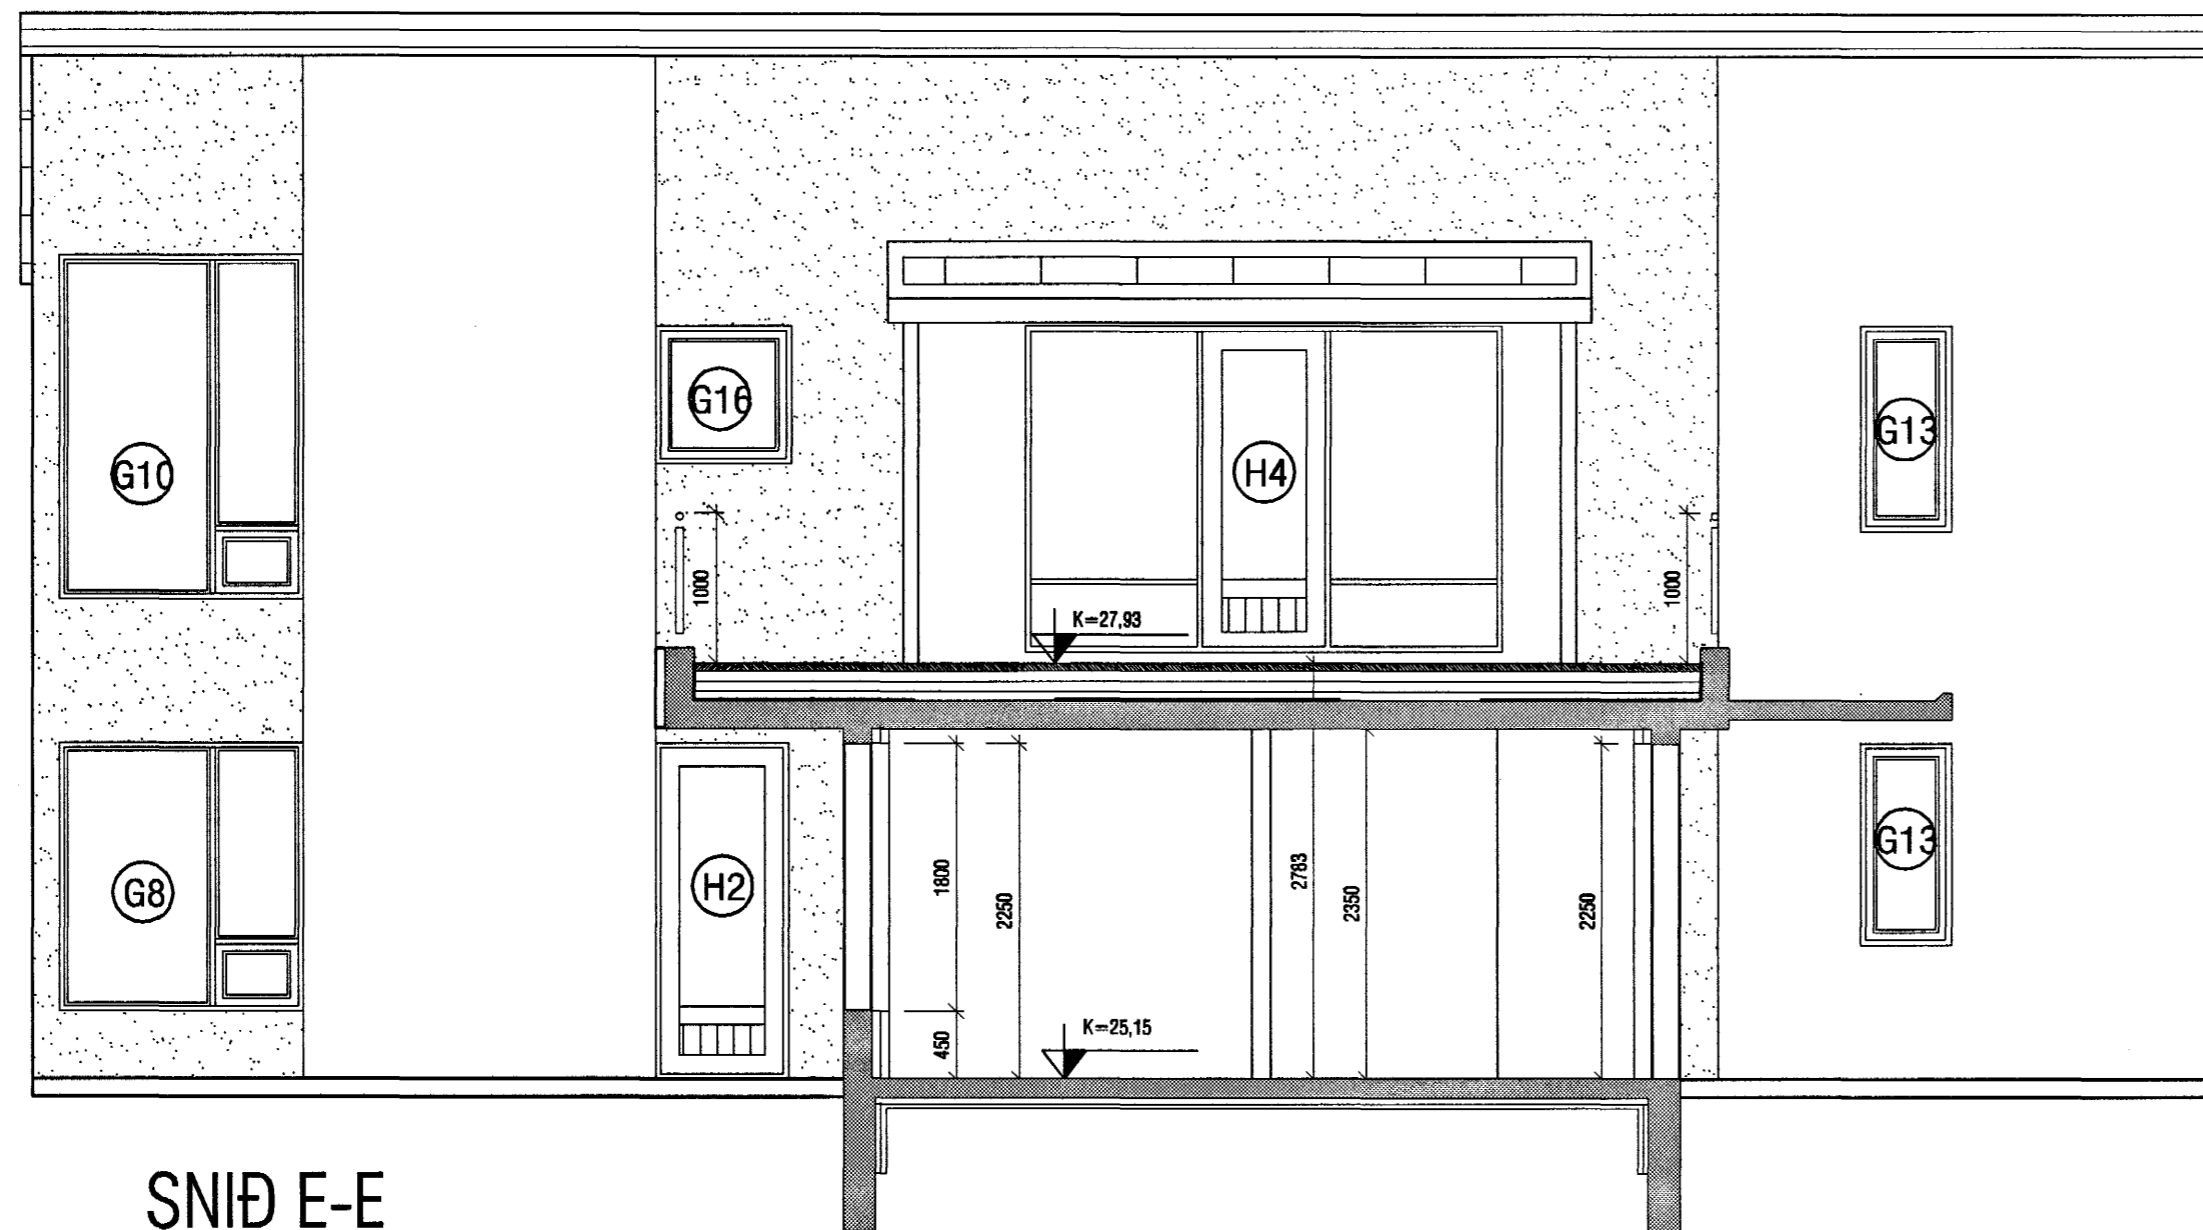

SNIÐ E-E

Byggingatulltrúi Hafnarfjarðar  
Afgreitt þann  
09 JULI 2004  
HÓ

BREYTING 30.06.04: BREYTINGAR Á SÚLU Í HORNGLUGGUM		Ríkharður Oddsson byggingafræðingur Kl. 270261-5159 sími: 554-8650 fax: 554-8689.	
<b>VEKTOR</b> - hönnun og ráðgjöf - Nybýlavegi 8, 200 Kópavogi.		FÍFUVELLIR 25-27	
Telkn. nr. Tilvísun á teikningu		Snið D-D og E-E Fífuvellir 27	
Samþykkt		Br. Dags.	
Hannað Jón H. Hlööversson		Telknab JHH	
Dagsetning Verk nr. Mælikvarði Telkn. nr.		Janúar 2003 A-03-11-23 1:50 S-07	

*Rið 066*