
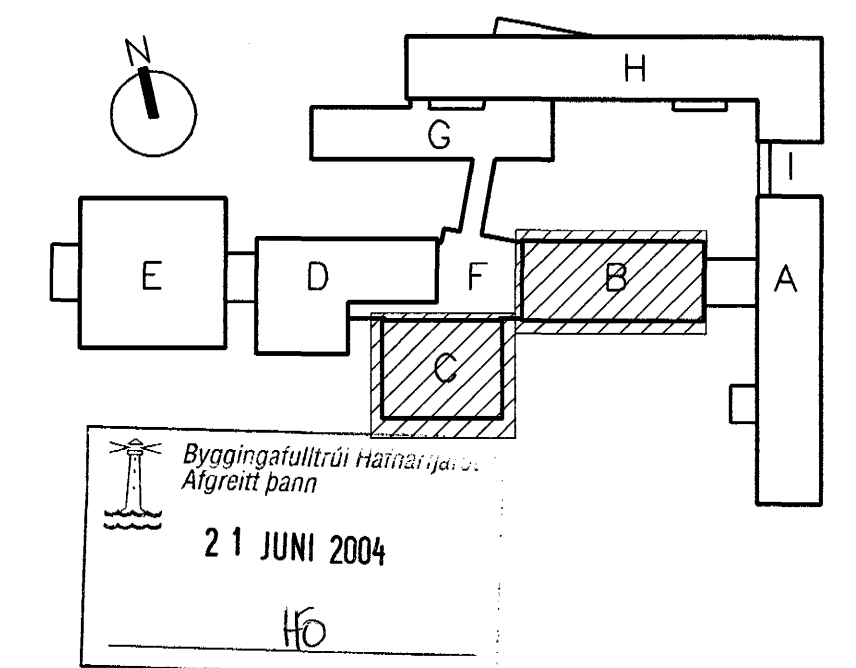


GRUNNMYND 1.HÆÐAR 1:50

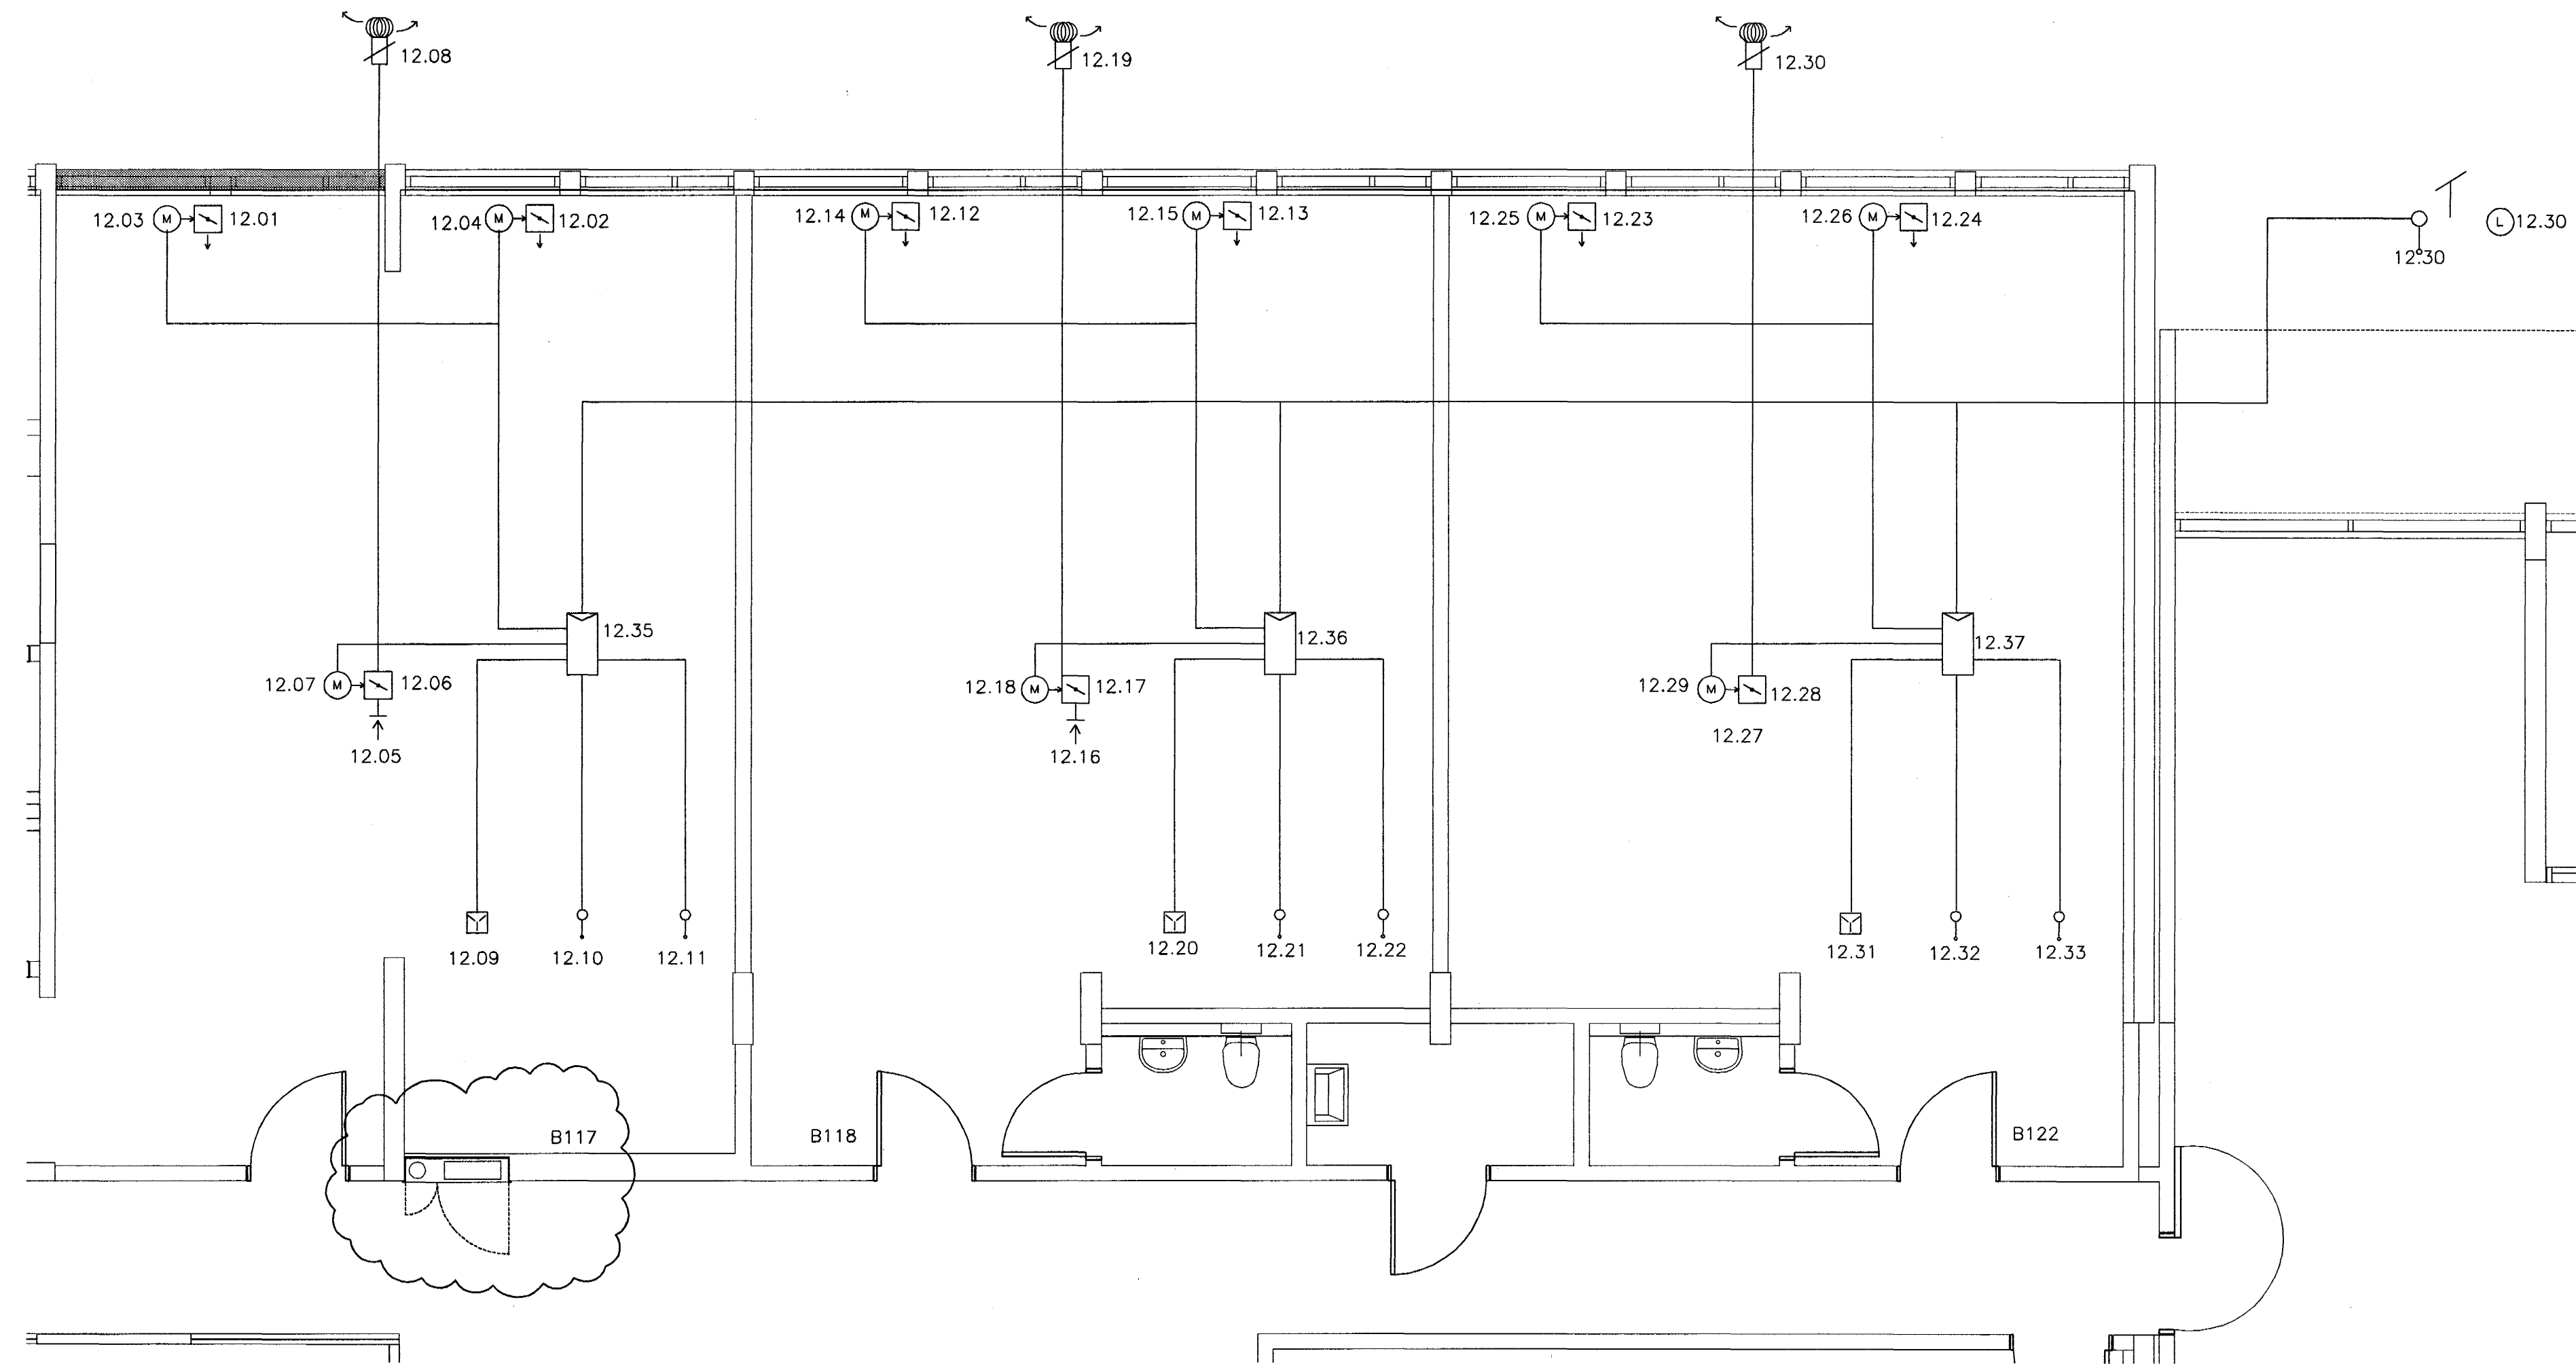

VINNUTEIKNING
04 JUN 2003

FASTEIGNAFÉLAG HAFNARFJÁRDAR
Aðalhönnuður
Sigurður Einarsson
Kennitala 110557-2789

BATTERÍÐ

ALLAR ALMENNAR SKÝRINGAR SJÁ TEIKN. L00

ÚTG.	DAGS.	BREYTING.	HANNAD	SAMP.
HRAUNTUNGA 7, VÍDISTADASKÓLI VIÐBYGGING			LOFTRÆSING KERFISMYND KERFI 12	
VSB VERKFRÆÐISTOFA			Aritan / sög. hönnuð: Sveinn H. Sverrisson Kt. 230855-5609	
BEIARHRAUNI 20-220 HAFNARFJÓRDUR Heimasíða: www.vsb.is • Netfang: vsb@vsb.is Sími: 565-8600 Fax: 565-8610 • Kt. 710796-2899			Mannað: SÁS Teiknað: LÁ MGI: 1:50 Yfirfarið: Dags: 14.03.2003 Nr: 02830-L21	