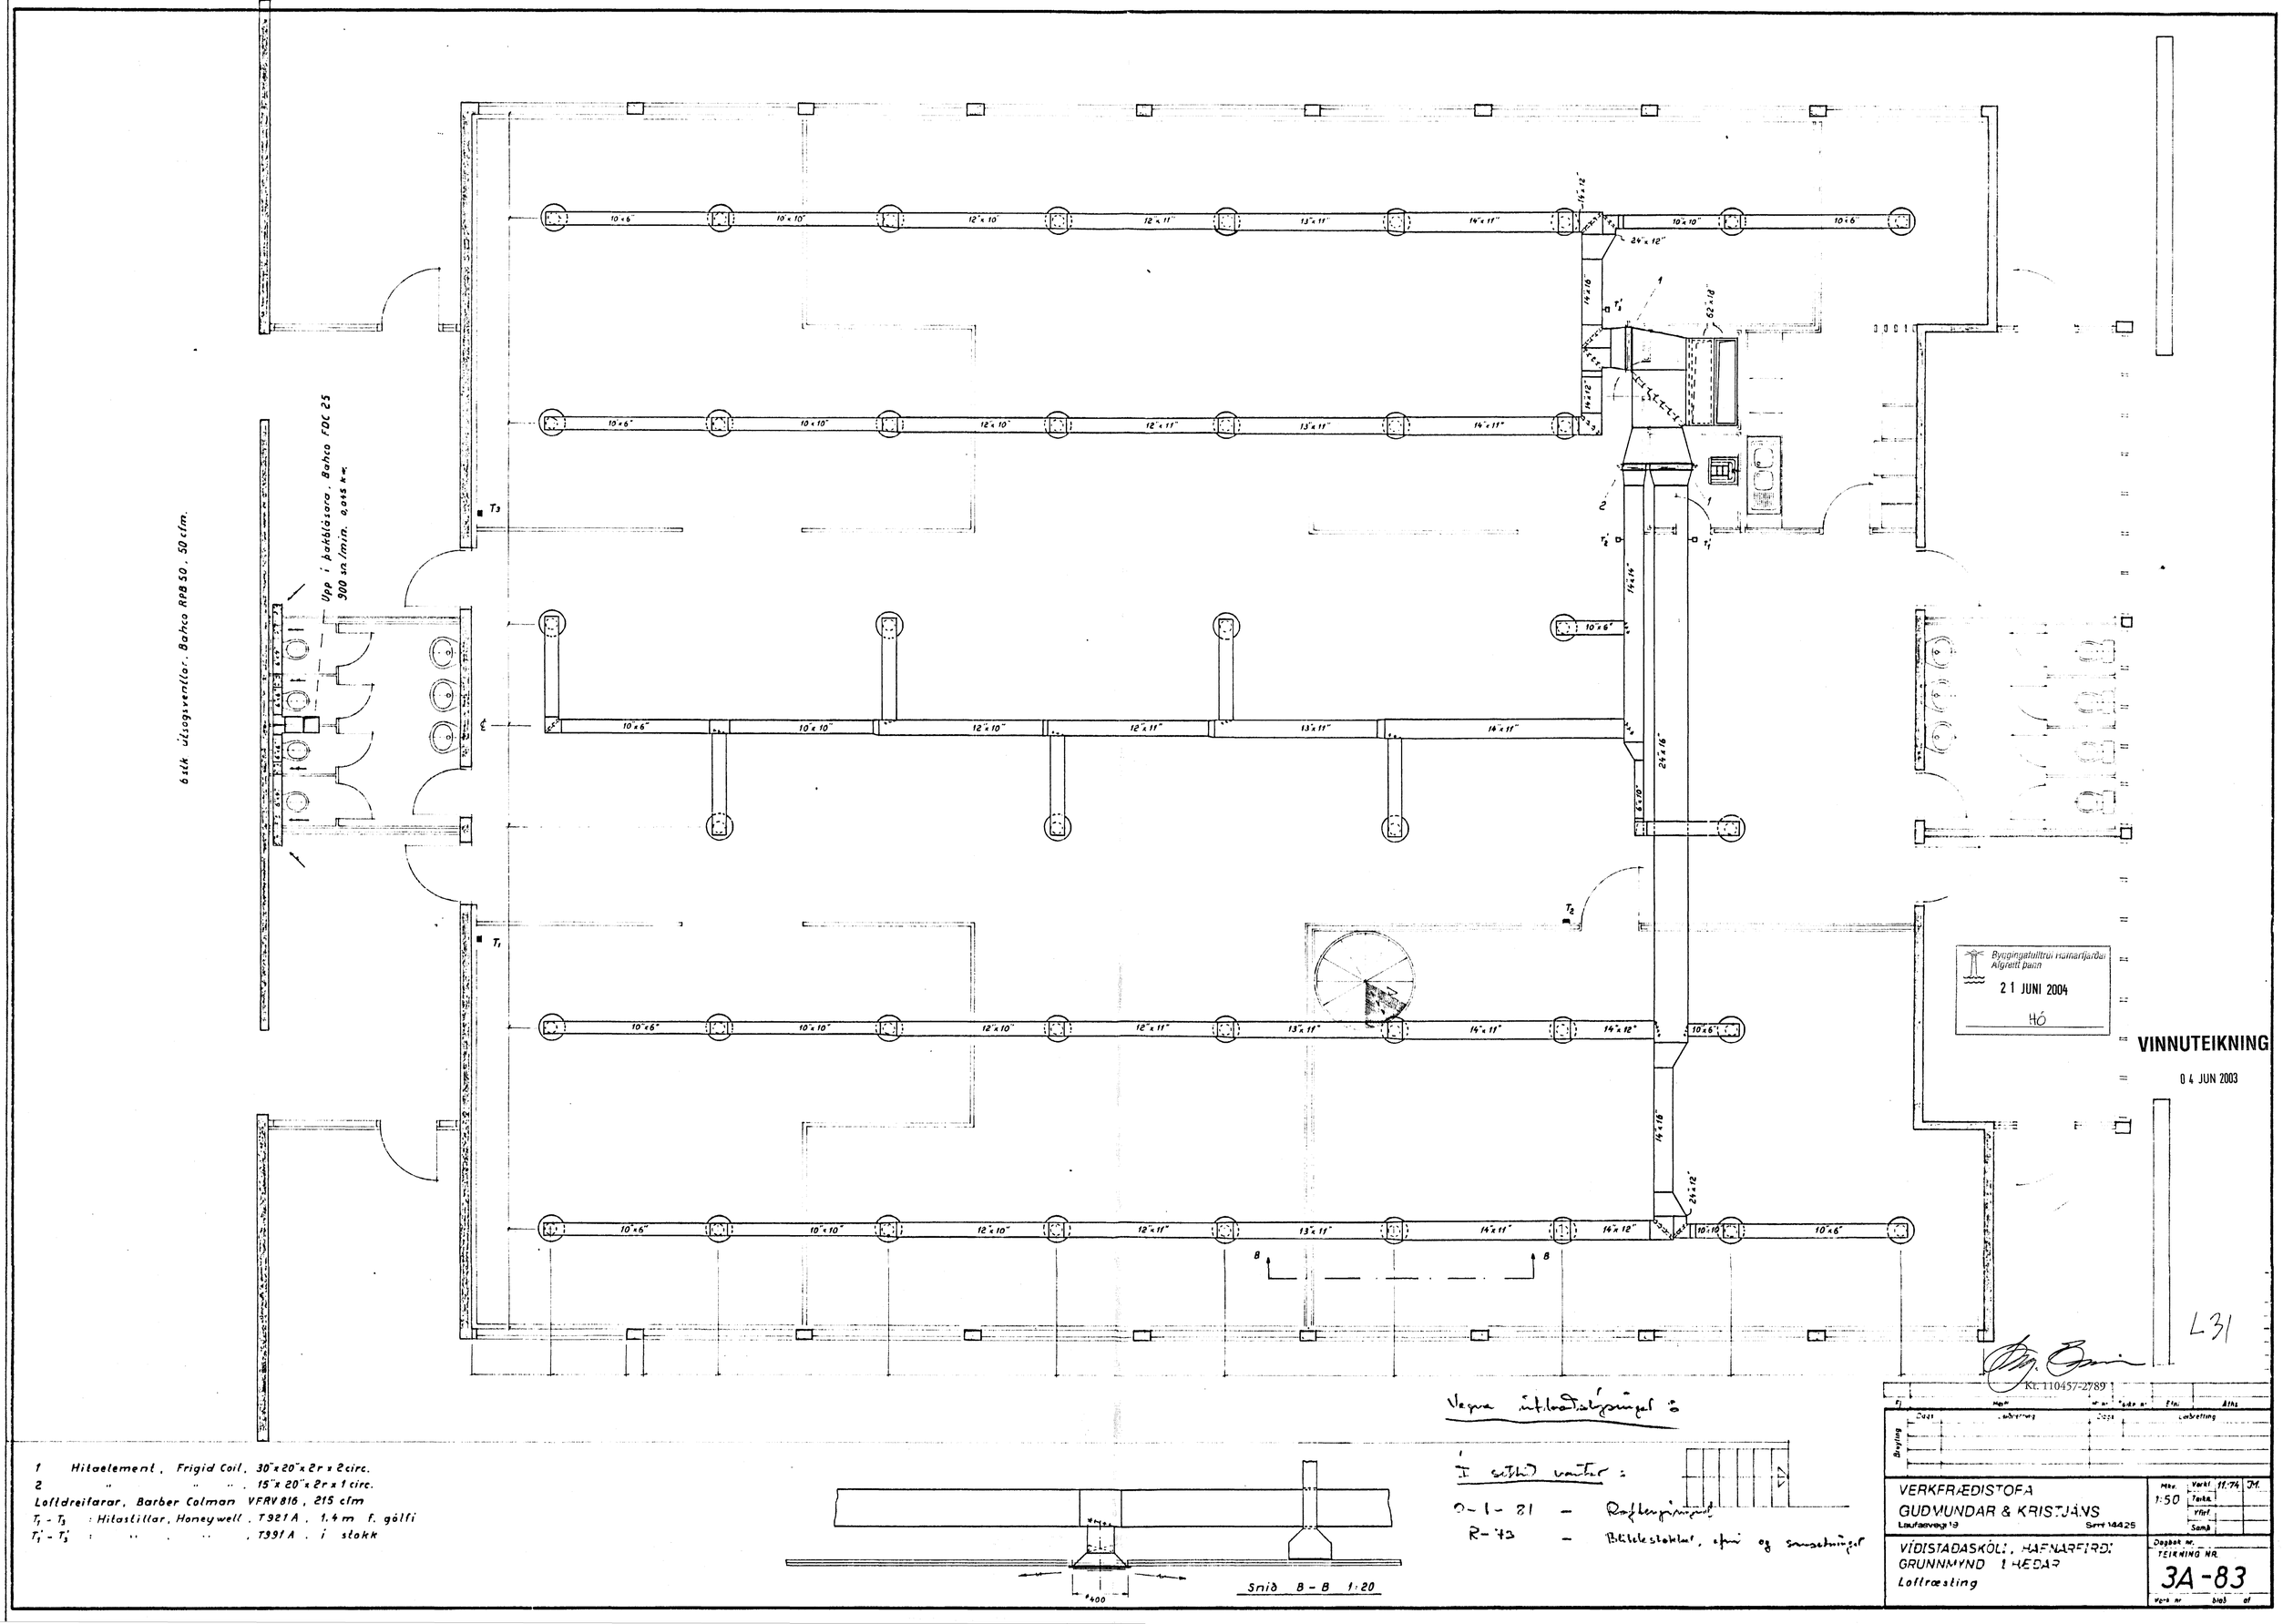
6 stk útsogsventlar, Bahco RPB 50, 50 cfm.
Upp í þakblásara, Bahco FDC 25
900 sn./min. 0,045 kw.
10"x6"
10"x10"
12"x10"
12"x11"
13"x11"
14"x11"
14"x12"
24"x12"
14"x16"
24"x16"
62"x18"
T1
T2
T3
B
B
Byggingafulltrúi Hafnarfjarðar
Afgreitt þann
21 JUNI 2004
HÓ
VINNUTEIKNING
04 JUN 2003
L31
Kt. 110457-2789
Vegna inflaðstýringar:
Í setkid vantar:
0-1-81 – Raftengingar
R-73 – Blikkeslokkar, efni og samsetningar
Snið B-B 1:20
1 Hitaelement, Frigid Coil, 30"x20"x2r x 2 circ.
2 " " " , 15"x20"x2r x 1 circ.
Loftdreifarar, Barber Colman VFRV 816, 215 cfm
T1 - T3 : Hitastillar, Honeywell, T921A, 1.4 m f. gólfi
T1' - T3' : " " , T991A, í stokk
VERKFRÆÐISTOFA
GUÐMUNDAR & KRISTJÁNS
Laufasvegi 19
Sm 14425
Mkv. 1:50
Verkl. 11.74 JM.
Teikn.
Yfirf.
Samþ.
VÍÐISTAÐASKÓLI, HAFNARFIRÐI
GRUNNMYND 1 HÆÐAR
Loftræsting
Dagbok nr.
TEIKNING NR.
3A-83
Verk nr.
blað
af