


Vegginn skal klæða með 12 mm krossvið að utan.

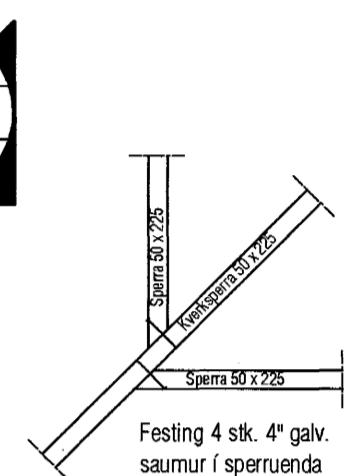

Festing 4 stk. 4^o galv. saumur í sperruenda

Breyting 18.08.'04 Deili 1, Festing á reim 100*100.

VEKTOR -hönnun og ráðgjöf - Nýbýlavegi 6, 200 Kópavogi.		Sigurður Hafsteinsson byggingatæknifræðingur Kl. 030869-7749 sími: 554-6850 fax: 554-6888.		ÁLFASKEIÐ 30, HAFNARFIRÐI NÝTT ÞAK Deili	
Br. 02		Br. 1	18.08.'04	Hannað	Teiknað
Teikn. nr.	Þvíðisun á teikningu	Br.	Dags.	VB	VB
Samþykkt	<i>[Signature]</i>			Dagsetning	Verk nr.
				3.03.2004	Mælikvarði
					1:20
					Teikn. nr.
					B-02

Samþykkt þann 13 SEPT. 2004
 Byggingafræðingur í Hafnarfirði
 E.h. Sigurbjartur Halldórsson