


GRUNNMYND 1. HÆÐ, MKV. 1:50

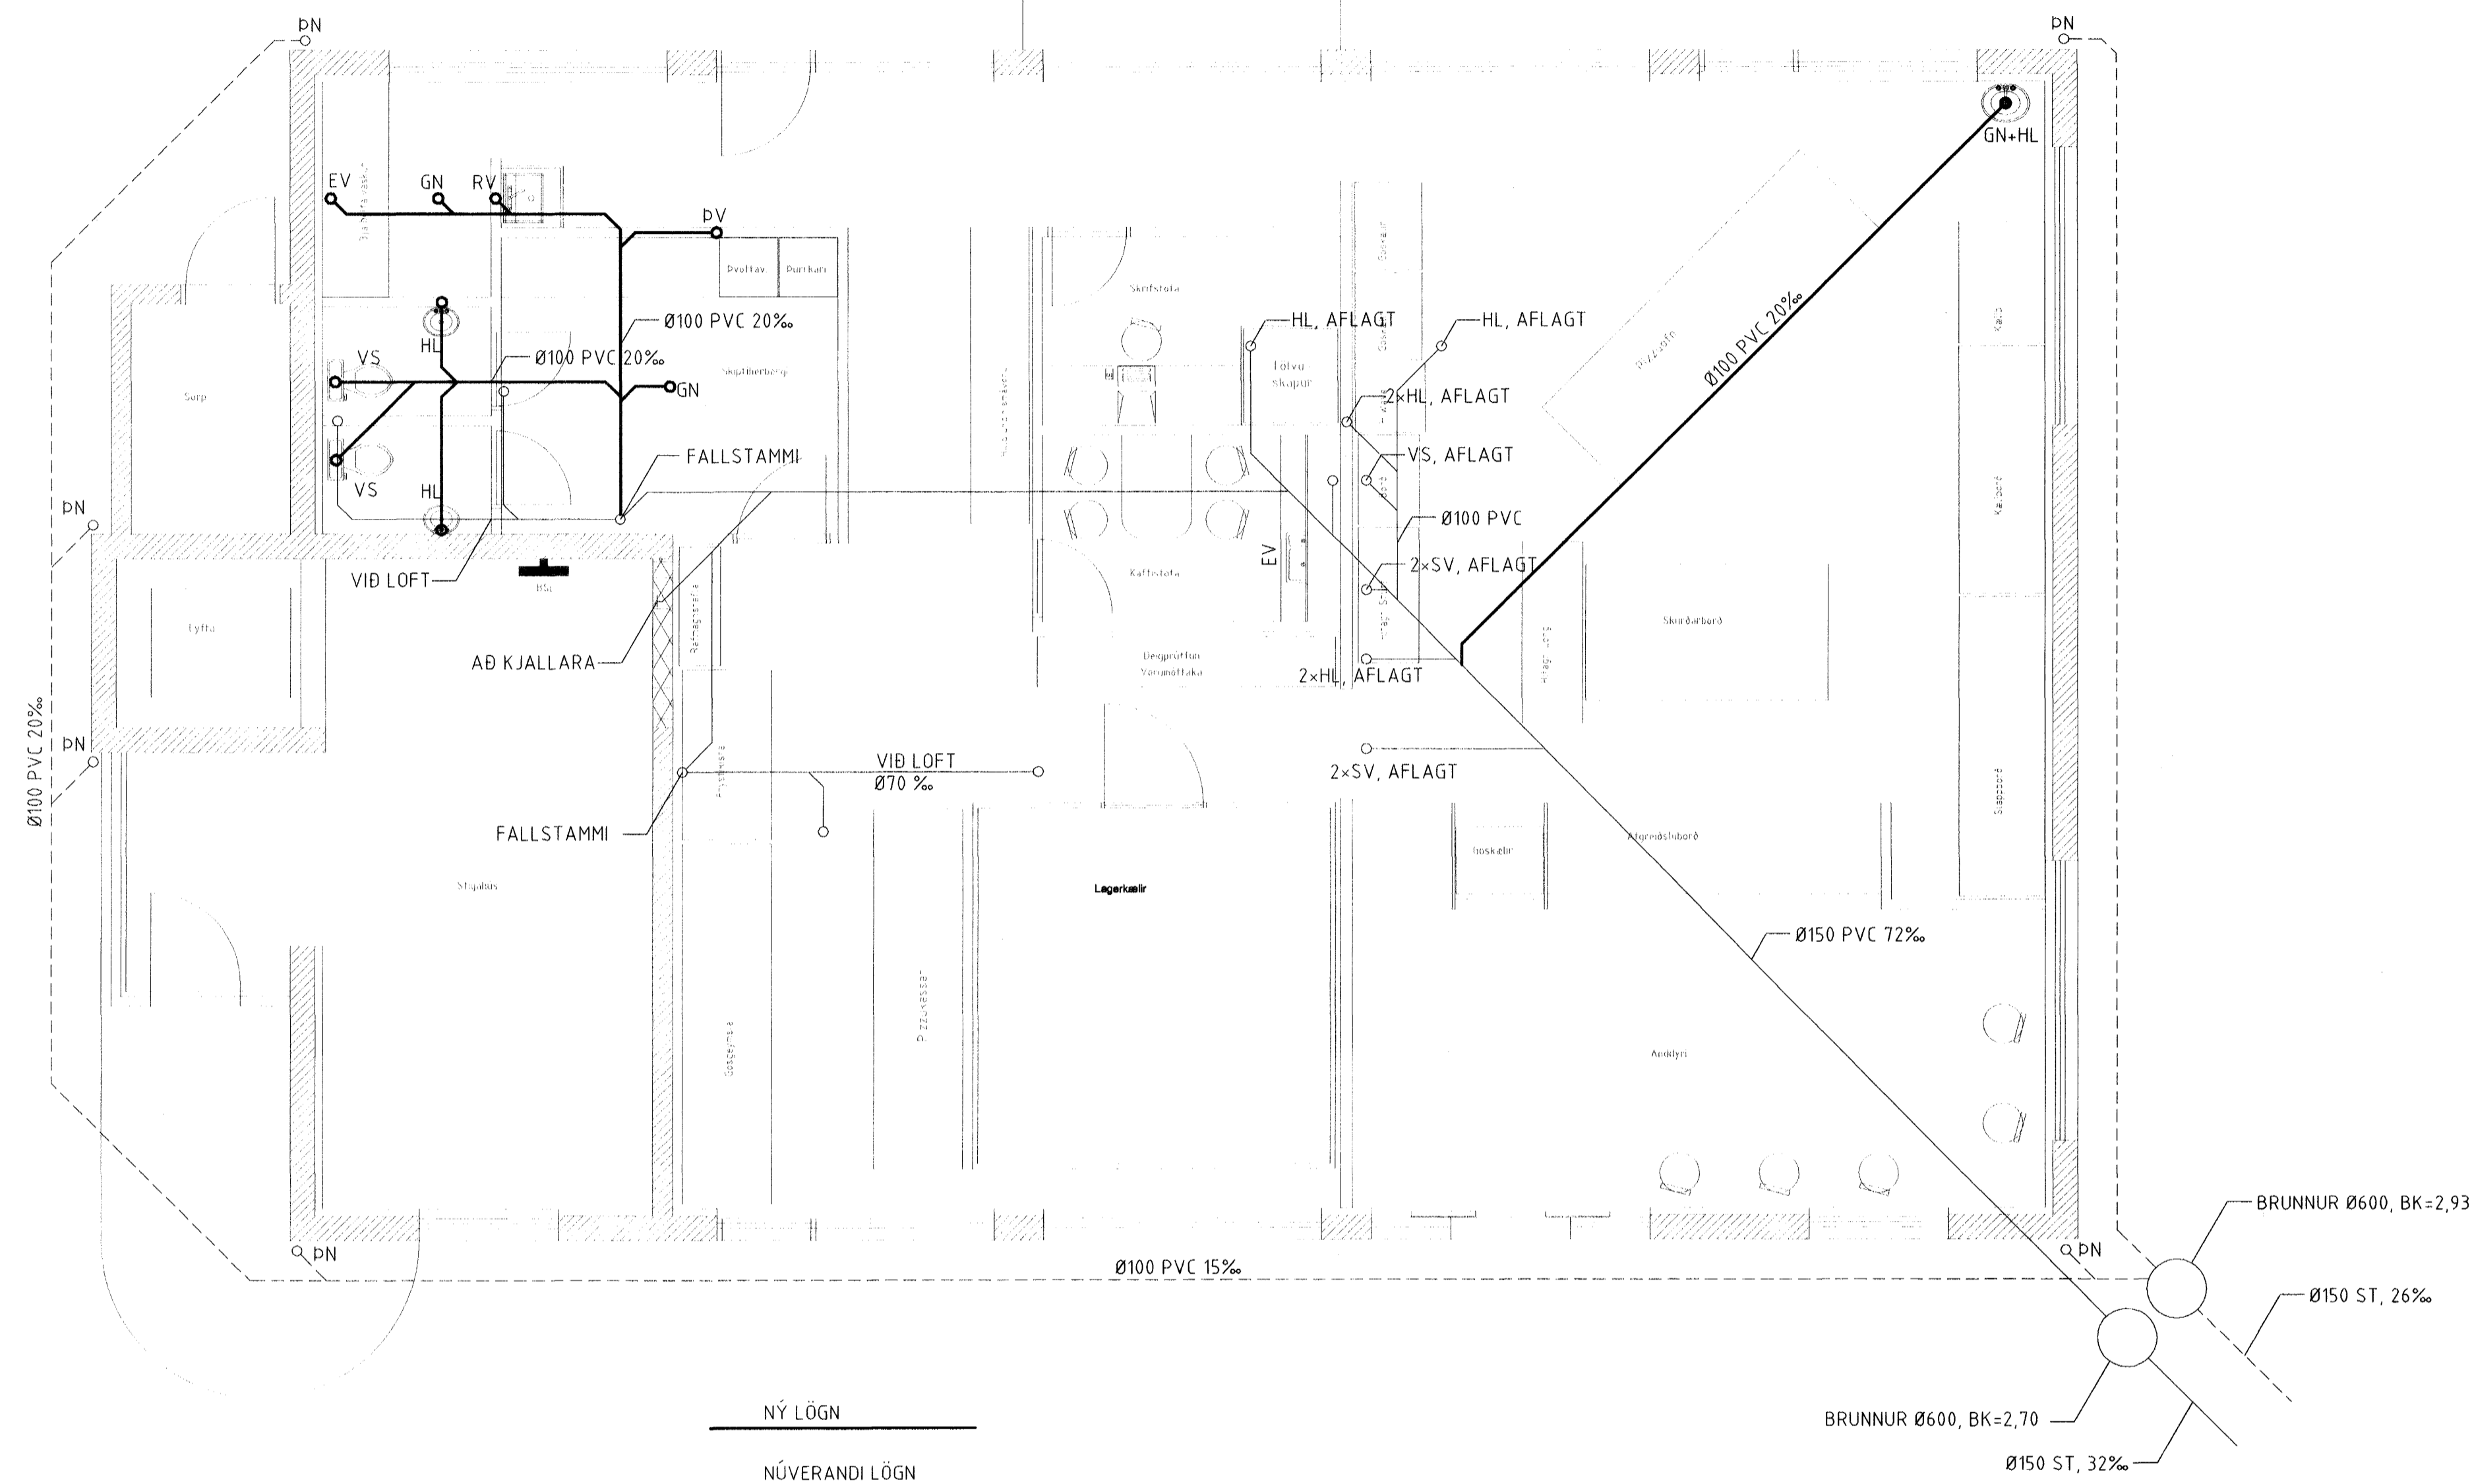

ALMENNAR SKÝRINGAR

Hér er um að ræða breytingar á núverandi húsnæði á 1. hæð. Snyrtingar verða færðar til og settir upp nýir eldhús- og ræstivaskar auk handlauga. Þessi teikning byggir á teikningu Rafns Guðmundssonar TFR frá 26.11.1991 númer P.01.

Kótar eru í metrum en önnur mál í millimetrum.

Í grein 120.2 í Byggingareglugerð segir :
 "Á meðan ekki eru til staðlar og/eða tæknisamykki fyrir viðkomandi vöru til þess að ákvæði mgr. 120.1 verði virk skal krafist vottorða/umsagna um notkunarsvið vöru frá Rannsóknarstofnun byggingariðnaðarins, Brunamálastofnun ríkisins eða öðrum þar til bærum aðilum sem umhverfisráðuneytið viðurkennir."
 Húsbýggjandi skal því ganga úr skugga um að allt lagnaefni er hann hyggst nota til þessa verks uppfylli ofangreinar kröfur Byggingareglugerðarinnar.

Allt efni og allur frágangur skal uppfylla ÍST 68:2003, DS 432 og SBI – Anvisning nr. 185.

Skóplagnir

Skóplagnir skulu vera úr hörðu Polyvinylcloríð (PVC) án mýki- og fylliefna og skal þetta samskeyti með þar til gerðum gúmmihringjum. Þar sem skipt er úr PVC yfir í steyptar pípur skal nota sérstök tengistykki.

Regnvatnslagnir og brunnar

Regnvatnslögnum og brunnum er í engu breytt.

Allar fráveitulagnirnar liggja í þeirri burðarfyllingu sem komið hefur verið fyrir á lóðinni og skulu lagnirnar hvíla á 15 mm sandlagi í burðarfyllingunni. Upp með og 20 cm upp fyrir skóplagnirnar og regnvatnslagnirnar skal vera sandlag.

Heimæð og inntak fyrir heitt og kalt vatn

Heimæðum verður í engu breytt.

Skammtastafir

GN Gólfniðurfal án gegnumrennslis
 GN+HL Gólfniðurfal með gegnumrennslis frá handlaug
 GN+RV Gólfniðurfal með gegnumrennslis frá ræstivask

HL	Handlaug	SV	Skolvaskur
RV	Ræstivaskur	EV	Eldhúsvaskur
VS	Salerni	PV	Þvottavél
UPV	Uppþvottavél	SK	Skolkran
SB	Steyptibað	TM	Tengimöguleiki
BN	Þakniðurfal	BR	Brunnar

Fr Tengikóti regnvatnsheimæðar
 Fs Tengikóti skóplheimæðar

Samykkt þann
 10. SEPT. 2004
 Byggingafulltrúinn í Hafnarfirði
 F.h. Sigurbjartur Halldórsson

NR	DAGS	BRÝTING	SAMP
FERILL			
VERKFRÆÐISTOFAN FERILL EHF. F.R.V. MÖRKIN 1 108 REYKJAVÍK SÍMI : 575-1600 FAX : 575-1601 NETFANG : ferill@ferill.is		FERILL EHF. F.R.V. 108 REYKJAVÍK SÍMI : 575-1601 FAX : 575-1601 NETFANG : ferill@ferill.is	
FJARÐARGATA 11 DOMINOS			
GRUNNLAGNIR ALMENNAR SKÝRINGAR GRUNNMYND			
MKV 1:50	TEKIN 23.08.04	DAGS ÚTF. 23.08.04	TEIÐAL NÚMÉR 1007-2-01
 Rafn Guðmundsson 1212 60 4685			