
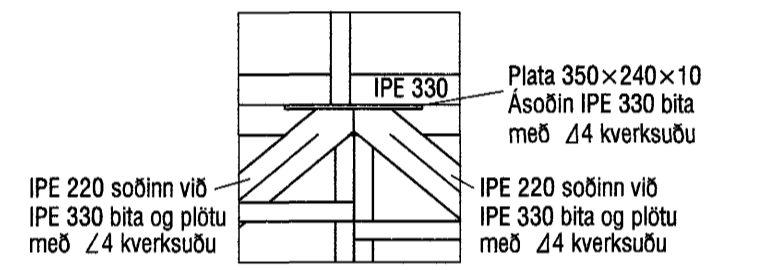



Grunnmynd þakvirkis
Mkv: 1:50

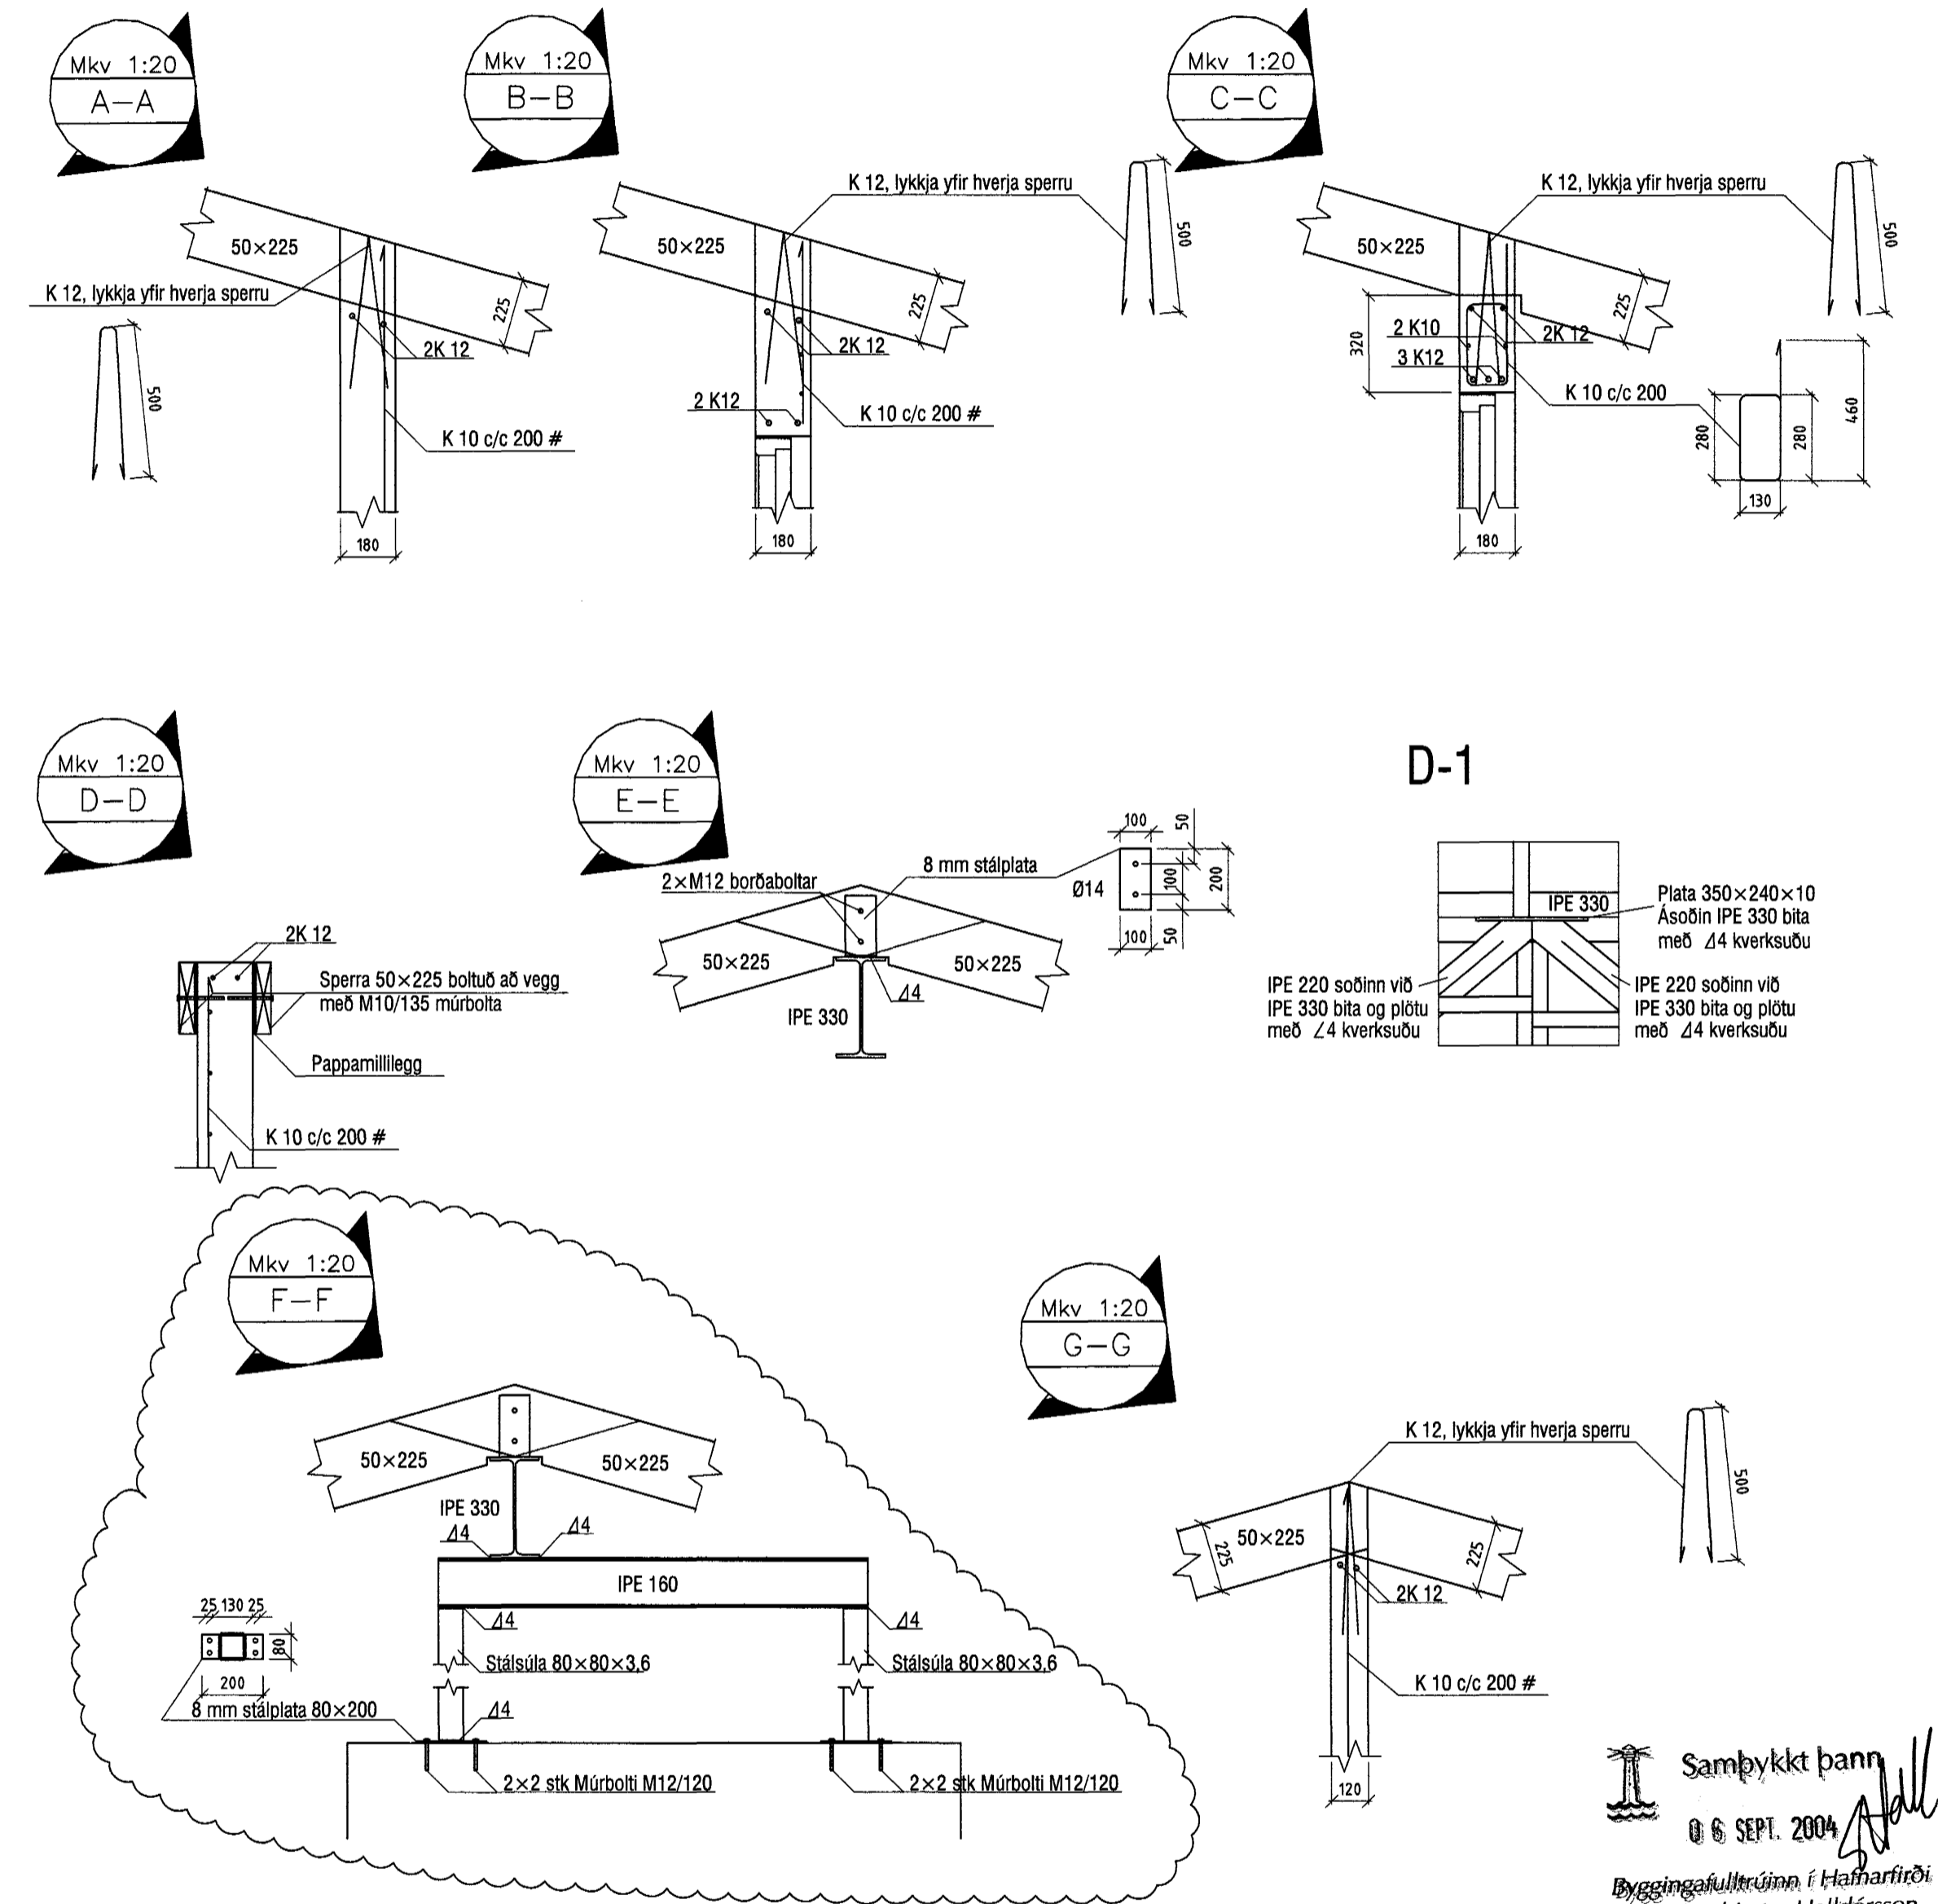


D-1
Plata 350x240x10
Asoðin IPE 330 bita
með 24 kverksúbu
IPE 220 soðinn við
IPE 330 bita og plötu
með 24 kverksúbu

Samþykkt þann
8. SEPT. 2004
Byggingaulltrúinn í Hafnarfirði
E.h. Sigurbjartur Halldórsson


Atv. M. Skulld. 3/04

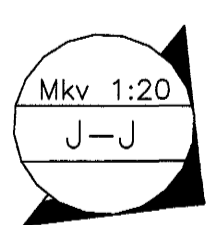


Mkv 1:20
J-J

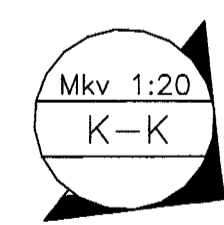

Mkv 1:20
K-K

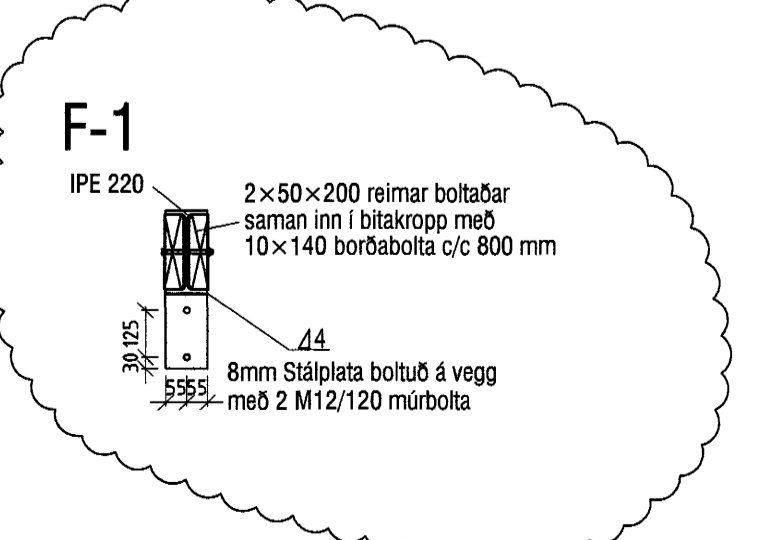


F-1
IPE 220
2x50x200 reimar boltar
saman inn í bitakropp með
10x140 borðboltu c/c 800 mm
8mm Stálplata boltuð á vegg
með 2 M12/120 múrbolta

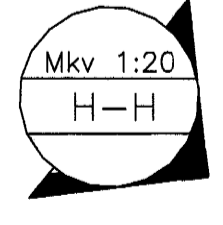

Mkv 1:20
H-H

BMF 330 Paksaankeri
Negling KS40 6stk í hvert flau
2xM12 borðboltar
2x50x225 boltar saman
Með 6x100mm tréskrifu c/c 300 mm
á víd uppi og niðri

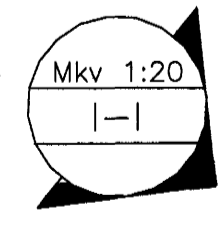

Mkv 1:20
I-I

IPE 330
8mm Stálplata boltuð á vegg
með 2x3 M16/120 múrbolta

Númer teikningar	Mælikvarði	Útgáfa
B-02	1/50, 1/20	2
Óskar Gunnarsson Byggingateknifræðingur mifl Kt: 191068-5569 S: 863-7060, 553-6030 oskar.gunnarsson@simnet.is	Hannað 26.04.2004 Teiknað 26.04.2004 Yfirfarið Samþykkt	Ó.G. Ó.G. Ó.G.