

1	24554.171	7789.038
2	24550.499	7791.156
3	24549.278	7795.799
4	24570.945	7833.316
5	24573.436	7837.638
6	24584.808	7831.072
7	24586.419	7831.503
8	24589.529	7829.708
9	24586.613	7824.656
10	24597.039	7818.640
11	24590.539	7807.382
12	24581.372	7816.326
13	24588.277	7805.865
14	24578.569	7811.470
15	24574.728	7804.819
16	24584.437	7799.213
17	24573.015	7779.432

Bk = 29,40

Bk = 27,00

Aðrir lagnaskurðir gefnir upp
Við upphaf framkvæmda


Byggingafræðingur
03 AUG. 2004
HÓ

ARKITEKTASTOFAN ehf.
Bessanborg 17, 105 Reykjavík
Sími 565 5644, Fax 565 5641

Ög.	Nr.	Breytingar	Hönnuður	Dagur
A		Hlita punkta 5 - 11 breytast. Hliti punkta nr. 5 til 9 vegna breytinga á grafftrasmörum. Hliti punkta nr. 10 og 11 iebretti.	HDM	16.07.04

Verkefning

Hvaleyrarskóli 4. áfangi

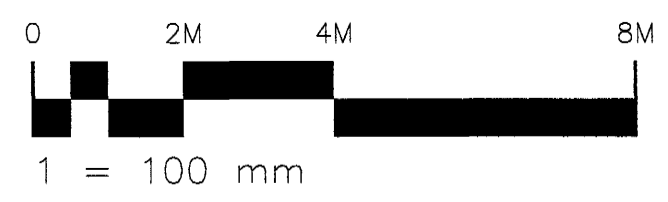

Hönnuður Hólfeldur Jónsson Sígurður Guðmundsson 191063-7599	Dagur júní. 2004	Teknað / Hönnuð af JW/SG	
Samræmingahönnuður	Mækkvæði 1:100	Númer teikningar 102	Útgáfa A