


1	24554.171	7789.038
2	24550.499	7791.156
3	24549.278	7795.799
4	24570.945	7833.316
5	24573.436	7837.638
6	24584.808	7831.072
7	24586.419	7831.503
8	24589.529	7829.708
9	24586.613	7824.656
10	24597.039	7818.640
11	24590.539	7807.382
12	24581.372	7816.326
13	24588.277	7805.865
14	24578.569	7811.470
15	24574.728	7804.819
16	24584.437	7799.213
17	24573.015	7779.432

Bk = 29,40

Aðrir lagnaskurðir gefnir upp
Við upphaf framkvæmda

Bk=27,00

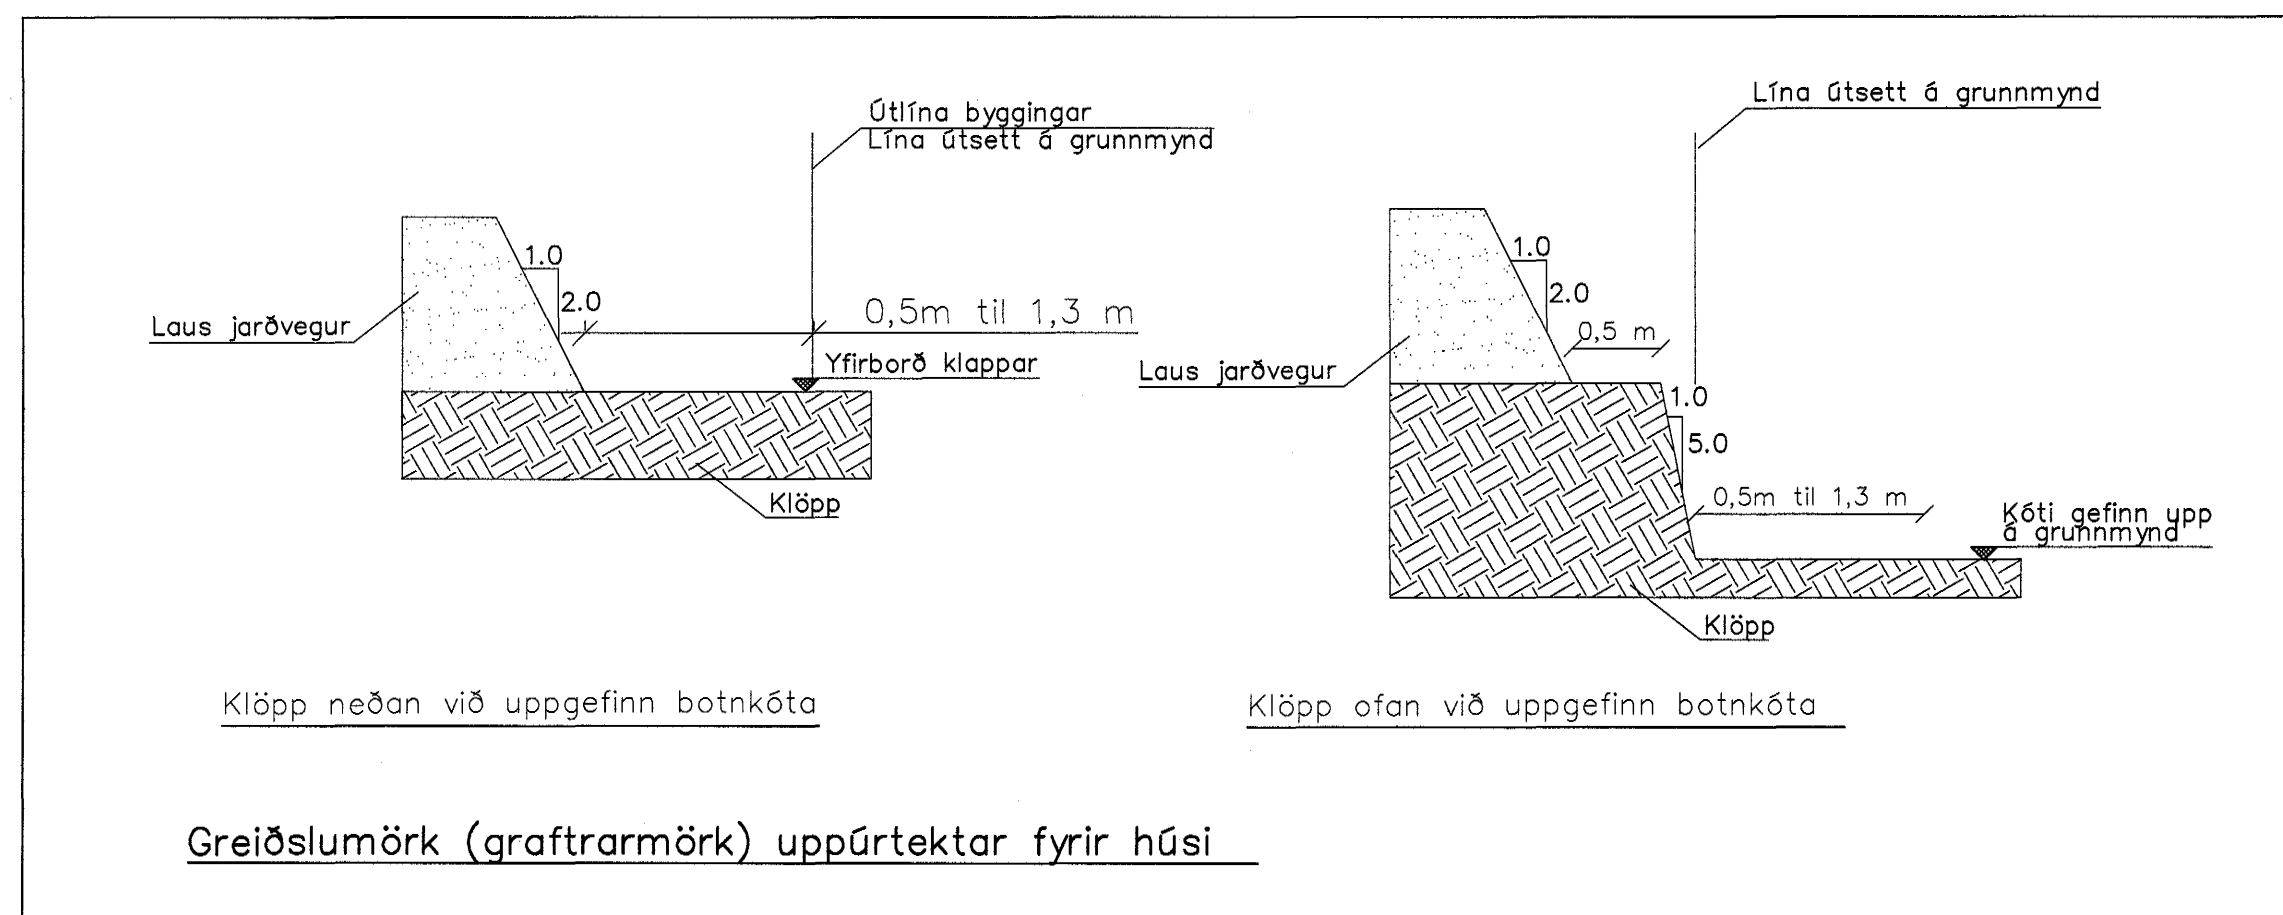

Byggingefulltrúi Hafnarfjarðar
Algreitt þann
03 AUG. 2004
HÖ


ARKITEKTAFÖLNIÐ
Borgartúni 17, 105 Reykjavík
Sími: 565 5640, Fax: 565 5641
www.arkitektafolnid.is

A	Hnit punkta 5 - 11 breytast. Hnit punkta nr. 5 til 9 vegna breytinga á grafrarmörkum. Hnit punkta nr. 10 og 11 leðrétt.	HDM	16.07.04
Útg.	Nr.	Breytingar	Höfundur Dags

Verkteikning

Hvaleyrarskóli 4.áfangi

Verkeiðgjafi Fjarðargata 51-55 - 220 Hafnarfjarður Sími: 565 5640, Fax: 565 5641		Grafrarplan Grunnmynd og snið	
Höfundur Höfundur 240 5 67 - 29 89 Sigurður Guðmundsson 191063-7599	Dags júni. 2004	Teknið / Hannótt af JW/SG	
Samræðingarnúmer	Málsvæði 1:100	Númer teikningar 101	Útgáfa

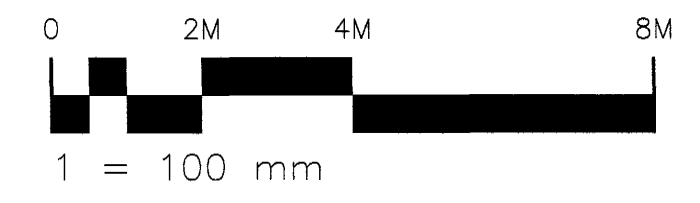

Greiðslumörk (grafrarmörk) uppúrtektar fyrir húsi