
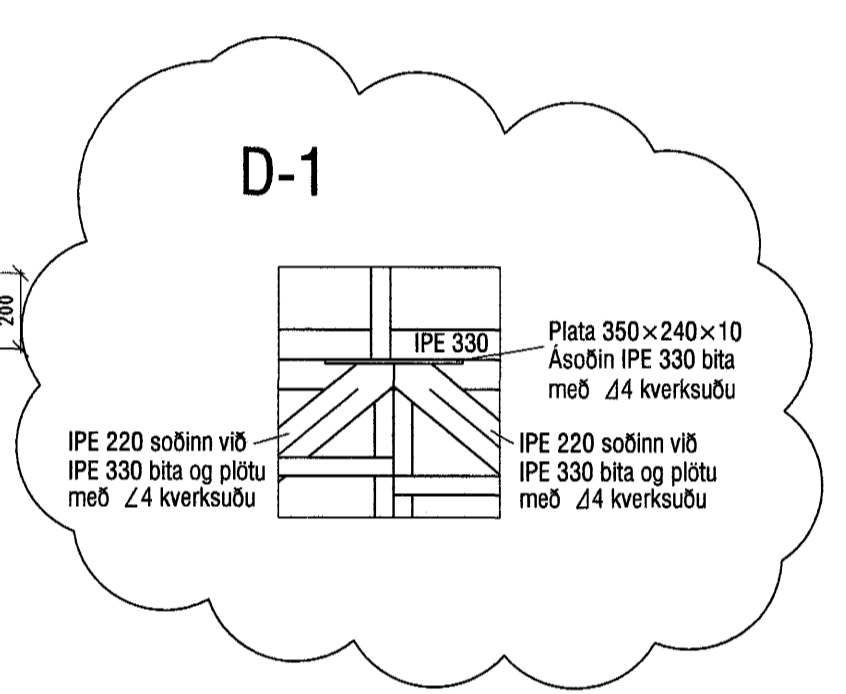


Grunnmynd þakvirkis
Mkv: 1:50

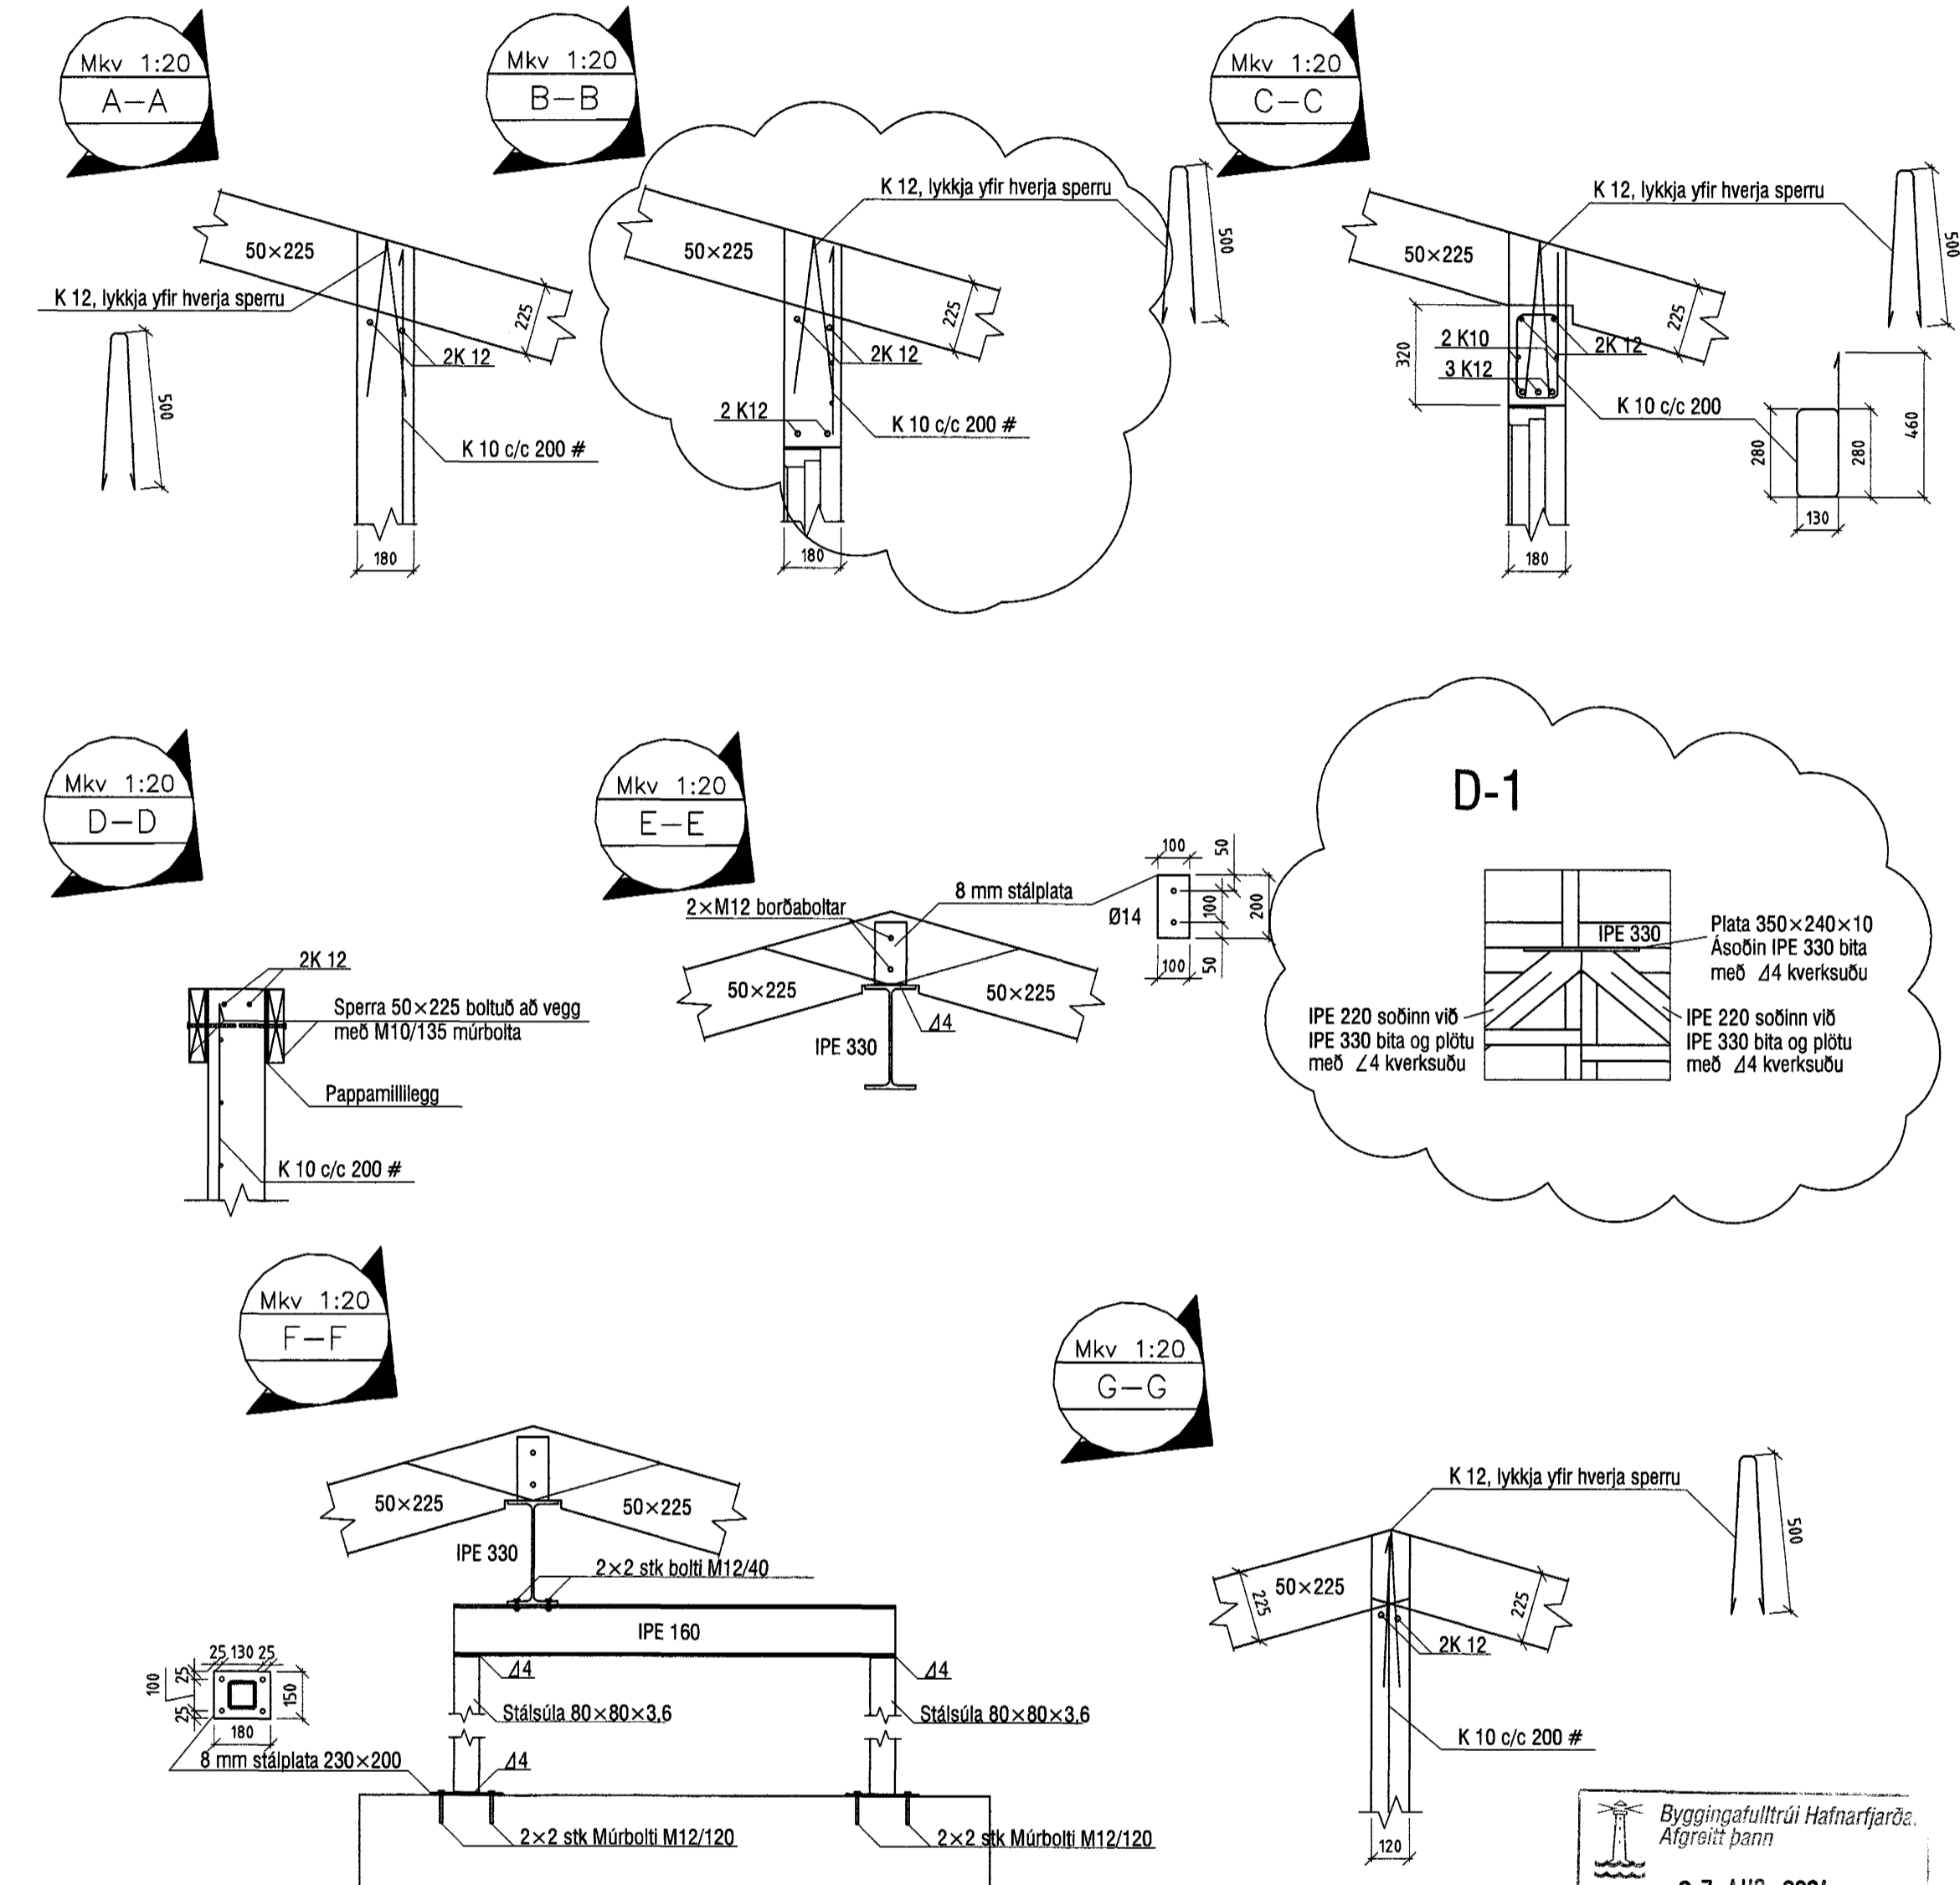

27 AUG. 2004
Hó

27/8/04

1	Bætt við sniðum og deilum	23.08.2004	Ó.G.
Utgáfa	Breyting	Dagsetning	Nafn

Verkefni Furuvellir 39, Hafnarfirði			
Verkið Burðarvirki Grunnmynd þakvirkis og sémyndir			
Númer teikningar	Mælikvarði	Útgáfa	
B-02	1/50, 1/20		
Óskar Gunnarsson Byggingateknifráeðingur mflf Kt: 191068-5569 S: 863-7060, 553-6030 oskar.gunnarsson@simnet.is	Dagsetning	Nafn	
	Hannað	26.04.2004	Ó.G.
	Teiknað	26.04.2004	Ó.G.
Yfirfarið			
Samþykkt			

