FRÁRENNSLISLAGNIR Í GRUNNI, GRUNNMYND. 1:50

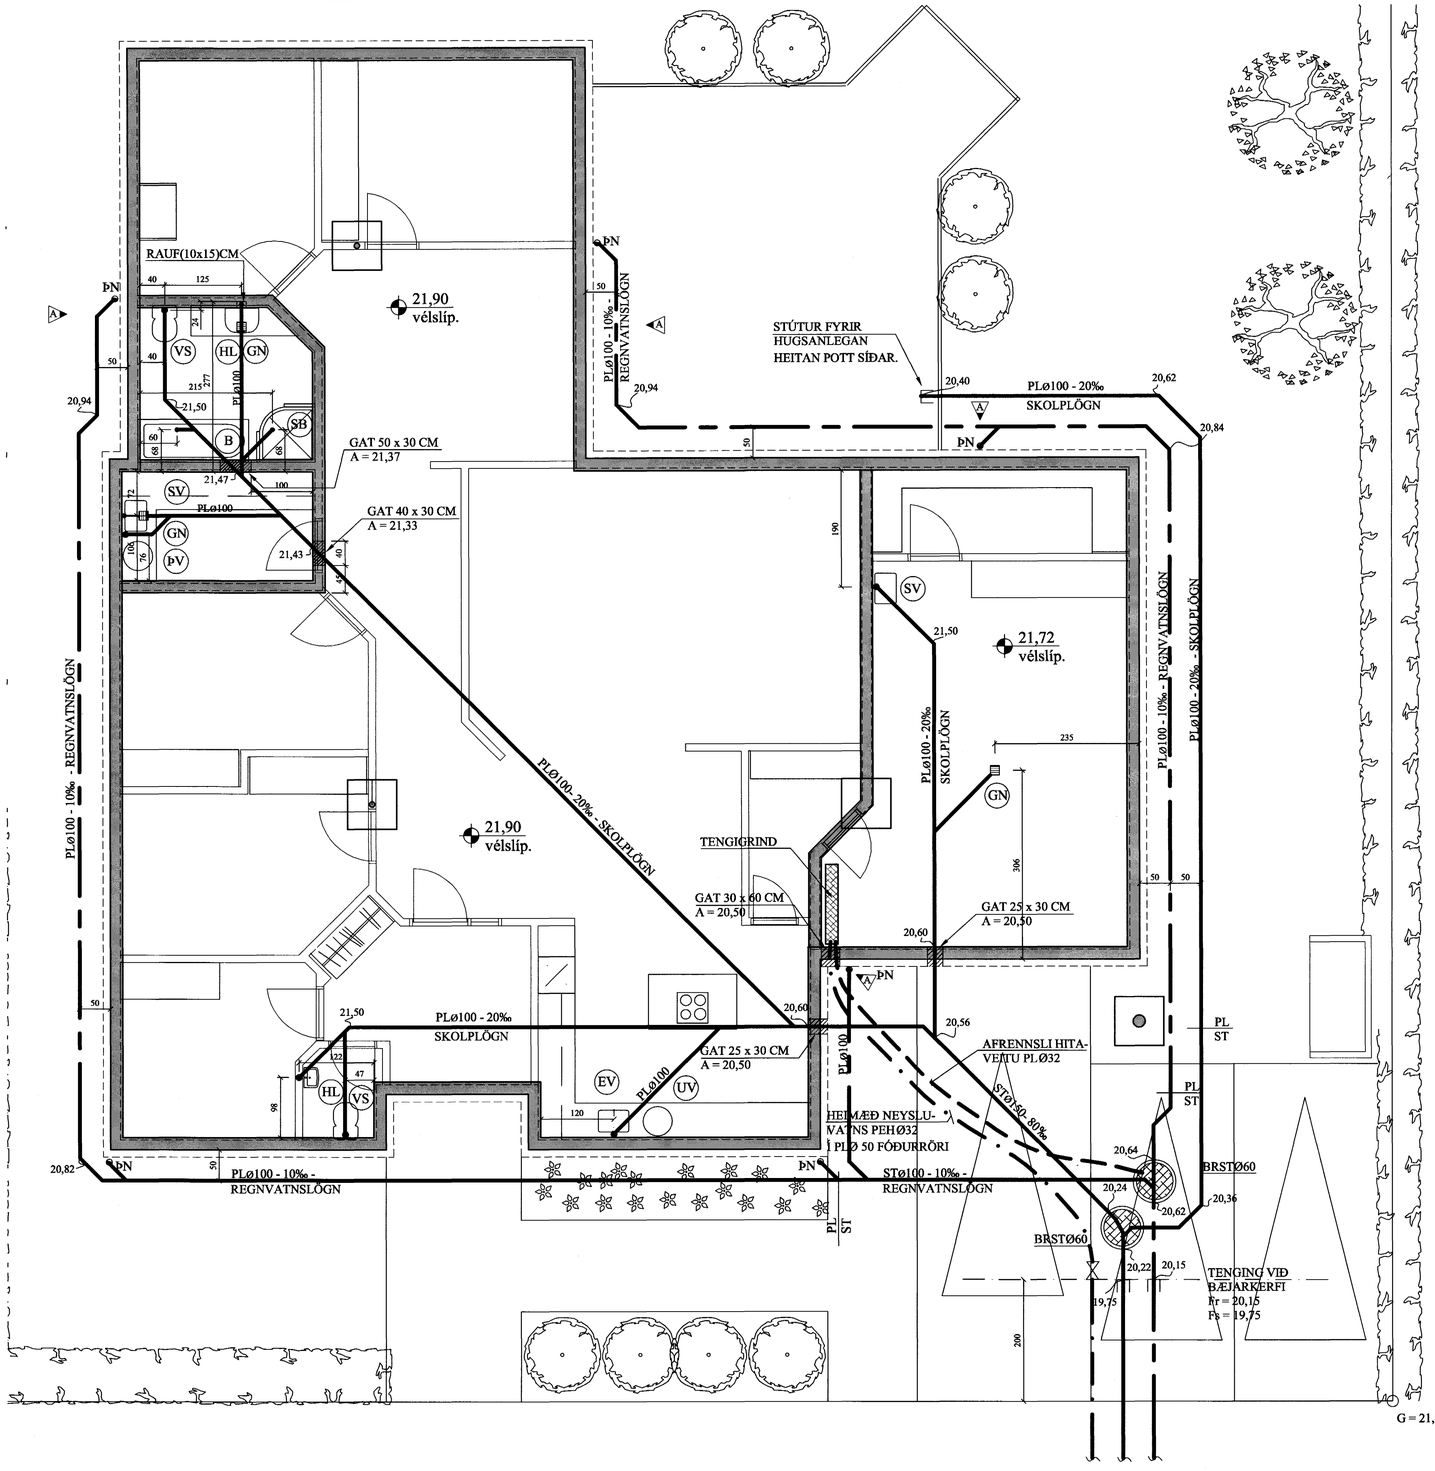

AFSTÖÐUMYND. 1:500

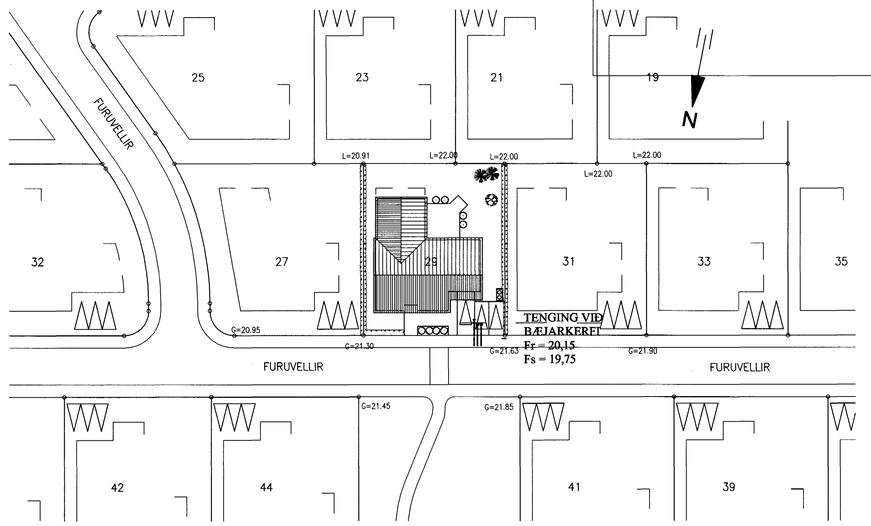

SKOLPLÖGN - (HEIMÆÐ ST Ø150)
REGNVATNSLÖGN - (HEIMÆÐ ST Ø150)
NEYSLUVATNSLÖGN - (HEIMÆÐ PL Ø32)

Frárennslislagnir í jörðu og grunni. 1:20

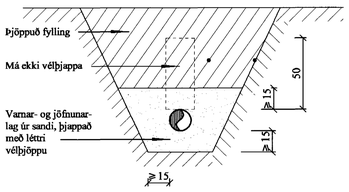

Frágangur kaldavatnheim-æðar inn í hús - SM1. 1:20

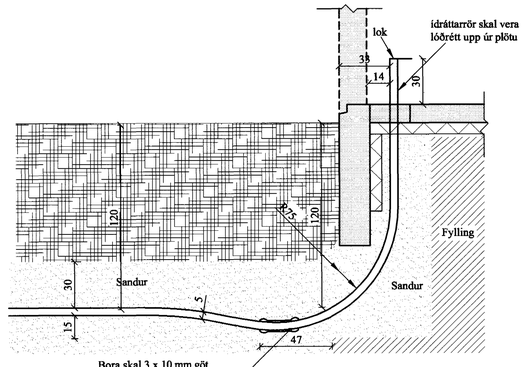

Bora skal 3 x 10 mm göt (drengöt) á lápunkti í gegnum íðráttarrör. Þá skal leggja drendúk yfir og festa hann með límbandi til endana.

Samþ. Jón kvm.

A	07.09.'04	BREYTT ÞN.	Jón Kr.
A	07.09.'04	BREYTTUR KOTI Í BÍLSKÚR.	Jón Kr.

BREYTINGAR

TILVÍSANIR:

SKÝRINGAR.....SJÁ TEIKN. NR. 2-01

Samþykkt þann 15. SEPT. 2004
Byggingafulltrúinn í Hafnarfirði
Fh. Sigurbjartur Halldórsson

Reikn.	Jón Kr.	MARS 2004	Útgefið:	20.03.2004	
Teikn.	Jóhanna	MARS 2004	Kvarði:	1:50, 1:20 1:500	
Ath.					
Samþ.					

FURUVELLIR 29
Hafnarfirði

Nr. 2-02

Verkhluti
FRÁRENNSLISLAGNIR Í GRUNNI, GRUNNMYND, HEIMÆÐAR V.R. OG FRÁR. AFSTÖÐUMYND OG FL.

Jón Kristjánsson
Byggingarverkfræðingur
FVFÍ
Skúlagata 19
101 Reykjavík
Sími: 551-9820 Gsm: 863-2154
Kt: 210754-4829
Netfang: jokris@simnet.is
http://www.vjk.is